



ประกาศบริษัท ปตท. จำกัด (มหาชน)

ทะเบียนเลขที่ 0107544000108

เลขที่ 1120020904

เรื่อง จัดจ้างติดตั้ง Protection Relay สำหรับ Generator Unit
ของโรงแยกก๊าซธรรมชาติระยอง หน่วยที่ 3 และหน่วยที่ 5

ด้วยบริษัท ปตท. จำกัด(มหาชน) มีความประสงค์ที่จะประมูลเป็นลายลักษณ์อักษร จัดจ้างติดตั้ง Protection Relay สำหรับ Generator Unit ของโรงแยกก๊าซธรรมชาติระยอง หน่วยที่ 3 และหน่วยที่ 5 สถานที่ส่งมอบ ณ โรงแยกก๊าซธรรมชาติระยอง เลขที่ 555 ถนน สุขุมวิท ตำบล ฆาตพุด อำเภอ เมือง จังหวัด ระยอง 21150 กำหนดส่งมอบ ผู้รับจ้างต้องส่งมอบงานจ้างให้กับ บริษัท ปตท. จำกัด (มหาชน) โดยมีรายละเอียดกำหนดส่งมอบ ไม่น้อยกว่าระยะเวลาที่ ปตท. ไม่อนุญาตให้เข้าดำเนินงาน/สั่งหยุดงาน จำนวน 6 งวด รายละเอียดการส่งมอบงานให้เป็นไปตามรายละเอียดในเอกสารแนบ รายละเอียดการส่งมอบงาน และการจ่ายเงิน ปตท. สงวนสิทธิ์ในการปรับเปลี่ยนลำดับการแจ้งเข้าดำเนินงานสำหรับการส่งมอบงานงวดที่ 3 ถึงงวดที่ 6 ตามความเหมาะสม และเงื่อนไขของกระบวนการผลิต โครงการนี้มีกรอบระยะเวลาเบื้องต้นที่จะดำเนินการให้แล้วเสร็จครบถ้วนประมาณ เดือนธันวาคม พ.ศ. 2569

ตามเงื่อนไขรายละเอียดรูปแบบและเอกสารแนบท้ายแจ้งความ ซึ่งถือเป็นส่วนหนึ่งของแจ้งความ ดังนี้

- | | |
|--|--------|
| - รายละเอียดตามข้อกำหนด ปตท. | 1 ชุด |
| - ตัวอย่างหนังสือมอบอำนาจ | 1 แผ่น |
| - ตัวอย่างแบบหนังสือค้ำประกันธนาคาร | 1 แผ่น |
| - แนวทางการปฏิบัติงานอย่างยั่งยืนผู้ค้า ปตท. | 1 ชุด |
| - แบบฟอร์มตัวอย่างสัญญาของสำนักกฎหมาย | 1 ชุด |
| - แบบฟอร์มใบเสนอราคา | 1 ชุด |

ผู้สนใจติดต่อขอซื้อรายละเอียดได้ในราคาชุดละ - บาท (รวมภาษีมูลค่าเพิ่มแล้ว) ตั้งแต่วันที่ 22 เมษายน 2568

จนถึงวันที่ 29 เมษายน 2568 ระหว่างเวลา 09:00 -16:00 น. ยกเว้นวันหยุดราชการ (หมายเหตุ : ติดต่อขอรับแบบทาง

chalita_k@pttplc.com และ sirivimol.m@pttplc.com,siriwimon_u@pttplc.com,WITCHAKORN.C@PTTPLC.COM

แนบเอกสารหนังสือรับรองบริษัทไม่เกิน 6 เดือนทาง e-mail เพื่อขอรับแบบ) ณ สถานที่ดังนี้

- แผนกจัดหาพัสดุ ส่วนจัดหาและบริหารพัสดุโรงแยกก๊าซ โรงแยกก๊าซธรรมชาติ ปตท. เลขที่ 555 ถ.สุขุมวิท

ต.ฆาตพุด อ.เมือง จ.ระยอง 21150 (น.ส.สิริวิมล มีทอง โทรศัพท์ 038676173)

กำหนดฟังคำชี้แจงพร้อมกันที่ MS-TEAM วันที่ 30 เมษายน 2568 โดยลงทะเบียนเข้าฟังคำชี้แจง เวลา 09:15 ถึง 09:30 น.

และชี้แจง เวลา 09:30 น. (ผู้ชี้แจง นาย วิชากร ขอบชื่นชม รหัสพนักงาน 640063 โทร 0992328889)

กำหนดเข้าดูสถานที่จริงพร้อมกันที่ โรงแยกก๊าซธรรมชาติระยอง เลขที่ 555 ถ. สุขุมวิท ต.ฆาตพุด อ.เมือง จ.ระยอง 21150 วันที่ 30 เมษายน 2568 เวลา 13:30 น.

หากไม่เข้ารับฟังคำชี้แจงและดูสถานที่ ปตท.จะถือว่าผู้นั้นสละสิทธิ์ในการเสนอราคาและไม่มีสิทธิ์ในการเสนอราคา

กำหนดยื่นซองราคา ซองหลักฐาน ซองเทคนิค ในวันที่ 09 พฤษภาคม 2568 เวลา 09:00-15:00 น. ณ สถานที่ดังนี้



ประกาศบริษัท ปตท. จำกัด (มหาชน)

ทะเบียนเลขที่ 0107544000108

เลขที่ 1120020904

เรื่อง จัดจ้างติดตั้ง Protection Relay สำหรับ Generator Unit
ของโรงแยกก๊าซธรรมชาติระยอง หน่วยที่ 3 และหน่วยที่ 5

- แผนกจัดหาพัสดุ ส่วนจัดหาและบริหารพัสดุโรงแยกก๊าซ โรงแยกก๊าซธรรมชาติ ปตท. เลขที่ 555 ถ.สุขุมวิท
ต.มาบตาพุด อ.เมือง จ.ระยอง 21150

ประกาศ ณ วันที่ 22 เมษายน 2568

(นายกฤษฎา คงนวล)

ผู้จัดการแผนกจัดหาพัสดุ

แผนกจัดหาพัสดุ



เรื่อง : จัดจ้างติดตั้ง Protection Relay สำหรับ Generator Unit ของโรงแยกก๊าซธรรมชาติระยอง หน่วยที่ 3 และหน่วยที่ 5					
จัดทำโดย : นายวิชากร ขอบชื่นชม นายวิจิต บุระตะตันติกุล		วันที่จัดทำ : 09 เมษายน 2568 Rev.2 SAP PR No.1120020904		หน่วยงานที่จัดทำ : ส่วนบำรุงรักษาระบบไฟฟ้า	
ระบบมาตรฐานที่เกี่ยวข้อง					
Quality	Safety	Health	Environment	Lab	Energy

ขอบเขตของงาน (TOR)

บริษัท ปตท. จำกัด (มหาชน) ซึ่งต่อไปเรียกว่า ปตท. มีความประสงค์จะจ้างติดตั้ง Protection Relay สำหรับ Generator Unit ของโรงแยกก๊าซธรรมชาติระยอง หน่วยที่ 3 และหน่วยที่ 5 โดยมีข้อกำหนดดังต่อไปนี้

1. วัตถุประสงค์ในการจัดหา

โรงแยกก๊าซธรรมชาติ บริษัท ปตท. จำกัด (มหาชน) มีความประสงค์จ้างติดตั้ง Protection Relay เพื่อใช้งานกับ Generator Unit เพื่อให้อุปกรณ์กลับมาใช้งานได้ และมี Reliability ตามเดิม

2. คุณสมบัติของผู้ยื่นข้อเสนอ

2.1 ต้องเป็นบุคคลหรือนิติบุคคลผู้มีอาชีพประกอบกิจการตามที่เสนอ

2.2 ไม่มีลักษณะตามหลักเกณฑ์ต้องห้าม (Blacklist) ดังต่อไปนี้

2.2.1 เป็นบุคคลหรือนิติบุคคลที่คณะกรรมการป้องกันและปราบปรามการทุจริตแห่งชาติ (ป.ป.ช.) มีมติชี้มูลความผิด โดยบุคคลหรือนิติบุคคลดังกล่าวจะหลุดพ้นจากการมีลักษณะต้องห้ามตามข้อนี้เมื่อ ภายหลังปรากฏว่าคดีถึงที่สุด และ บุคคลหรือนิติบุคคลดังกล่าวไม่มีความผิด

2.2.2 เป็นบุคคลหรือนิติบุคคลที่เป็นคู่ความกับ ปตท. ในข้อพิพาทหรือคดีใด ๆ ที่มีโทษทางอาญากำหนดไว้แต่ไม่รวมถึงกรณีที่เป็นคดีความผิดละเมิด บุคคลหรือนิติบุคคลตามวรรคแรก จะหลุดพ้นจากการมีลักษณะตามหลักเกณฑ์ต้องห้าม (Blacklist) ในกรณีต่อไปนี้

2.2.2.1 คดีที่ ปตท. เป็นจำเลย และคดีมีคำพิพากษาถึงที่สุด

2.2.2.2 คดีที่ ปตท. เป็นผู้เสียหาย และคดีมีคำพิพากษาถึงที่สุดว่า บุคคลหรือนิติบุคคลดังกล่าวไม่ได้กระทำความผิดตามฟ้อง

2.2.2.3 คดีที่ ปตท. เป็นผู้เสียหาย และคดีมีคำพิพากษาถึงที่สุดว่า บุคคลหรือนิติบุคคลดังกล่าวกระทำความผิดตามฟ้อง และบุคคลที่เป็นคู่ความพ้นโทษ หรือครบกำหนดเวลารอลงอาญา หรือ ครบกำหนดเวลารอกำหนดโทษแล้วไม่น้อยกว่า 3 ปี

2.2.2.4 คดีอาญาเป็นที่ยุติโดยการถอนคำร้องทุกข์ ถอนฟ้อง หรือจำหน่ายคดีออกจากสารบบความ

กรณีตามข้อ 2.2.2.1 - ข้อ 2.2.2.4 ถ้าคู่ความเป็นนิติบุคคล ให้ถือว่ากรรมการของบริษัทจำกัด หรือหุ้นส่วนไม่จำกัด ความรับผิดชอบ และกรรมการผู้มีอำนาจลงนามผูกพันของบริษัทมหาชนจำกัด มีลักษณะตามหลักเกณฑ์ต้องห้าม (Blacklist) และจะหลุดพ้นจากการมีลักษณะตามหลักเกณฑ์ต้องห้าม (Blacklist) ตามข้อนี้เช่นเดียวกับนิติบุคคล



เรื่อง : จัดจ้างติดตั้ง Protection Relay สำหรับ Generator Unit ของโรงแยกก๊าซธรรมชาติระยอง หน่วยที่ 3 และหน่วยที่ 5		
จัดทำโดย : นายวิชากร ขอบชื่นชม นายวิจิต บุรณะตันติกุล	วันที่จัดทำ : 09 เมษายน 2568 Rev.2 SAP PR No.1120020904	หน่วยงานที่จัดทำ : ส่วนบำรุงรักษาระบบไฟฟ้า
ระบบมาตรฐานที่เกี่ยวข้อง		
☒ Quality	☐ Safety	☐ Health
☐ Environment	☐ Lab	☐ Energy

ในกรณีตามข้อ 2.2.2.3 เมื่อคดีมีคำพิพากษาถึงที่สุดว่า นิติบุคคลกระทำความผิดตามฟ้อง แต่ปรากฏว่ากรรมการของบริษัทจำกัด หรือหุ้นส่วน ไม่จำกัดความรับผิด และกรรมการผู้มีอำนาจลงนามผูกพันของบริษัทมหาชนจำกัด ไม่ได้กระทำความผิด และกรรมการหรือหุ้นส่วนดังกล่าวได้ลาออกจากนิติบุคคลแล้ว ให้ถือว่ากรรมการหรือหุ้นส่วนรายนั้นได้หลุดพ้นจากการมีลักษณะตามหลักเกณฑ์ต้องห้าม (Blacklist)

ในกรณีที่คดีมีคำพิพากษาให้นิติบุคคลและกรรมการของบริษัทจำกัด หรือหุ้นส่วน ไม่จำกัดความรับผิด และกรรมการผู้มีอำนาจลงนามผูกพันของบริษัทมหาชนจำกัด รับโทษหรือรอลงอาญาในระยะเวลาแตกต่างกัน ให้ใช้ระยะเวลารับโทษหรือรอลงอาญาที่ยาวที่สุด ในการนับระยะเวลาหลุดพ้นจากการมีลักษณะต้องห้ามตามข้อนี้

2.2.3 เป็นบุคคลหรือนิติบุคคลที่ถูก ปตท. บอกละเมิดสัญญาใด ๆ อันเนื่องจากการกระทำโดยทุจริตต่อ ปตท.

2.2.4 เป็นบุคคลหรือนิติบุคคลที่อยู่ระหว่างถูกศาลสั่งให้ล้มละลาย กล่าวคือเป็นบุคคลหรือนิติบุคคลที่ถูกศาลมีคำสั่งพิทักษ์ทรัพย์ ไม่ว่าชั่วคราวหรือเด็ดขาด ในคดีล้มละลาย และศาลยังไม่ได้มีคำสั่งถึงที่สุดให้จำหน่ายคดี ยกเลิกการล้มละลาย หรือปลดจากล้มละลาย ทั้งนี้ ไม่ว่าศาลจะมีคำสั่งเห็นชอบด้วยการประนอมหนี้ของบุคคลหรือนิติบุคคลดังกล่าวในกระบวนการล้มละลายหรือไม่ก็ตาม

2.2.5 เป็นบุคคลหรือนิติบุคคลที่ถูกกำหนดและประกาศรายชื่อโดย ปปง. ตามกฎหมายว่าด้วยการป้องกันและปราบปรามการสนับสนุนทางการเงินแก่การก่อการร้ายและการแพร่ขยายอาวุธที่มีอานุภาพทำลายล้างสูง
ทั้งนี้ นิติบุคคลตามข้อ 2.2 ให้หมายความรวมถึง กรรมการของบริษัทจำกัด หุ้นส่วนไม่จำกัดความรับผิด และกรรมการผู้มีอำนาจลงนามผูกพันของบริษัทมหาชนจำกัดด้วย

2.3 ไม่เป็นบุคคลหรือนิติบุคคลซึ่งถูกขึ้นบัญชีผู้ทำงานของ ปตท. และไม่เป็นบุคคลหรือนิติบุคคลซึ่งถูกระบุชื่อไว้ในรายชื่อผู้ทำงานของหน่วยงานของรัฐในระบบเครือข่ายสารสนเทศของกรมบัญชีกลาง

2.4 ต้องเป็นรายเดียวกับผู้ซื้อ/รับเอกสารเสนอราคาจาก ปตท. และจะโอนสิทธิ์ให้ผู้ประกอบการรายอื่นเสนอราคาแทนไม่ได้
ในกรณีที่ผู้เสนอราคาเป็นกลุ่มบุคคลในลักษณะ Partnership/ Consortium/ Joint Venture จะต้องมีส่วนในรายใดรายหนึ่งเป็นผู้ซื้อ/รับเอกสารเสนอราคาจาก ปตท. ทั้งนี้ ผู้เสนอราคาที่มีลักษณะเป็น Partnership / Consortium / Joint Venture ดังกล่าวจะต้องรับผิดชอบต่อ ปตท. ในฐานะลูกหนี้ร่วมด้วย

2.5 ไม่เป็นผู้มีผลประโยชน์ร่วมกันกับผู้ยื่นข้อเสนอรายอื่นที่เข้ายื่นข้อเสนอให้แก่ ปตท. ณ วันประกาศประมูล/วันเชิญเสนอราคา หรือไม่เป็นผู้กระทำการอันเป็นการขัดขวางการแข่งขันอย่างเป็นธรรมในการประมูลครั้งนี้



เรื่อง : จัดจ้างติดตั้ง Protection Relay สำหรับ Generator Unit ของโรงแยกก๊าซธรรมชาติระยอง หน่วยที่ 3 และหน่วยที่ 5		
จัดทำโดย : นายวิษกร ขอบชื่นชม นายวิจิต บุรณะตันติกุล	วันที่จัดทำ : 09 เมษายน 2568 Rev.2 SAP PR No.1120020904	หน่วยงานที่จัดทำ : ส่วนบำรุงรักษาระบบไฟฟ้า
ระบบมาตรฐานที่เกี่ยวข้อง		
☒ Quality	☐ Safety	☐ Health
☐ Environment	☐ Lab	☐ Energy

- 2.6 ต้องไม่เคยได้รับการภาคทัณฑ์หรือถูกยกเลิกการจัดจ้าง เนื่องจากส่งของไม่ถูกต้องตามข้อกำหนด หรือไม่ปฏิบัติตามกฎความปลอดภัย อาชีวอนามัยและสิ่งแวดล้อม ของโรงแยกก๊าซธรรมชาติระยอง ปตท.
- 2.7 ผู้เสนอราคาต้องไม่เคยได้รับผลประโยชน์หลังส่งมอบสินค้าและบริการประจำปี ในระดับควรปรับปรุง (D) ของสายงานแยกก๊าซธรรมชาติ บริษัท ปตท. จำกัด (มหาชน) ในช่วงระยะเวลาย้อนหลัง 1 ปี
- 2.8 ผู้เสนอราคาที่เป็นนิติบุคคลจะต้องทุนจดทะเบียน ไม่ต่ำกว่า 5,000,000 บาท
- 2.9 ผู้ยื่นเสนอราคาเป็นบุคคลซึ่งไม่ได้ถือสัญชาติไทยหรือเป็นนิติบุคคลที่ไม่ได้จดทะเบียนจัดตั้งในประเทศไทย ผู้ยื่นเสนอราคาต้องไม่เป็นบุคคลหรือนิติบุคคลที่ถูกประกาศคว่ำบาตร (Sanction) ที่ส่งผลกระทบต่อ ปตท. (ใช้สำหรับกรณีที่วงเงินจัดหามีมูลค่าเกินกว่า 120 ล้านบาทและการเสนอราคาโดยบุคคลหรือนิติบุคคลต่างประเทศเท่านั้น)
- 2.10 ผู้เสนอราคาจะต้องเป็นเจ้าของผลิตภัณฑ์ หรือจะต้องเป็นผู้ที่ได้รับการแต่งตั้งให้เป็นผู้จำหน่ายอย่างเป็นทางการจากผู้ผลิตสำหรับ Main Protection Relay ที่เสนอ โดยผู้เสนอราคาจะต้องแนบเอกสารการแต่งตั้งที่ยังไม่หมดอายุให้กับ ปตท.
- 2.11 ผู้เสนอราคาจะต้องมีประสบการณ์ในการออกแบบ และติดตั้งอุปกรณ์ Protection Relay ที่ดำเนินการภายในโรงก๊าซธรรมชาติ, โรงกลั่นน้ำมัน, โรงงานปิโตรเคมี หรือโรงไฟฟ้า ภายในช่วงเวลาปี 2562-2567 สำหรับอุปกรณ์ไฟฟ้าฟีดแรงดันตั้งแต่ 6.9kV ขึ้นไป จำนวน 2 งาน และมีมูลค่าไม่น้อยกว่า 5 ล้านบาทต่องาน
- 2.12 ผู้เสนอราคาแสดงเอกสารงบการเงินประจำปี พ.ศ. 2564 – 2566 ซึ่งต้องผ่านการตรวจสอบโดย ผู้สอบบัญชีรับอนุญาต (Certified Public Accountant: CPA)
- 2.13 ผู้เสนอราคาจะต้องแสดงหนังสือรับรองสถานะทางการเงิน พ.ศ. 2564 - 2566 (Financial Status Certificate)

3. การรับฟังคำชี้แจง/ดูสถานที่

ผู้เสนอราคาต้องมารับฟังคำชี้แจง/ดูสถานที่ /นำเสนอผลงาน ในวัน/เวลา และสถานที่ที่ ปตท. กำหนดในประกาศ หากไม่เข้ารับฟังคำชี้แจง ปตท. จะถือว่าผู้นั้นสละสิทธิในการเสนอราคาและไม่มีสิทธิในการเสนอราคา

4. หลักฐานการยื่นข้อเสนอ

ในการยื่นข้อเสนอผู้ยื่นข้อเสนอจะต้องจัดเอกสารใส่ซองปิดผนึกให้เรียบร้อยโดยแยกเป็นแต่ละซองดังนี้

(4.1) ของคุณสมบัติของผู้ค้า

4.1.1 กรณีเป็นร้าน ให้แนบสำเนาใบทะเบียนภาษีมูลค่าเพิ่มและสำเนาใบทะเบียนพาณิชย์ พร้อมทั้งให้เจ้าของหรือผู้จัดการร้านลงลายมือชื่อรับรองสำเนาถูกต้องและประทับตรา (ถ้ามี) ของร้านด้วย



เรื่อง : จัดจ้างติดตั้ง Protection Relay สำหรับ Generator Unit ของโรงแยกก๊าซธรรมชาติระยอง หน่วยที่ 3 และหน่วยที่ 5		
จัดทำโดย : นายวิชากร ขอบชื่นชม นายวิจิต บุระตะตันติกุล	วันที่จัดทำ : 09 เมษายน 2568 Rev.2 SAP PR No.1120020904	หน่วยงานที่จัดทำ : ส่วนบำรุงรักษาระบบไฟฟ้า
ระบบมาตรฐานที่เกี่ยวข้อง		
☒ Quality	☐ Safety	☐ Health
☐ Environment	☐ Lab	☐ Energy

4.1.2 กรณีเป็นบริษัทหรือห้างหุ้นส่วนที่จดทะเบียนในประเทศไทย ให้แนบหลักฐานหนังสือรับรองการจดทะเบียนของกระทรวงพาณิชย์ที่มีอายุไม่เกิน 6 เดือน นับถัดจากวันรับรองจนถึงวันยื่นซองใบเสนอราคา และหากหลักฐานดังกล่าวไม่ใช่ต้นฉบับ ผู้มีอำนาจลงนามผูกพันบริษัทหรือห้างหุ้นส่วนจะต้องลงลายมือชื่อรับรองสำเนาถูกต้องและประทับตรา (ถ้ามี) ของบริษัทหรือห้างหุ้นส่วนด้วย

4.1.3 ในกรณีผู้ยื่นข้อเสนอเป็นบุคคลหรือองค์กรอื่นๆ เช่น มหาวิทยาลัย สมาคม มูลนิธิ ให้ยื่นเอกสารแสดงคุณสมบัติของผู้ยื่นข้อเสนอที่รับรองโดยหน่วยงานราชการ

4.1.4 กรณีเป็นบริษัทหรือห้างหุ้นส่วนที่จดทะเบียนในต่างประเทศ ให้แนบหนังสือรับรองของสถานทูตไทย หรือกงสุลไทย หรือทูตพาณิชย์ไทย รับรองการจดทะเบียน วัตถุประสงค์ และอำนาจในการทำนิติกรรมของนิติบุคคลนั้น ตามกฎหมายของประเทศที่นิติบุคคลนั้นก่อตั้ง และจะต้องไม่เป็นผู้ได้รับเอกสิทธิ์หรือความคุ้มกันซึ่งอาจปฏิเสธไม่ยอมขึ้นศาลไทย เว้นแต่รัฐบาลของผู้ยื่นข้อเสนออื่นได้มีคำสั่งให้สละเอกสิทธิ์และความคุ้มกันเช่นนั้นแล้ว

4.1.5 ในกรณีที่ผู้มีอำนาจลงนามผูกพันร้านหรือบริษัทหรือห้างหุ้นส่วนไม่ได้ลงนามด้วยตนเอง การมอบอำนาจให้ผู้อื่นเป็นผู้ลงนามในเอกสารที่เกี่ยวข้องกับการเสนอราคาต่างๆ จะต้องมิหนังสือมอบอำนาจโดยการระบุงการมอบอำนาจไว้ให้ถูกต้องและชัดเจน โดยผู้เสนอราคาอาจให้บุคคลอื่นเป็นผู้ยื่น/นำส่งของเอกสารเสนอราคาดังกล่าวให้แก่ ปตท.แทนตนได้ โดยผู้เสนอราคารับรองว่าจะรับผิดชอบต่อ ปตท.ในการนำส่งเอกสารแทนตนดังกล่าวทุกประการ เสมือนเป็นตัวแทนของตนด้วย

4.1.6 สำเนาบัตรประชาชน/สำเนาหนังสือเดินทาง (Passport) ของผู้มีอำนาจลงนามผูกพันพร้อมลงนามรับรองสำเนาถูกต้อง (ในกรณีกรรมการผู้มีอำนาจลงนามในใบเสนอราคาเอง) หรือ สำเนาบัตรประชาชน /สำเนาหนังสือเดินทาง (Passport) ของผู้มอบอำนาจและผู้รับมอบอำนาจพร้อมลงนามรับรองสำเนาถูกต้อง (ในกรณีมีการมอบอำนาจ)

4.1.7 ในกรณีที่จดทะเบียนภาษีมูลค่าเพิ่มไว้จะต้องแนบสำเนา ภพ. 20 ด้วย

(4.2) ของเอกสารเทคนิค

4.2.1 บัญชีรายการเสนอราคา (Unprice Quotation) โดยให้ทำการ Breakdown แต่ละรายการมาโดยละเอียด ทั้งอุปกรณ์ที่ต้องติดตั้งใหม่ และแรงงานที่ใช้ทั้งหมด โดยระบุเงื่อนไขต่าง ๆ ทั้งทางด้าน Technical และด้าน Commercial มาใน Unpriced Quotation ทั้งหมด โดยไม่ต้องระบุราคาทั้งต่อหน่วย และราคารวม

4.2.2 Bill of Material และ Specification ของอุปกรณ์ที่ต้องใช้ในการติดตั้งทั้งหมด

4.2.3 System Configuration ของอุปกรณ์ Protection Relay ที่ติดตั้งทดแทนของเดิม

4.2.4 แผนการปฏิบัติงาน (Project Schedule) โดยคำนวณนับรวมวันหยุดราชการ ที่บ่งชี้ว่าสามารถดำเนินงานทั้งหมดแล้วเสร็จ



เรื่อง : จัดจ้างติดตั้ง Protection Relay สำหรับ Generator Unit ของโรงแยกก๊าซธรรมชาติระยอง หน่วยที่ 3 และหน่วยที่ 5		
จัดทำโดย : นายวิชากร ขอบชื่นชม นายวิจิต บุรณะตันติกุล	วันที่จัดทำ : 09 เมษายน 2568 Rev.2 SAP PR No.1120020904	หน่วยงานที่จัดทำ : ส่วนบำรุงรักษาระบบไฟฟ้า
ระบบมาตรฐานที่เกี่ยวข้อง		
☒ Quality	☐ Safety	☐ Health
☐ Environment	☐ Lab	☐ Energy

ตามขอบเขตงาน และกำหนดการส่งมอบงาน

4.2.5 Organization Chart แสดงแผนผังกำลังคน ซึ่งจะต้องสอดคล้องกับ Man Labour ในบัญชีการเสนอราคา และผู้ปฏิบัติงานหลัก (Key Personnel) จะต้องแสดงประวัติการทำงาน (CV) โดยระบุถึงประสบการณ์ดำเนินงานกับ Protection Relay ยี่ห้อที่เสนอ และ CV ของ Key Personnel จะต้องแสดงถึงประสบการณ์งานออกแบบ หรือติดตั้ง Protection Relay สำหรับ Power Generator ภายในโรงก๊าซธรรมชาติ, โรงกลั่นน้ำมัน, โรงงานปิโตรเคมี หรือโรงไฟฟ้า

4.2.6 กรณีที่ผู้เสนอราคาไม่ได้เป็นเจ้าของผลิตภัณฑ์ที่เสนอราคาโดยตรง ผู้เสนอราคาจะต้องแนบเอกสารแต่งตั้งการเป็นผู้จัดทำจำหน่ายอย่างเป็นทางการจากเจ้าของผลิตภัณฑ์ ที่แสดงให้เห็นว่าได้รับการแต่งตั้งใน Product ของ Main Protection Relay ซึ่งจะต้องเป็นเอกสารที่ยังไม่หมดอายุ ตามรายละเอียดข้อที่ 2.10

4.2.7 เอกสารรับรองผลงานตามรายละเอียดข้อที่ 2.11 โดยให้แสดงเอกสารหนังสือสนองจ้าง (Purchase Order) หรือหนังสือรับรองผลงาน โดยผู้เสนอราคาจะต้องแนบเอกสารเพิ่มเติม เพื่อให้สามารถระบุรายละเอียดได้ชัดเจนว่าเป็นไปตามข้อกำหนดที่ 2.11

4.2.8 เอกสารรับรองรายละเอียดสถานะทางการเงินตามรายละเอียดข้อที่ 2.12 และ 2.13

4.2.9 เอกสารรับรองผลิตภัณฑ์ Protection Relay Model ที่ผู้รับจ้างเสนอ ซึ่งจะต้องชี้แจงรายละเอียดโดยชัดเจนว่าเป็น Model สำหรับใช้งานกับ Generator Protection และจะต้องแนบ Reference Project สำหรับ Model ที่ผู้รับจ้างเสนอว่าเคยมีใช้งานภายในโรงแยกก๊าซธรรมชาติ, โรงกลั่นน้ำมัน, โรงงานปิโตรเคมี หรือโรงไฟฟ้า

4.2.10 เอกสารข้อกำหนดที่ลงนาม และประทับตราบริษัทตั้งแต่วันที่ 1 ถึงวันที่ 29 เพื่อยืนยันว่าการดำเนินการจะเป็นไปตามข้อกำหนด และมาตรฐานของ ปตท. ทุกประการ

ปตท. ขอสงวนสิทธิ์ในการจัดให้มีการทดสอบความสามารถของผู้เสนอราคาในช่วงก่อนการยื่นเอกสารทางด้านเทคนิค ซึ่งมีแนวทางในการปฏิบัติดังนี้

1. ปตท. จะดำเนินการนัดหมายวัน และเวลาเพื่อให้ผู้รับจ้างเข้ามาทดสอบความสามารถต่อ ปตท. หากผู้เสนอการรายใดไม่ได้เข้ารับการทดสอบตามวัน และเวลาที่ ปตท. กำหนด ปตท. ขอสงวนสิทธิ์ในการไม่พิจารณาเอกสารของเทคนิค และของราคาของผู้เสนอการรายนั้น
2. ผู้เสนอราคาจะต้องให้ผู้ปฏิบัติงานหลัก (Key Personnel) เข้ารับการทดสอบกับ ปตท. โดยผู้ปฏิบัติงานหลักจะต้องนำประวัติการทำงาน (CV) มาเสนอต่อ ปตท. โดย CV ของผู้รับจ้างจะต้องแสดงประสบการณ์งานออกแบบ หรือติดตั้ง Protection



เรื่อง : จัดจ้างติดตั้ง Protection Relay สำหรับ Generator Unit ของโรงแยกก๊าซธรรมชาติระยอง หน่วยที่ 3 และหน่วยที่ 5		
จัดทำโดย : นายวิชากร ขอบชื่นชม นายวิจิต บุรณะตันติกุล	วันที่จัดทำ : 09 เมษายน 2568 Rev.2 SAP PR No.1120020904	หน่วยงานที่จัดทำ : ส่วนบำรุงรักษาระบบไฟฟ้า
ระบบมาตรฐานที่เกี่ยวข้อง		
☒ Quality	☐ Safety	☐ Health
☐ Environment	☐ Lab	☐ Energy

Relay สำหรับ Power Generator ภายในโรงแยกก๊าซธรรมชาติ, โรงกลั่นน้ำมัน, โรงงานปิโตรเคมี หรือ โรงไฟฟ้า โดยที่เอกสาร CV จะต้องได้รับการลงนามความถูกต้องจากบริษัทของผู้เสนอราคา

3. ปตท. ขอสงวนสิทธิ์ให้ผู้ปฏิบัติงานหลักของผู้เสนอราคาแสดงเอกสาร Report สำหรับงาน Protection Relay ของ Power Generator ที่อยู่ใน CV ซึ่งผู้ปฏิบัติงานหลักจะต้องอธิบายรายละเอียดการดำเนินงาน, หน้าที่, ขั้นตอนการทดสอบ และการทำ Setting ใน Project ดังกล่าวให้ ปตท. รับทราบ

4. ผู้ปฏิบัติงานหลักจะต้องอธิบายรายละเอียดการทำ Setting สำหรับ Generator Protection ของ ปตท. ในโครงการนี้ โดยแสดงเป็น Method Statement หรือ Setting Procedure ซึ่ง ปตท. จะเป็นผู้กำหนด Function ที่ต้องการทดสอบให้กับผู้เสนอราคา

5. หลังจากที่ผ่านมาการทดสอบร่วมกับ ปตท. แล้ว ผู้เสนอราคาจะต้องกำหนดให้ผู้ปฏิบัติงานหลักที่ผ่านการทดสอบกับ ปตท. เป็นผู้ปฏิบัติงานหลักในโครงการนี้ ซึ่งหากในขั้นตอนการตรวจสอบของเอกสารเทคนิคพบว่า Organization Chart ของผู้เสนอราคาไม่ได้มีผู้ผ่านการทดสอบเป็น Key Personnel ของโครงการ จะถือว่าผู้เสนอราคาไม่ผ่านเทคนิค และไม่พิจารณาของราคา ทั้งนี้ผู้เสนอราคาจะต้องดำเนินการตามแนวทางการปฏิบัตินี้ ซึ่งผู้รับจ้างไม่มีสิทธิ์ในการเรียกร้อง หรือร้องเรียน ปตท. จากกรณีใด ๆ ได้

(4.3) ของใบเสนอราคา

ใบเสนอราคามูลค่างาน หรือมูลค่าสินค้าต่อหน่วย หรือต่อรายการ และราคารวมทั้งหมด ซึ่งจะต้องเป็นเอกสารใน Format เดียวกันกับ Unprice Quotation ที่เสนอในซองเอกสารเทคนิค

5. การเสนอราคา

- 5.1 ผู้ยื่นข้อเสนอต้องกรอกราคาต่อหน่วยหรือต่อรายการและราคารวมลงในใบเสนอราคาโดยใช้แบบฟอร์มใบเสนอราคาของ ปตท. หรือ ใช้แบบฟอร์มใบเสนอราคาของผู้ยื่นข้อเสนอเอง โดยจะต้องมีเนื้อหาตามแบบฟอร์มใบเสนอราคาของ ปตท. เช่น วันที่เสนอราคา ชื่อผู้ยื่นข้อเสนอ เรื่องที่เสนอราคา ราคาต่อหน่วยหรือต่อรายการ และราคารวม ข้อความยอมรับการปฏิบัติตามเงื่อนไขของ ปตท. เป็นต้น โดยต้องเป็นราคาไม่รวมภาษีมูลค่าเพิ่มและต้องเสนอราคาเป็นเงิน THB รวมค่าใช้จ่ายทั้งหมดแล้วจนกระทั่งส่งมอบโดยผู้ยื่นข้อเสนอต้องกรอกจำนวนเงินเป็นตัวเลขและตัวหนังสือลงในใบเสนอราคาให้ชัดเจนในกรณีที่มีการชดเชบ หรือขีดฆ่า ต้องลงลายมือชื่อผู้มีอำนาจและประทับตรากำกับ (ถ้ามี) หากราคาต่อหน่วยหรือต่อรายการไม่ตรงกับราคารวม หรือตัวเลขกับตัวหนังสือไม่ตรงกัน ให้นำบทบัญญัติในประมวลกฎหมายแพ่งและพาณิชย์มาใช้บังคับ ทั้งนี้ ราคาที่เสนอจะต้องยื่นราคาตาม



เรื่อง : จัดจ้างติดตั้ง Protection Relay สำหรับ Generator Unit ของโรงแยกก๊าซธรรมชาติระยอง หน่วยที่ 3 และหน่วยที่ 5		
จัดทำโดย : นายวิศวกร ขอบชื่นชม นายวิจิต บุรณะตันติกุล	วันที่จัดทำ : 09 เมษายน 2568 Rev.2 SAP PR No.1120020904	หน่วยงานที่จัดทำ : ส่วนบำรุงรักษาระบบไฟฟ้า
ระบบมาตรฐานที่เกี่ยวข้อง		
☒ Quality	☐ Safety	☐ Health
☐ Environment	☐ Lab	☐ Energy

เวลาที่ ปตท. กำหนด โดยผู้ยื่นข้อเสนอต้องยื่นราคาไม่น้อยกว่า 90 วัน นับถัดจากวันที่เสนอราคา และเมื่อผู้ยื่นข้อเสนอทำการยื่นข้อเสนอตามข้อ 4 แล้ว จะถอนคืนไม่ได้

- 5.2 เมื่อพ้นกำหนดเวลาขึ้นข้อเสนอและเสนอราคาแล้ว ปตท. จะไม่รับเอกสารการยื่นข้อเสนอและเสนอราคาใดๆ โดยเด็ดขาด
- 5.3 คณะกรรมการจัดหาสินค้าของ ปตท. จะดำเนินการตรวจสอบคุณสมบัติของผู้ยื่นข้อเสนอแต่ละรายว่า (1) มีผู้ยื่นข้อเสนอที่มีผลประโยชน์ร่วมกันกับผู้ยื่นเสนอรายอื่นหรือไม่ หากปรากฏว่าผู้ยื่นข้อเสนอรายใดเป็นผู้ยื่นข้อเสนอที่มีผลประโยชน์ร่วมกันกับผู้ยื่นเสนอรายอื่น คณะกรรมการจัดหาสินค้าของ ปตท. จะตัดรายชื่อผู้ยื่นข้อเสนอที่มีผลประโยชน์ร่วมกันนั้นออกจากการเป็นผู้ยื่นข้อเสนอ (2) มีผู้ยื่นข้อเสนอรายใดเข้าข่ายลักษณะตามหลักเกณฑ์ต้องห้าม (Blacklist) ในข้อ 2.2 หรือไม่ ซึ่ง ปตท. จะดำเนินการตรวจสอบข้อมูลจากแหล่งข้อมูลที่น่าเชื่อถือของ ปตท. และเป็นไปตามมาตรฐานที่มีความโปร่งใสเป็นธรรมในระดับสากล และหากปรากฏว่ามีผู้ยื่นข้อเสนอเข้าข่ายลักษณะตามหลักเกณฑ์ต้องห้าม (Blacklist) คณะกรรมการจัดหาสินค้าสงวนสิทธิ์ในการพิจารณาไม่รับข้อเสนอและเสนอราคาของผู้ยื่นข้อเสนอรายนั้น

6. หลักประกันของการเสนอราคา

ในการเสนอราคาค้างนี้ ไม่มีการวางหลักประกันของการเสนอราคา

7. หลักเกณฑ์และสิทธิในการพิจารณา (กำหนดเอง)

- 7.1 ในการพิจารณาผลการยื่นข้อเสนอของงานครั้งนี้ ปตท. จะพิจารณาตัดสินโดยใช้หลักเกณฑ์ราคา
- 7.2 การพิจารณาผู้ชนะการยื่นข้อเสนอ
ปตท. จะพิจารณาจากผู้ยื่นเสนอราคารวมที่ต่ำสุดเป็นผู้ชนะการยื่นข้อเสนอ
- 7.3 หากผู้ยื่นข้อเสนอรายใดมีคุณสมบัติไม่ถูกต้องตามข้อ 2 หรือยื่นหลักฐานการยื่นข้อเสนอไม่ถูกต้องหรือไม่ครบถ้วนตามข้อ 4 หรือยื่นเสนอราคาไม่ถูกต้องตามข้อ 5 คณะกรรมการจัดหาสินค้าของ ปตท. จะไม่รับพิจารณาข้อเสนอของผู้ยื่นข้อเสนอรายนั้น เว้นแต่ผู้ยื่นข้อเสนอรายใดเสนอเอกสารทางเทคนิคหรือรายละเอียดคุณลักษณะเฉพาะของสินค้าที่จะเช่าไม่ครบถ้วน หรือเสนอรายละเอียดแตกต่างไปจากเงื่อนไขที่ ปตท. กำหนดในส่วนที่มีสาระสำคัญและความแตกต่างนั้นไม่มีผลทำให้เกิดการได้เปรียบเสียเปรียบต่อผู้ยื่นข้อเสนอรายอื่น หรือเป็นการผิดพลาดเล็กน้อย คณะกรรมการจัดหาสินค้าของ ปตท. อาจพิจารณาผ่อนปรนการตัดสินสิทธิผู้ยื่นข้อเสนอรายนั้น



เรื่อง : จัดจ้างติดตั้ง Protection Relay สำหรับ Generator Unit ของโรงแยกก๊าซธรรมชาติระยอง หน่วยที่ 3 และหน่วยที่ 5		
จัดทำโดย : นายวิชากร ขอบชื่นชม นายวิจิต บุรณะตันติกุล	วันที่จัดทำ : 09 เมษายน 2568 Rev.2 SAP PR No.1120020904	หน่วยงานที่จัดทำ : ส่วนบำรุงรักษาระบบไฟฟ้า
ระบบมาตรฐานที่เกี่ยวข้อง		
☒ Quality	☐ Safety	☐ Health
☐ Environment	☐ Lab	☐ Energy

- 7.4 ปตท. สงวนสิทธิ์ไม่พิจารณาข้อเสนอของผู้ยื่นข้อเสนอโดยไม่มีการผ่อนผันในกรณีดังต่อไปนี้
- (1) ไม่ปรากฏชื่อผู้ยื่นข้อเสนอรายนั้นในบัญชีรายชื่อผู้ซื้อหรือผู้รับเอกสารงานประมูลของ ปตท.
 - (2) เสนอรายละเอียดแตกต่างไปจากเงื่อนไขที่กำหนดในขอบเขตของงานที่เป็นสาระสำคัญ หรือมีผลทำให้เกิดความได้เปรียบเสียเปรียบแก่ผู้ยื่นข้อเสนอรายอื่น
- 7.5 ปตท. จะพิจารณยกเลิกการประมูลงานและลงโทษผู้ยื่นข้อเสนอเป็นผู้ที่ทำงาน ไม่ว่าจะเป็นผู้ยื่นข้อเสนอที่ได้รับการคัดเลือกหรือไม่ก็ตาม หากมีเหตุที่เชื่อถือได้ว่าผู้ยื่นข้อเสนอกระทำการโดยไม่สุจริต เช่น การเสนอเอกสารอันเป็นเท็จ หรือใช้ข้อมูลคลาดเคลื่อน หรือนิยามข้อมูลอื่นมาเสนอราคาแทน เป็นต้น
- ในกรณีที่ผู้ยื่นข้อเสนอรายที่เสนอราคาต่ำสุด เสนอราคาต่ำจนคาดหมายได้ว่าไม่อาจดำเนินงานตามขอบเขตของงานครั้งนี้ได้ คณะกรรมการจัดหาสินค้าของ ปตท. จะให้ผู้ยื่นข้อเสนออื่นชี้แจงและแสดงหลักฐานที่ทำให้เชื่อได้ว่าผู้ยื่นข้อเสนอสามารถดำเนินการตามขอบเขตของงานครั้งนี้ให้เสร็จสมบูรณ์ หากคำชี้แจงไม่เป็นที่ยอมรับได้ ปตท. มีสิทธิ์ที่จะไม่รับข้อเสนอหรือไม่รับราคาของผู้ยื่นข้อเสนอรายนั้น ทั้งนี้ ผู้ยื่นข้อเสนอดังกล่าวไม่มีสิทธิ์เรียกร้องค่าใช้จ่ายหรือค่าเสียหายใดๆ จาก ปตท. ถ้าหากมีปัญหาที่ไม่สามารถตกลงกันได้ ให้ถือว่าคำวินิจฉัยของ ปตท. เป็นที่สิ้นสุด
- 7.6 ก่อนลงนามในสัญญา ปตท. อาจยกเลิกการประมูลงาน หากปรากฏว่ามีการกระทำที่เข้าลักษณะผู้ยื่นข้อเสนอที่ชนะการประมูลหรือที่ได้รับการคัดเลือกมีผลประโยชน์ร่วมกัน หรือมีส่วนได้เสียกับผู้ยื่นข้อเสนอรายอื่น หรือขัดขวางการแข่งขันอย่างเป็นธรรม หรือสมยอมกันกับผู้ยื่นข้อเสนอรายอื่น หรือเจ้าหน้าที่ในการเสนอราคา หรือส่อว่ากระทำการทุจริตอื่นใดในการเสนอราคา

8. การส่งมอบงาน

- 8.1 กำหนดการส่งมอบ ผู้รับจ้างต้องส่งมอบงานจ้างให้กับ บริษัท ปตท. จำกัด (มหาชน) โดยมีรายละเอียดกำหนดส่งมอบ ไม่นับรวมระยะเวลาที่ ปตท. ไม่อนุญาตให้เข้าดำเนินงาน/ส่งหยุดงาน จำนวน 6 งวด รายละเอียดการส่งมอบงานให้เป็นไปตามรายละเอียดในเอกสารแนบที่ 6 รายละเอียดการส่งมอบงาน และการจ่ายเงิน

ปตท. สงวนสิทธิ์ในการปรับเปลี่ยนลำดับการจ้างเข้าดำเนินงานสำหรับการส่งมอบงานงวดที่ 3 ถึงงวดที่ 6 ตามความเหมาะสม และเงื่อนไขของกระบวนการผลิต



เรื่อง : จัดจ้างติดตั้ง Protection Relay สำหรับ Generator Unit ของโรงแยกก๊าซธรรมชาติระยอง หน่วยที่ 3 และหน่วยที่ 5		
จัดทำโดย : นายวิชากร ขอบชื่นชม นายวิจิต บุรณะตันติกุล	วันที่จัดทำ : 09 เมษายน 2568 Rev.2 SAP PR No.1120020904	หน่วยงานที่จัดทำ : ส่วนบำรุงรักษาระบบไฟฟ้า
ระบบมาตรฐานที่เกี่ยวข้อง		
☒ Quality	☐ Safety	☐ Health
☐ Environment	☐ Lab	☐ Energy

โครงการนี้มีกรอบระยะเวลาเบื้องต้นที่จะดำเนินการให้แล้วเสร็จครบถ้วนประมาณ เดือนธันวาคม พ.ศ. 2569

9. สถานที่ส่งมอบ

ผู้รับจ้างต้องส่งมอบงานจ้างทั้งหมดที่ โรงแยกก๊าซธรรมชาติระยอง เลขที่ 555 ถนน สุขุมวิท ตำบล มาบตาพุด อำเภอ เมือง จังหวัด ระยอง 21150

10. การจ่ายเงิน

10.1 ปตท. จะชำระเงินเป็นงวดๆ โดยแบ่งออกเป็น6งวด

รายละเอียดการจ่ายเงินให้เป็นไปตามเอกสารแนบที่ 6 รายละเอียดการส่งมอบงาน และการจ่ายเงิน และ ปตท. สงวนสิทธิ์ในการปรับเปลี่ยนลำดับการแจ้งเข้าดำเนินงานสำหรับการส่งมอบงานงวดที่ 3 ถึงงวดที่ 6 ตามความเหมาะสม และเงื่อนไขของกระบวนการผลิต

โดย ปตท. จะจ่ายเงินให้ผู้รับจ้างก็ต่อเมื่อผู้รับจ้างได้ปฏิบัติงานถูกต้องและครบถ้วนตามสัญญาหรือหนังสือข้อตกลง และ ปตท. ได้ตรวจรับมอบงานเรียบร้อยแล้วในแต่ละงวด

10.2 ผู้รับจ้างจะต้องยื่นหลักฐานการขอรับชำระหนี้ต่อ ปตท. ภายใน 15 วัน นับถัดจากวันที่ ปตท.ตรวจรับมอบงานจ้างเรียบร้อยแล้ว โดย ปตท. จะจ่ายเงินให้ผู้รับจ้างเมื่อครบ 30 วัน นับถัดจากวันที่ผู้รับจ้างยื่นหลักฐานการขอรับชำระหนี้ ถ้าผู้รับจ้างยื่นหลักฐานการขอรับชำระหนี้เกินกว่าที่กำหนดเป็นระยะเวลาเท่าใด กำหนดวันจ่ายเงินจะยืดออกไปเท่ากับวันที่ผู้รับจ้างยื่นหลักฐานการขอรับชำระหนี้เกินกำหนดเช่นกัน

11. อัตราค่าปรับ

หากผู้รับจ้างส่งมอบงานล่าช้ากว่ากำหนดเวลาที่ตกลงกันไว้ ผู้รับจ้างจะต้องชำระค่าปรับให้แก่ปตท. เป็นเงินในอัตราร้อยละ 0.1 ต่อวันของราคาค่าจ้างที่ยังไม่ได้รับมอบในแต่ละงวดการส่งมอบ นับถัดจากวันครบกำหนดส่งมอบงานของแต่ละงวดเป็นต้นไป จนถึงวันที่ ปตท. ได้รับมอบงานถูกต้องครบถ้วน แต่หากงานที่ส่งล่าช้านั้นต้องใช้ควบคู่หรือเป็นส่วนประกอบอันจำเป็นซึ่งกันและกันกับงานในรายการอื่นที่ ปตท. ได้รับมอบไว้แล้ว การปรับจะคิดจากราคารวมของงานที่ต้องใช้ร่วมกันนั้น

12. การรับประกันความชำรุดบกพร่อง



เรื่อง : จัดจ้างติดตั้ง Protection Relay สำหรับ Generator Unit ของโรงแยกก๊าซธรรมชาติระยอง หน่วยที่ 3 และหน่วยที่ 5		
จัดทำโดย : นายวิชากร ขอบชื่นชม นายวิจิต บุรณะตันติกุล	วันที่จัดทำ : 09 เมษายน 2568 Rev.2 SAP PR No.1120020904	หน่วยงานที่จัดทำ : ส่วนบำรุงรักษาระบบไฟฟ้า
ระบบมาตรฐานที่เกี่ยวข้อง		
☒ Quality	☐ Safety	☐ Health
☐ Environment	☐ Lab	☐ Energy

ผู้รับจ้างจะต้องรับประกันความชำรุดบกพร่องของงานจ้างที่เกิดขึ้นภายในระยะเวลาไม่น้อยกว่า 12 เดือนนับตั้งแต่วันที่ ปตท. ได้รับมอบงาน และคณะกรรมการตรวจรับได้ตรวจรับงานครบถ้วนถูกต้องแล้ว โดยต้องบริหารจัดการซ่อมแซมแก้ไขให้ใช้การได้ดีดังเดิมภายใน 3 วัน นับถัดจากวันที่ได้รับแจ้งความชำรุดบกพร่อง

13. การทำสัญญาจ้างและหลักประกันสัญญา

13.1 ผู้ที่ ปตท. ตกลงด้วยในการจ้าง จะต้องดำเนินการดังนี้.

(1) กรณีการจัดหาที่มีวงเงินการจัดหาไม่เกิน 10 ล้านบาท หรือไม่อยู่ในเงื่อนไขของ ปตท. ที่จะต้องจัดทำเป็นรูปแบบสัญญาให้ผู้ว่าจ้าง ปตท. ตกลงด้วยในการจ้าง ไปติดต่อขอรับใบสั่งจ้าง ภายในระยะเวลา ที่ ปตท. กำหนด

(2) กรณีการจัดหาที่มีวงเงินการจัดหาเกินกว่า 10 ล้านบาท หรือ ปตท. กำหนดเงื่อนไขให้จัดทำเป็นรูปแบบสัญญาให้ผู้ว่าจ้าง ปตท. ตกลงด้วยในการจ้าง ต้องไปติดต่อเพื่อทำสัญญากับ ปตท. ภายในระยะเวลาที่ ปตท. กำหนด

หากผู้ที่ ปตท. ตกลงด้วยในการจ้าง ไม่ดำเนินการตาม ข้อ 13.1 (1) หรือ 13.1 (2) ดังกล่าว ปตท. จะรับหลักประกัน (ถ้ามี) และหาก ปตท. ต้องจัดหาจากบุคคลอื่นแทนในราคาที่สูงกว่าราคาของผู้ที่ ปตท. ตกลงในการจ้างแล้ว ผู้ที่ ปตท. ตกลงด้วยในการจ้าง จะต้องรับผิดชอบค่าใช้จ่ายที่เพิ่มขึ้นให้กับ ปตท. ภายใน 30 วัน นับถัดจากวันที่ได้รับแจ้งจาก ปตท.

นอกจากนี้ ปตท. สงวนสิทธิ์ที่จะเรียกร้องค่าเสียหายทั้งหมดที่เกิดขึ้นเนื่องจากเหตุดังกล่าวด้วย

13.2 ในการทำสัญญาหรือใบสั่งจ้างหรือหนังสือสนองจ้างนั้น ในกรณีที่ต้องมีการวางหลักประกันสัญญา และรายการละเอียดแนบท้ายการสั่งจ้าง มิได้กำหนดการวางหลักประกันสัญญาไว้เป็นอย่างอื่นแล้ว ให้ผู้เสนอราคาที่ ปตท. ตกลงจ้าง (ซึ่งต่อไปจะเรียกว่า “ผู้รับจ้าง”) จะต้องนำเงินสดหรือเงินโอนผ่านธนาคารหรือเช็ค/ตราพดที่ธนาคารเป็นผู้สั่งจ่ายหรือหนังสือค้ำประกันของธนาคารหรือพันธบัตรรัฐบาลไทยหรือพันธบัตรของ ปตท. หรือพันธบัตรรัฐวิสาหกิจอื่นที่กระทรวงการคลังค้ำประกันต้นเงินและดอกเบี้ยหรือหุ้นกู้ ปตท. มา เพื่อเป็นหลักประกันการปฏิบัติตามสัญญาหรือใบสั่งจ้างหรือหนังสือสนองจ้าง ในอัตราร้อยละ 10 ของสัญญาหรือใบสั่งจ้างหรือหนังสือสนองจ้าง (หากมีเศษสตางค์ให้ปัดขึ้น) นั้น หลักประกันการปฏิบัติตามสัญญาหรือใบสั่งจ้างหรือหนังสือสนองจ้าง ดังกล่าว ปตท. จะคืนให้ผู้รับจ้าง พ้นจากข้อผูกพันตามสัญญาหรือใบสั่งจ้างหรือหนังสือสนองจ้าง นั้นแล้ว

13.3 ผู้รับจ้างจะต้องเป็นผู้รับภาระในเรื่องอากรแสตมป์ที่จะใช้ปิดสัญญาจ้างหรือใบสั่งจ้าง ตามอัตราที่ประมวลรัษฎากรกำหนด

13.4 ในกรณีที่ผู้ที่ได้รับการคัดเลือกแล้วไม่ยอมไปทำสัญญาภายในระยะเวลาที่ ปตท. กำหนด หรือผู้รับจ้างไม่ปฏิบัติตามสัญญานั้นโดยไม่มีเหตุผลอันสมควร ปตท. จะพิจารณาให้เป็นผู้ที่ทำงานและตัดออกจากทะเบียนผู้ค้าของ ปตท.



เรื่อง : จัดจ้างติดตั้ง Protection Relay สำหรับ Generator Unit ของโรงแยกก๊าซธรรมชาติระยอง หน่วยที่ 3 และหน่วยที่ 5		
จัดทำโดย : นายวิษกร ขอบชื่นชม นายวิจิต บุรณะตันติกุล	วันที่จัดทำ : 09 เมษายน 2568 Rev.2 SAP PR No.1120020904	หน่วยงานที่จัดทำ : ส่วนบำรุงรักษาระบบไฟฟ้า
ระบบมาตรฐานที่เกี่ยวข้อง		
☒ Quality	☐ Safety	☐ Health
☐ Environment	☐ Lab	☐ Energy

14. การจ่ายเงินล่วงหน้า

ไม่มีการจ่ายเงินล่วงหน้า

15. การปฏิบัติตามแนวทางการปฏิบัติอย่างยั่งยืนของผู้ค้ากลุ่ม ปตท. (PTT Supplier Sustainable Code of Conduct) (กรณีสัญญา/หนังสือข้อตกลงที่มีวงเงินตั้งแต่ 2 ล้านบาทขึ้นไป)

ผู้ยื่นข้อเสนอที่ ปตท. ตกลงในการซื้อ/จ้าง/เช่า จะต้องยอมรับและปฏิบัติตามแนวทางการปฏิบัติอย่างยั่งยืนของผู้ค้า ปตท. (PTT Supplier Sustainable Code of Conduct) โดย ปตท. ขอสงวนสิทธิ์ในการเข้าตรวจสอบการดำเนินการตามแนวทางดังกล่าว ผู้ค้าที่จะร่วมดำเนินธุรกิจกับ ปตท. จะต้องปฏิบัติตามแนวทางการปฏิบัติอย่างยั่งยืนของผู้ค้ากลุ่ม ปตท. และเงื่อนไข ดังต่อไปนี้

15.1 ปฏิบัติตามกฎหมายและกฎระเบียบต่างๆ ที่เกี่ยวข้องอย่างเคร่งครัด ครอบคลุมด้านจริยธรรมทางธุรกิจ ความรับผิดชอบต่อสังคม ความปลอดภัย และสิ่งแวดล้อม เช่น กฎหมายคุ้มครองแรงงาน กฎหมายว่าด้วยความปลอดภัย อาชีวอนามัย และสิ่งแวดล้อม รวมถึงต้องดำเนินงานด้วยความมีจริยธรรม โปร่งใส และไม่กระทำการอันก่อให้เกิดความขัดแย้งทางผลประโยชน์ และ/หรือผลประโยชน์ทับซ้อน และการละเมิดทรัพย์สินทางปัญญา

15.2 ผู้ค้าจะต้องมีคุณสมบัติสอดคล้องกับ เกณฑ์บังคับหลัก ด้านจริยธรรมทางธุรกิจ ความรับผิดชอบต่อสังคม ความปลอดภัย และสิ่งแวดล้อม (ESG Interception Criteria) 7 ข้อ ดังนี้

- (1) ไม่มีการทุจริต ดัดสินบน หรือการปฏิบัติที่ผิดต่อจริยธรรม ไม่ว่ากับหน่วยงานภาครัฐ ภาคเอกชน หรือสาธารณชนทั่วไป
- (2) มีใบอนุญาตทำงานที่เกี่ยวข้องตามที่กฎหมายกำหนด
- (3) ไม่ถูกตัดสินให้มีความผิดในชั้นศาลด้านการเงิน สิ่งแวดล้อม ความปลอดภัย แรงงาน หรือ อยู่ในบัญชีรายชื่อบุคคล นิติบุคคล หรือสถานประกอบการที่ไม่ถูกต้องตามกฎหมายไทย ภายในระยะเวลา 3 ปี ก่อนการยื่นซอง
- (4) มีนโยบายของบริษัทที่จะไม่จ้างแรงงานเด็กอายุต่ำกว่า 15 ปี
- (5) มีนโยบายของบริษัทที่จะจ่ายค่าตอบแทนแก่ลูกจ้างไม่น้อยกว่าอัตราค่าจ้างขั้นต่ำที่กฎหมายกำหนด และไม่บังคับให้ลูกจ้างทำงานนานเกินกว่ากฎหมายกำหนด
- (6) มีระบบบริหารจัดการอาชีวอนามัยและความปลอดภัยในที่ทำงานตามที่กฎหมายกำหนด และดูแลให้ลูกจ้างปฏิบัติงานด้วยความปลอดภัย ไม่ก่อให้เกิดอันตราย



เรื่อง : จัดจ้างติดตั้ง Protection Relay สำหรับ Generator Unit ของโรงแยกก๊าซธรรมชาติระยอง หน่วยที่ 3 และหน่วยที่ 5		
จัดทำโดย : นายวิษกร ขอบชื่นชม นายวิจิต บุรณะตันติกุล	วันที่จัดทำ : 09 เมษายน 2568 Rev.2 SAP PR No.1120020904	หน่วยงานที่จัดทำ : ส่วนบำรุงรักษาระบบไฟฟ้า
ระบบมาตรฐานที่เกี่ยวข้อง		
☒ Quality	☐ Safety	☐ Health
☐ Environment	☐ Lab	☐ Energy

(7) มีระบบบริหารจัดการพื้นที่ปฏิบัติงาน และพื้นที่ที่มีความเสี่ยงที่อาจจะได้รับผลกระทบจากการดำเนินงาน ไม่ให้มีความเสี่ยงเชิงนิเวศ (Environmental Liability) (เช่น การปนเปื้อนหรือรั่วไหลของสารอันตรายในดินและน้ำใต้ดิน)

16. การประเมินผลการปฏิบัติงานของผู้ค้า

- 16.1 ปตท. จะทำการประเมินผลการปฏิบัติงานของผู้ค้าหลังส่งมอบงานทุกงวดงาน
- 16.2 ปตท. ขอสงวนสิทธิ์ที่จะใช้ผลประเมินการปฏิบัติงานของผู้ค้าเพื่อประกอบในการพิจารณาคุณสมบัติของผู้ยื่นข้อเสนอในครั้งถัดไป
- 16.3 สำหรับผู้ค้าที่ได้รับการอนุมัติให้ขึ้นกลุ่มงานในทะเบียนผู้ค้า ปตท. (PTT AVL) หากผู้ค้าได้รับการประเมินผลการปฏิบัติงานภายใต้กลุ่มงานที่ผู้ค้าได้รับการอนุมัติเป็นเกรด “D” ปตท. ขอสงวนสิทธิ์ตัดรายชื่อผู้ค้าออกจากกลุ่มงานดังกล่าว และผู้ค้าจะไม่มีสิทธิยื่นขอขึ้นทะเบียนผู้ค้ากับ ปตท. ในกลุ่มงานนั้นเป็นเวลาอย่างน้อย 3 ปี นับถัดจากวันที่ถูกตัดออก
- 16.4 กรณีที่ผู้ค้ามีข้อสงสัยผลประเมินการปฏิบัติงานของผู้ค้า ให้ผู้ค้าทำหนังสือพร้อมแนบสำเนาใบสั่ง/สัญญาและผลการปฏิบัติงาน ส่งถึงหน่วยงานจัดหาพัสดุเจ้าของเรื่อง เพื่อขอให้ชี้แจงข้อสงสัยของการประเมินผลการปฏิบัติงานของผู้ค้าได้ โดยสามารถตรวจสอบผลการปฏิบัติงาน ผ่านช่องทาง <https://pttvm.pttplc.com>

17. การคุ้มครองข้อมูลส่วนบุคคล

ในกรณีที่กฎหมายคุ้มครองข้อมูลส่วนบุคคลมีผลบังคับใช้ หากฝ่ายใดฝ่ายหนึ่งหรือทั้งสองฝ่ายมีการเก็บรวบรวม ใช้ หรือเปิดเผยข้อมูลส่วนบุคคลใด ๆ ที่เกิดจากการซื้อ/จ้าง/เช่า ภายใต้เงื่อนไขของข้อกำหนดฉบับนี้ (แล้วแต่กรณี) ฝ่ายที่มีการเก็บรวบรวม ใช้ หรือเปิดเผยข้อมูลส่วนบุคคลดังกล่าว ตกลงจะปฏิบัติตามกฎหมายคุ้มครองข้อมูลส่วนบุคคลที่เกี่ยวข้อง รวมถึงนโยบายและกฎระเบียบที่เกี่ยวข้องกับการเก็บรวบรวม ใช้ และเปิดเผยข้อมูลส่วนบุคคลทั้งหมดอย่างเคร่งครัด อีกทั้งให้การรับรองแก่อีกฝ่ายหนึ่งว่าตนได้ดำเนินการใด ๆ ที่จำเป็นภายใต้กฎหมายในการเปิดเผยข้อมูลส่วนบุคคลเป็นที่เรียบร้อยแล้ว ทั้งนี้ การเก็บรวบรวม ใช้ และเปิดเผยข้อมูลส่วนบุคคลจะกระทำเท่าที่จำเป็นและเป็นไปตามกฎหมายที่เกี่ยวข้องเท่านั้น

ทั้งนี้ หากในการดำเนินการตามการซื้อ/จ้าง/เช่า ภายใต้เงื่อนไขของข้อกำหนดฉบับนี้ มีผลทำให้ฝ่ายใดฝ่ายหนึ่ง หรือทั้งสองฝ่ายตกเป็นผู้ควบคุมข้อมูลส่วนบุคคล และ/หรือผู้ประมวลผลข้อมูลส่วนบุคคลตามกฎหมายว่าด้วยการคุ้มครองข้อมูลส่วนบุคคล ทั้งสองฝ่ายตกลงจะเข้าทำข้อตกลงเกี่ยวกับการประมวลผลข้อมูลส่วนบุคคล และ/หรือ ข้อตกลงเกี่ยวกับการแบ่งปัน



เรื่อง : จัดจ้างติดตั้ง Protection Relay สำหรับ Generator Unit ของโรงแยกก๊าซธรรมชาติระยอง หน่วยที่ 3 และหน่วยที่ 5		
จัดทำโดย : นายวิษกร ขอบชื่นชม นายวิจิต บุรณะตันติกุล	วันที่จัดทำ : 09 เมษายน 2568 Rev.2 SAP PR No.1120020904	หน่วยงานที่จัดทำ : ส่วนบำรุงรักษาระบบไฟฟ้า
ระบบมาตรฐานที่เกี่ยวข้อง		
☒ Quality	☐ Safety	☐ Health
☐ Environment	☐ Lab	☐ Energy

ข้อมูลส่วนบุคคล และ/หรือ ข้อตกลงอื่นใดที่จำเป็นเพื่อให้เป็นไปตามกฎหมายดังกล่าว และให้ถือว่าข้อตกลงดังกล่าวเป็นส่วนหนึ่งของสัญญาหรือใบสั่งซื้อ/จ้าง/เช่าของการซื้อ/จ้าง/เช่า ฉบับนี้ด้วย



แบบแจ้งเกี่ยวกับข้อมูลส่วนบุคคล (Privacy Notice)

(<https://pttpdpa.pttplc.com/Privacy/106107>)

18. ข้อกำหนดด้านเทคนิค/ขอบเขตงาน

ผู้รับจ้างต้องดำเนินการติดตั้งอุปกรณ์ Protection Relay สำหรับใช้งานกับ Power Generator ของโรงแยกก๊าซธรรมชาติ โดยมีรายละเอียดดังต่อไปนี้เป็นอย่างน้อย

Scope of Supply

- ผู้รับจ้างจะต้องจัดหา Protection Relay เพื่อใช้งานกับ Generator จำนวน 4 Unit โดยมีรายการติดตั้งดังต่อไปนี้
 - 3325-PG-001A
 - 3325-PG-001B
 - 3525-PG-001A
 - 3525-PG-001B
- ผู้รับจ้างต้องดำเนินการจัดหา Protection Relay ที่เป็น Model สำหรับใช้งานกับอุปกรณ์ Power Generator โดยจะต้องมี Function ดังต่อไปนี้เป็นอย่างน้อย หรืออ้างอิงจากเอกสารแนบที่ 1 Protection Lists ซึ่งเป็นรายละเอียดเบื้องต้นสำหรับ Protection Relay ที่ติดตั้งใช้งานกับ Generator แต่ละ Unit
 - Undervoltage Function (27G)
 - Overvoltage Function (59G)



เรื่อง : จัดจ้างติดตั้ง Protection Relay สำหรับ Generator Unit ของโรงแยกก๊าซธรรมชาติระยอง หน่วยที่ 3 และหน่วยที่ 5

จัดทำโดย : นายวิษกร ขอบชื่นชม นายวิจิต บุระตะตันติกุล	วันที่จัดทำ : 09 เมษายน 2568 Rev.2 SAP PR No.1120020904	หน่วยงานที่จัดทำ : ส่วนบำรุงรักษาระบบไฟฟ้า
---	---	---

ระบบมาตรฐานที่เกี่ยวข้อง					
☒	☐	☐	☐	☐	☐
Quality	Safety	Health	Environment	Lab	Energy

- 2.3 Over / Under frequency Function (81G O/U)
- 2.4 Loss of Field Function (40G)
- 2.5 Negative Phase Sequence Function (46G)
- 2.6 Overcurrent Voltage Restrained Function (51VG)
- 2.7 Neutral Overcurrent Function (51GN)
- 2.8 Differential Function (87G)
- 2.9 Reverse Power Function (32G)
- 2.10 Loss of Phase Function (60G)

3 Protection Relay ที่ผู้รับจ้างจัดหาจะต้องมีคุณสมบัติดังต่อไปนี้เป็นอย่างน้อย

- 3.1 ต้องใช้กับ Power Supply ขนาด 120VDC – 137VDC ได้
- 3.2 สามารถใช้งานร่วมกับ Voltage / Current Sensing (PT/CT) เดิม ของ ปตท. ได้ โดยเป็นหน้าที่ของผู้รับจ้างที่ต้องตรวจสอบ Class และ Ratio ของ Sensing Equipment ให้ถูกต้อง
- 3.3 Relay ที่ผู้รับจ้างจัดหา จะต้อง มี Digital Input (DI) และ Digital Output (DO) จำนวนดังต่อไปนี้เป็นอย่างน้อย
 - 3.3.1 จำนวนขั้นต่ำของ Digital Input : ไม่น้อยกว่า 16 Digital Input
 - 3.3.2 จำนวนขั้นต่ำของ Digital Output : ไม่น้อยกว่า 24 Digital Output
- 3.4 DI/DO ของ Protection Relay จะต้องสามารถรองรับระบบไฟฟ้า 24VDC และ 125VDC สำหรับการ ทำ Function เสริมอื่น ๆ ได้ ทั้งนี้ผู้รับจ้างต้องตรวจสอบความถูกต้องของระดับแรงดันที่ใช้งานกับ DI/DO ทั้งหมดด้วยตนเอง
- 3.5 Protection Relay พร้อมกับฝาตู้ใหม่จะต้องสามารถติดตั้งใช้งานเข้ากับ Panel เดิมของ ปตท. ได้ โดยการเปิดปิดฝาตู้จะต้องไม่กีดขวางอุปกรณ์อื่น ๆ
- 3.6 Protection Relay ที่ผู้รับจ้างจัดหาจะต้องมี Front Panel Display ที่สามารถแสดงค่า Monitoring ได้ เช่นค่า Voltage หรือค่า Current เป็นต้น
- 3.7 Protection Relay จะต้องสามารถแสดง Status หรือ Alarm จากการทำงานของ Protection Relay ได้
- 3.8 Main Protection Relay จะต้องรองรับ Communication Protocol IEC-61850



บริษัท ปตท. จำกัด (มหาชน)
PTT Public Company Limited

ข้อกำหนด
(Terms Of Reference: TOR)

เรื่อง : จัดจ้างติดตั้ง Protection Relay สำหรับ Generator Unit ของโรงแยกก๊าซธรรมชาติระยอง หน่วยที่ 3 และหน่วยที่ 5					
จัดทำโดย : นายวิชากร ขอบชื่นชม นายวิจิต บุระตะตันติกุล		วันที่จัดทำ : 09 เมษายน 2568 Rev.2 SAP PR No.1120020904		หน่วยงานที่จัดทำ : ส่วนบำรุงรักษาระบบไฟฟ้า	
ระบบมาตรฐานที่เกี่ยวข้อง					
Quality	Safety	Health	Environment	Lab	Energy

- 4 ผู้รับจ้างต้องจัดหา Lock Out Relay (86G) แบบ Mechanical Manual Reset มาใช้งานควบคู่กับ Main Protection Relay ซึ่งจะต้องมี Coil ที่สามารถทำงานร่วมกับ Voltage 120VDC – 137VDC ได้ และจะต้องมี Output Contact ที่ใช้งานกับระบบเดิมของ ปตท. ได้ ทั้งนี้ผู้รับจ้างจะต้องเสนออุปกรณ์ Lock Out Relay ให้ ปตท. พิจารณานุมัติในขั้นตอนของการ Engineering
- 5 Lock Out Relay ที่ผู้รับจ้างจัดหาจะต้องมีวงจรสำหรับ Lock Out Coil Supervision ซึ่งจะต้องสามารถแสดงสถานะของ Coil ได้ พร้อมทั้งจะต้องมี Auxiliary Contact เพื่อนำไปใช้ Alarm ใน Function อื่น ๆ
- 6 ผู้รับจ้างต้องจัดหา Push Button Switch เพื่อใช้ในการทำ Interlocking Lock Out Relay Reset ซึ่งจะต้องใช้งานกับระบบ Control Supply เดิมของ ปตท. ได้ ทั้งนี้ผู้รับจ้างจะต้องเสนออุปกรณ์ Push Button ให้ ปตท. พิจารณานุมัติในขั้นตอนของการ Engineering
- 7 ผู้รับจ้างต้องดำเนินการจัดหา Installation Plate และฝาหน้าสำหรับติดตั้ง Protection Relay โดยจะต้องมีคุณสมบัติดังต่อไปนี้เป็นอย่างน้อย
 - 7.1 ส่วนของฝาหน้า และ Installation Plate จะต้องเป็นวัสดุ Steel และจะต้องมีความหนาไม่น้อยกว่า 2 mm.
 - 7.2 ผู้รับจ้างต้องทำสีของฝาหน้าโดยใช้สี RAL 7032 หรือใกล้เคียง
 - 7.3 ผู้รับจ้างจะต้องจัดให้มี Terminal Lug สำหรับการเชื่อมต่อ Ground ระหว่าง Installation Plate เข้ากับ Panel เดิม และการเชื่อมต่อระหว่างฝาหน้า เข้ากับ Panel เดิม ทั้งนี้สาย Ground ที่ใช้ในการเชื่อมต่อจะต้องมีขนาด และจำนวนไม่น้อยกว่าของเดิมของ ปตท.
 - 7.4 การติดตั้งฝาหน้า และ Installation Plate เข้ากับ Panel เดิม ผู้รับจ้างจะต้องตรวจสอบรายละเอียดของ Material เพื่อให้การติดตั้งอุปกรณ์ดังกล่าวไม่เกิดปัญหา Galvanic Corrosion ในภายหลัง
- 8 ผู้รับจ้างต้องดำเนินการจัดหาอุปกรณ์อื่น ๆ ภายใน Panel เพื่อให้ระบบ Protection Relay ของ ปตท. สามารถใช้งานได้ตามวัตถุประสงค์ เช่น MCB, Terminal, Fuse เป็นต้น โดยอุปกรณ์ที่ผู้รับจ้างจัดหาจะต้องเป็นไปตามที่ได้รับการอนุมัติจากขั้นตอนการ Engineering ซึ่งรายการอุปกรณ์เดิมที่ติดตั้งใช้งานอยู่ในเบื้องต้นให้อ้างอิงจากเอกสารแนบที่ 2 รายการอุปกรณ์ที่ต้องดำเนินการ Replace หากมีอุปกรณ์ที่นอกเหนือจากรายการตามเอกสารแนบที่ 2 ให้ผู้รับจ้างเสนอรายการอุปกรณ์ และ Specification ให้ ปตท. พิจารณานุมัติก่อนการจัดหา ทั้งนี้ ปตท. จะไม่รับผิดชอบต่อค่าใช้จ่ายใด ๆ ที่ผู้รับจ้างดำเนินการจัดหาโดยไม่ได้รับการอนุมัติจาก ปตท.



เรื่อง : จัดจ้างติดตั้ง Protection Relay สำหรับ Generator Unit ของโรงแยกก๊าซธรรมชาติระยอง หน่วยที่ 3 และหน่วยที่ 5

จัดทำโดย : นายวิชากร ขอบชื่นชม นายวิจิต บุรณะตันติกุล	วันที่จัดทำ : 09 เมษายน 2568 Rev.2 SAP PR No.1120020904	หน่วยงานที่จัดทำ : ส่วนบำรุงรักษาระบบไฟฟ้า
---	---	---

ระบบมาตรฐานที่เกี่ยวข้อง					
☒	☐	☐	☐	☐	☐
Quality	Safety	Health	Environment	Lab	Energy

- 9 ผู้รับจ้างต้องจัดหา Auxiliary Coil and Contact เพื่อใช้งานในการทำ Hard Wire Logic ภายใน Panel โดยจะต้องมีจำนวนที่เพียงพอต่อการใช้งาน และจะต้องมี Spare ไม่น้อยกว่า 20% ของจำนวนที่ใช้งาน ซึ่ง Auxiliary Coil and Contact จะต้องมียกเลิกตามเอกสารแนบที่ 7 เปรียบเทียบคุณสมบัติ Auxiliary Relay เป็นอย่างน้อย ซึ่งผู้รับจ้างต้องเปรียบเทียบตามตารางในเอกสารแนบ และแนบเอกสารการเปรียบเทียบในซองเอกสารเทคนิคเพื่อให้ ปตท. ตรวจสอบ
- 10 ผู้รับจ้างมีหน้าที่ในการจัดหา Consumable Part อื่น ๆ เพื่อนำมาประกอบภายในตู้ Protection Relay Panel ให้ใช้งานได้ครบถ้วนถูกต้องตาม Function ที่ได้ออกแบบ และการติดตั้งจะต้องมีความปลอดภัยในการใช้งานทั้งทางไฟฟ้าและทางกล
- 11 อุปกรณ์ทั้งหมดที่ผู้รับจ้างดำเนินการจัดหาจะต้องเป็นไปตามเอกสารแนบที่ 3 Approved Vendor Lists ทั้งนี้หากรายการอุปกรณ์ใดที่ไม่มีอยู่ในเอกสาร Approved Vendor Lists ของ ปตท. ผู้รับจ้างต้องเสนอรุ่นอื่นทดแทนให้กับ ปตท. และจะต้องได้รับการอนุมัติจัดหาจาก ปตท.
- 12 ผู้รับจ้างต้องดำเนินการจัดหา Software เพื่อใช้งานในการเชื่อมต่อกับ Main Protection Relay ที่ผู้รับจ้างจัดหา ซึ่งจะต้องเป็น Software ที่เหมาะสมต่อการใช้งานกับ Protection Relay ตาม Recommendation ของทางผู้ผลิต โดย Software ที่จัดหาจะต้องมี Function ดังต่อไปนี้เป็นอย่างน้อย
 - 12.1 สามารถทำ Configuration ของ Relay ได้ทุก Function และต้องสามารถใช้งาน Function Chart (CFC) ได้
 - 12.2 สามารถสื่อสารกับ Protection Relay ได้ ซึ่งจะต้องอ่านค่า Setting และค่า Fault Recorder ทั้งหมดจาก Relay ได้
 - 12.3 ต้องสามารถอ่านค่า Fault Record Analysis ได้ โดยจะต้องสามารถ Export File Type : COMTRADE Viewer ได้
 - 12.4 Software ที่ผู้รับจ้างจัดหาจะต้องสามารถทำ Configuration สำหรับ Protection Relay ทั้งหมดของโครงการนี้ได้ทั้งหมด ซึ่งจะต้องมี Tag Limit ที่เพียงพอต่อการใช้งาน
 - 12.5 Software ที่ผู้รับจ้างจัดหาจะต้องมี License ที่เป็นลิขสิทธิ์ของ ปตท.
- 13 ผู้รับจ้างต้องดำเนินการจัดหา Notebook จำนวน 1 ชุด พร้อมติดตั้ง Software ตามรายละเอียดข้อที่ 12 ให้กับ ปตท. โดย Notebook ที่จัดหาจะต้องมีคุณสมบัติดังต่อไปนี้เป็นอย่างน้อย (License ทั้งหมดจะต้องเป็นของ ปตท.)



บริษัท ปตท. จำกัด (มหาชน)
PTT Public Company Limited

ข้อกำหนด
(Terms Of Reference: TOR)

เรื่อง : จัดจ้างติดตั้ง Protection Relay สำหรับ Generator Unit ของโรงแยกก๊าซธรรมชาติระยอง หน่วยที่ 3 และหน่วยที่ 5		
จัดทำโดย : นายวิษกร ขอบชื่นชม นายวิจิต บุรณะตันติกุล	วันที่จัดทำ : 09 เมษายน 2568 Rev.2 SAP PR No.1120020904	หน่วยงานที่จัดทำ : ส่วนบำรุงรักษาระบบไฟฟ้า
ระบบมาตรฐานที่เกี่ยวข้อง		
☒ Quality	☐ Safety	☐ Health
☐ Environment	☐ Lab	☐ Energy

- 13.1 Intel Core i7
- 13.2 Ram 32 GB
- 13.3 SSD 1 TB
- 13.4 Microsoft Office Anti-Virus
- 13.5 สาย Link สำหรับเชื่อมต่อระหว่าง Protection Relay และ Notebook จำนวนอย่างน้อย 2 ชุด ความยาวไม่น้อยกว่า 3 เมตร
- 13.6 Notebook ที่ผู้รับจ้างจัดหาจะต้องมี Backup File สำหรับ Protection Relay แต่ละตัวทั้งหมด
- 13.7 Software License ต่าง ๆ ที่ติดตั้งภายใน Notebook จะต้องเป็น Version ปัจจุบันล่าสุด หรือเป็น Version ที่ OEM มากับ Notebook จากทางผู้ผลิต ทั้งนี้จะต้องเป็นลิขสิทธิ์ของ ปตท. อย่างถูกต้อง
- 14 ผู้รับจ้างต้องจัดหาอุปกรณ์ Test Plug เพื่อใช้ในการทดสอบ Protection Relay ให้กับ ปตท. ซึ่งจะต้องเป็นอุปกรณ์ที่เหมาะสมกับ Test Block ที่ผู้รับจ้างออกแบบ โดยจะต้องจัดหาจำนวนอย่างน้อย 2 ชุด
- 15 ผู้รับจ้างต้องจัดหา Indicator Lamp เพื่อแสดงสถานะสำหรับ 86 Lock Out Trip Status และ 86 Lock Out Supervision
- 16 ผู้รับจ้างต้องจัดหาอุปกรณ์ในการ Short CT ในกรณีที่การติดตั้ง Protection Relay ใหม่ นั้น มีการใช้งาน CT ที่น้อยกว่าของเดิมที่ ปตท. ใช้งานอยู่ ซึ่งอุปกรณ์สำหรับการ Short CT จะต้องได้รับการอนุมัติจาก ปตท. ก่อนเท่านั้น และผู้รับจ้างต้องประเมินการ Short CT ที่ CT Terminal ภายใน Power Cable Terminal Box
- 17 ผู้รับจ้างต้องดำเนินการจัดหาอุปกรณ์ Accessories ต่าง ๆ เพื่อให้สามารถดำเนินการติดตั้งได้แล้วเสร็จตามวัตถุประสงค์ของ ปตท.

Scope of Work

- 1 ผู้รับจ้างต้องดำเนินการจัดทำ Engineering และเตรียมขั้นตอนการติดตั้งโดยมีรายละเอียดดังต่อไปนี้เป็นอย่างน้อย
 - 1.1 ผู้รับจ้างต้องดำเนินการสำรวจหน้างาน เพื่อเก็บข้อมูลการติดตั้ง Protection Relay ทั้งหมด โดยขั้นตอนการสำรวจหน้างานเป็นหน้าที่ของผู้รับจ้างที่ต้องดำเนินการให้ถูกต้อง และครบถ้วน โดยรายละเอียดของงาน Site Survey จะต้องมามีข้อมูลดังต่อไปนี้
 - 1.1.1 Relay Setting



เรื่อง : จัดจ้างติดตั้ง Protection Relay สำหรับ Generator Unit ของโรงแยกก๊าซธรรมชาติระยอง หน่วยที่ 3 และหน่วยที่ 5

จัดทำโดย : นายวิษกร ขอบชื่นชม นายวิจิต บุรณะตันติกุล	วันที่จัดทำ : 09 เมษายน 2568 Rev.2 SAP PR No.1120020904	หน่วยงานที่จัดทำ : ส่วนบำรุงรักษาระบบไฟฟ้า
--	---	---

ระบบมาตรฐานที่เกี่ยวข้อง					
☒	☐	☐	☐	☐	☐
Quality	Safety	Health	Environment	Lab	Energy

1.1.2 Dimension

1.1.3 Auxiliary Contact / Input Terminal / Output Terminal ที่ Relay เดิมใช้งานอยู่ทั้งหมด

1.1.4 Control Wiring แต่ละเส้นที่ต้องดำเนินการปลด เพื่อติดตั้งเข้า Relay ใหม่ โดยจะต้องตรวจสอบ Voltage และ Cable Mark ของ Control Cable แต่ละเส้น เพื่อให้สามารถระบุอันตราย และเตรียมการ Confirm Cable ให้ถูกต้องในขั้นตอนการทำ Engineering

1.1.5 Schematic Diagram และ Specification ทั้งหมดของอุปกรณ์ภายใน Panel ที่ติดตั้ง Protection Relay เดิม

1.1.6 Existing Power Supply Voltage

1.1.7 Accessories การติดตั้งของ Relay ใหม่ เพื่อติดตั้งทดแทนของเดิมที่ใช้งานอยู่

1.1.8 รายละเอียดการออกแบบตู้และ Installation Plate ให้เหมาะสมต่อการติดตั้ง Protection Relay และอุปกรณ์อื่นอย่างเหมาะสม

1.2 ในขั้นตอนของการสำรวจหน้างาน ผู้รับจ้างจะต้องจัดทำ Site Survey Method Statement เพื่อระบุรายละเอียดการดำเนินงานอย่างครบถ้วน โดยจะต้องระบุรายละเอียดของงานแต่ละ Task อย่างชัดเจน และต้องได้รับการอนุมัติจาก ปตท. ก่อนนำมาใช้งาน

1.3 ผู้รับจ้างจะต้องจัดทำ Job Safety Analysis (JSA) ในรูปแบบที่ ปตท. กำหนด โดย JSA จะต้องอ้างอิง Task งาน และความเสี่ยงมาจาก Method Statement ในทุกหัวข้อ

1.4 ผู้รับจ้างจะต้องได้รับการอนุมัติเอกสาร Method Statement และ JSA จาก ปตท. แล้วทั้ง 2 เอกสารเท่านั้น จึงจะสามารถเข้าดำเนินการตรวจสอบหน้างานได้ตามกำหนดของ ปตท.

1.5 ผู้รับจ้างต้องจัดให้มีขั้นตอนการ Verify Wiring Connection ทั้งหมดภายใน Panel ซึ่งจะต้องดำเนินการในช่วงที่โรงแยกก๊าซธรรมชาติ มีการ Stop Generator Unit ที่เกี่ยวข้อง ทั้งนี้ ปตท. จะแจ้งกำหนดการให้ผู้รับจ้างทราบล่วงหน้า ซึ่งผู้รับจ้างจะต้องจัดให้มีผู้ปฏิบัติงานที่เพียงพอเข้ามา Verify ตามกำหนดการที่ ปตท. แจ้ง

1.6 ผู้รับจ้างจะต้องดำเนินการออกแบบการทำงานของ Generator Protection Relay ให้สามารถทำงานร่วมกับอุปกรณ์อื่น ๆ ของ ปตท. ได้เป็นอย่างดี ซึ่งเป็นหน้าที่ของผู้รับจ้างที่ต้องดำเนินการศึกษา และสำรวจหน้างานให้ครบถ้วน



เรื่อง : จัดจ้างติดตั้ง Protection Relay สำหรับ Generator Unit ของโรงแยกก๊าซธรรมชาติระยอง หน่วยที่ 3 และหน่วยที่ 5		
จัดทำโดย : นายวิษกร ขอบชื่นชม นายวิจิต บุรณะตันติกุล	วันที่จัดทำ : 09 เมษายน 2568 Rev.2 SAP PR No.1120020904	หน่วยงานที่จัดทำ : ส่วนบำรุงรักษาระบบไฟฟ้า
ระบบมาตรฐานที่เกี่ยวข้อง		
☒ Quality	☐ Safety	☐ Health
☐ Environment	☐ Lab	☐ Energy

- 1.7 ผู้รับจ้างจะต้องดำเนินการออกแบบการทำงานของ Main Protection Relay ควบคู่กับการทำงานของ Lock Out Relay (86G) ได้เป็นอย่างดี ซึ่ง Function ของ Main Protection Relay ที่ทำงานแล้วต้องมาเข้าคำสั่ง Lock Out ให้เป็นไปตามการอนุมัติของ ปตท.
- 1.8 ผู้รับจ้างจะต้องออกแบบการทำงานของ Lock Out Relay ให้มีการทำงานแบบ Latching ซึ่งจะต้องมีการ RESET คำสั่ง Lock Out แบบ Manual ที่หน้า Panel เท่านั้น และวิธีการ RESET Lock Out Relay จะต้องคงวิธีการเดิม (Reset with Push Button)
- 1.9 ผู้รับจ้างจะต้องออกแบบให้มี Test Block เพื่อใช้สำหรับการทดสอบ Protection Relay ได้ โดยจะต้องออกแบบให้สามารถทดสอบ Protection Relay ได้ โดยไม่ต้องดำเนินการปลดสายออกจาก Protection และปฏิบัติการทดสอบได้อย่างปลอดภัย
- 1.10 ผู้รับจ้างต้องออกแบบให้ PRP Panel ให้สามารถทำงานได้ตาม Function เดิมที่ออกแบบไว้ รวมถึงการทำงานร่วมกันกับอุปกรณ์ประกอบหรืออุปกรณ์ส่วนควบอื่นๆ ที่เป็น Existing System ทั้งนี้ หากมี Function ใด หรือการทำงานไม่เหมาะสมกันใดๆ ที่เกิดขึ้นเนื่องมาจากการออกแบบที่ผิดพลาดของผู้รับจ้าง ผู้รับจ้างจะต้องเป็นผู้รับผิดชอบค่าใช้จ่ายที่อาจเกิดขึ้น หรือในกรณีเป็นการเสนอเพื่อปรับปรุง Function, System หรือ Equipment ใดๆ ซึ่งเปลี่ยนไปจากเดิมที่นอกเหนือจากที่ ปตท. ระบุไว้ในเงื่อนไขฉบับนี้ ผู้รับจ้างจะต้องเสนอให้ ปตท. พิจารณานุมัติก่อนการดำเนินการ ทั้งนี้ ปตท. ขอสงวนสิทธิ์พิจารณาค่าใช้จ่ายที่เกิดขึ้นเป็นกรณีๆ ไป
- 1.11 ผู้รับจ้างต้องดำเนินการจัดทำ New Drawing โดยจะต้อง Update Drawing จากของเดิมของ ปตท. ให้เหมาะสมกับ Relay ใหม่ พร้อมทั้งจะต้องทำ Cloud Mark ให้ชัดเจน เพื่อระบุจุดที่เปลี่ยนแปลงไปจากเดิมของ ปตท. (Schematic Diagram / General Arrangement / Connection Diagram เป็นต้น)
- 1.12 ผู้รับจ้างต้องดำเนินการจัดทำ Connection Diagram เพื่อระบุสาย Control Cable แต่ละเส้นที่ได้จากการสำรวจหน้างาน โดยจะต้อง Compare เปรียบเทียบระหว่างการเข้าสายที่ Existing Relay และ New Relay อย่างชัดเจน
- 1.13 ผู้รับจ้างต้องจัดทำขั้นตอนการเปลี่ยน Relay (Installation Procedure and Commissioning Procedure) ให้กับ ปตท. พิจารณานุมัติ เพื่อให้เกิดความมั่นใจว่า อุปกรณ์ทั้งหมดที่ผู้รับจ้างสั่งซื้อจะสามารถดำเนินงานได้แล้วเสร็จตามวัตถุประสงค์



เรื่อง : จัดจ้างติดตั้ง Protection Relay สำหรับ Generator Unit ของโรงแยกก๊าซธรรมชาติระยอง หน่วยที่ 3 และหน่วยที่ 5		
จัดทำโดย : นายวิษณุกร ขอบชื่นชม นายวิจิต บุรณะตันติกุล	วันที่จัดทำ : 09 เมษายน 2568 Rev.2 SAP PR No.1120020904	หน่วยงานที่จัดทำ : ส่วนบำรุงรักษาระบบไฟฟ้า
ระบบมาตรฐานที่เกี่ยวข้อง		
☒ Quality	☐ Safety	☐ Health
☐ Environment	☐ Lab	☐ Energy

1.14 รายละเอียดการทำ Detail of Engineering ให้อ้างอิงจากเอกสารแนบที่ 4 และเอกสารแนบที่ 5 (รายละเอียดในเอกสารแนบที่ 4 และเอกสารแนบที่ 5 เป็นเพียงเอกสาร Drawing เบื้องต้นเพื่อทำขั้นตอนการ Engineering เท่านั้น ทั้งนี้ผู้รับจ้างต้องดำเนินการสำรวจหน้างาน เพื่อยืนยันความถูกต้องควบคู่กับเอกสารแนบด้วยตนเองเพื่อให้ได้ข้อมูลสำหรับการทำ Engineering ที่ถูกต้อง ซึ่งผู้รับจ้างไม่สามารถใช้รายละเอียดในเอกสารแนบที่ 4 และเอกสารแนบที่ 5 เป็นข้ออ้างในการปิดความรับผิดชอบ หรือเรียกร้องค่าใช้จ่ายใด ๆ เพิ่มเติมได้ หากข้อมูลที่ได้รับไม่ถูกต้อง)

1.15 ผู้รับจ้างต้องจัดทำ Engineering Document สำหรับการทำ Engineering Phase โดยมีรายละเอียดดังต่อไปนี้เป็นอย่างน้อย

1.15.1 Final Document สำหรับงาน Site Survey โดยจะต้องมีรายละเอียดครบถ้วนตามข้อกำหนด

1.15.2 Site Survey Method Statement

1.15.3 Site Survey JSA

1.15.4 Updated Drawing

1.15.5 Equipment Connection Diagram Compare Between New Relay and Existing Relay

1.15.6 Installation Procedure

1.15.7 Commissioning Procedure

1.15.8 Material Order Document with Leadtime Delivery

1.15.9 Material Specification

1.15.10 Operation and Maintenance Manual

1.15.11 Project Schedule

1.15.12 Project Organization

2 ผู้รับจ้างต้องดำเนินการจัดทำ Factory Acceptance Test (FAT) พร้อมส่งมอบอุปกรณ์ทั้งหมด โดยมีรายละเอียดดังต่อไปนี้เป็นอย่างน้อย

2.1 ผู้รับจ้างจะต้องทำการจัดส่ง FAT Plan ให้กับ ปตท. และจะต้องได้รับการพิจารณาอนุมัติแผนงาน FAT ก่อนเท่านั้น ทั้งนี้ในเบื้องต้นผู้รับจ้างจะต้องดำเนินการจัด FAT จำนวน 2 ครั้ง โดยแบ่งเป็นการ



เรื่อง : จัดจ้างติดตั้ง Protection Relay สำหรับ Generator Unit ของโรงแยกก๊าซธรรมชาติระยอง หน่วยที่ 3 และหน่วยที่ 5		
จัดทำโดย : นายวิษกร ขอบชื่นชม นายวิจิต บุรณะตันติกุล	วันที่จัดทำ : 09 เมษายน 2568 Rev.2 SAP PR No.1120020904	หน่วยงานที่จัดทำ : ส่วนบำรุงรักษาระบบไฟฟ้า
ระบบมาตรฐานที่เกี่ยวข้อง		
☒ Quality	☐ Safety	☐ Health
☐ Environment	☐ Lab	☐ Energy

FAT ครั้งละ 2 Unit

- 2.2 ผู้รับจ้างต้องดำเนินการจัดทำ FAT Procedure จัดส่งให้กับ ปตท. พิจารณานุมัติล่วงหน้าก่อน
กำหนดการ FAT ซึ่งการ FAT จะต้องประกอบไปด้วยรายละเอียดต่อไปนี้เป็นอย่างน้อย
- 2.2.1 Material Inspection (Quantity and Quality)
- 2.2.2 Protection Relay Parameter Setting
- 2.2.3 ผู้รับจ้างต้องจัดให้มีการทดสอบการทำงานของ Protection Relay ทั้งหมด โดยจะต้อง
ทดสอบว่า Protection Relay สามารถทำงานได้ถูกต้องตามการออกแบบของผู้ผลิต ซึ่ง
ผู้รับจ้างต้องดำเนินการทดสอบตาม Recommendation ของทางผู้ผลิต และทดสอบตาม
ค่า Setting ใช้งานจริงของ ปตท.
- 2.2.4 ผู้รับจ้างต้องจัดทำ Test Kit สำหรับทดสอบการทำงานของ Protection Relay รวมไปถึง
ทดสอบการทำงานแบบ Coordination ของ Relay ในกรณีที่ Relay มีการ Coordination
ระหว่าง Function กัน (เช่น Blocking Function เป็นต้น)
- 2.2.5 การเชื่อมต่อ Control Wiring ของ Relay ขณะดำเนินการทดสอบ จะต้องเชื่อมต่อตาม
Connection ที่ผู้รับจ้างได้จัดทำไว้ร่วมกับ ปตท. ซึ่งจะเป็น Terminal Point ที่ไม่
เปลี่ยนแปลงไปในขั้นตอนการติดตั้ง
- 2.2.6 ผู้รับจ้างต้องจัดทำ FAT Test Form with Acceptance Criterial ตาม Recommendation
ของทางผู้ผลิต เพื่อให้สามารถตรวจสอบได้ว่าผลการทดสอบที่ออกมาเป็นไปตาม
Criteria การใช้งานของผู้ผลิต
- 2.2.7 ทดสอบการทำงานของ Relay เมื่อมีการ Power Off Voltage Supply และ Power On
Voltage Supply กลับคืน เพื่อตรวจสอบการทำงานของ Relay Output
- 2.2.8 ผู้รับจ้างต้องจัดทำทดสอบการติดตั้ง Protection Relay กับฝา Panel ที่ผู้รับจ้างจัดทำ
เพิ่มเติม รวมไปถึงอุปกรณ์ติดตั้งอื่น ๆ ที่ต้องติดตั้งบน Installation Plate
- 2.3 หลังจากดำเนินการทดสอบ Function ทั้งหมดแล้วเสร็จ ผู้รับจ้างจะต้องจัดเก็บ Relay และอุปกรณ์
ทั้งหมด เพื่อดำเนินการจัดส่งให้กับ ปตท. โดยจะต้องมีการจัดเก็บที่ถูกต้องตามมาตรฐานของผู้ผลิต



เรื่อง : จัดจ้างติดตั้ง Protection Relay สำหรับ Generator Unit ของโรงแยกก๊าซธรรมชาติระยอง หน่วยที่ 3 และหน่วยที่ 5

จัดทำโดย : นายวิษกร ขอบชื่นชม นายวิจิต บุรณะตันติกุล	วันที่จัดทำ : 09 เมษายน 2568 Rev.2 SAP PR No.1120020904	หน่วยงานที่จัดทำ : ส่วนบำรุงรักษาระบบไฟฟ้า
--	---	---

ระบบมาตรฐานที่เกี่ยวข้อง					
☒	☐	☐	☐	☐	☐
Quality	Safety	Health	Environment	Lab	Energy

- 2.4 ผู้รับจ้างจะต้องจัดส่งสินค้าตามสถานที่ที่ ปตท. กำหนด (ปตท. สงวนสิทธิ์จัดเก็บในสถานที่ของผู้รับจ้างตามความเหมาะสมของสถานการณ์) ทั้งนี้ผู้รับจ้างจะต้องดำเนินการ Unpack เพื่อให้ ปตท. ตรวจสอบความเสียหายของอุปกรณ์หลังจากขนส่งให้กับ ปตท. แล้วเสร็จ ซึ่งหากมีความเสียหายเกิดขึ้น ผู้รับจ้างจะต้องดำเนินการจัดหาคืนให้กับ ปตท. โดยเป็นความรับผิดชอบของผู้รับจ้างสำหรับค่าใช้จ่ายที่เกิดขึ้น
- 2.5 หลังจากดำเนินการตรวจสอบ Unpack แล้วเสร็จ หากไม่มีความเสียหายเกิดขึ้น ผู้รับจ้างจะต้องดำเนินการ Packing กลับคืนให้กับ ปตท. จึงจะแล้วเสร็จขั้นตอนการส่งมอบสินค้า
- 2.6 การจัด FAT และ Material Inspection ปตท. จะเป็นผู้กำหนดผู้เข้าร่วมการทดสอบ ซึ่งผู้รับจ้างมีหน้าที่จัดเตรียมเอกสารทั้งหมดให้เพียงพอต่อผู้เข้าร่วมการทดสอบของ ปตท.
- 2.7 ผู้รับจ้างจะต้องจัดให้มีการ FAT ในสถานที่ของผู้รับจ้าง หรือสถานที่ที่ ปตท. กำหนด ซึ่งจะต้องมีอุปกรณ์สำหรับการทดสอบในทุกหัวข้ออย่างเพียงพอ
- 2.8 หากมีอุปกรณ์ใดเสียหายในระหว่างการ FAT เป็นหน้าที่ของผู้รับจ้างที่จะต้องจัดหาคืนให้กับ ปตท.
- 2.9 ผู้รับจ้างต้องดำเนินการจัดส่ง FAT and Delivery Report สำหรับงาน FAT โดยมีรายละเอียดดังต่อไปนี้เป็นอย่างน้อย
- 2.9.1 Packing Report (with picture) of all equipment before inspection
 - 2.9.2 Material Inspection Report with Picture of all equipment
 - 2.9.3 FAT Procedure
 - 2.9.4 FAT Report
 - 2.9.5 Recommend Procedure and Criteria by Manufacturer
 - 2.9.6 Packing and Storage after FAT Complete (with picture)
 - 2.9.7 Unpacking and Inspection after Material Delivery Report (with picture)
 - 2.9.8 Final Packing Report (with picture)
- 3 ผู้รับจ้างต้องดำเนินการติดตั้งอุปกรณ์ Protection Relay และ Commissioning สำหรับ Generator แต่ละ Unit โดยมีรายละเอียดดังต่อไปนี้เป็นอย่างน้อย



เรื่อง : จัดจ้างติดตั้ง Protection Relay สำหรับ Generator Unit ของโรงแยกก๊าซธรรมชาติระยอง หน่วยที่ 3 และหน่วยที่ 5		
จัดทำโดย : นายวิษกร ขอบชื่นชม นายวิจิต บุรณะตันติกุล	วันที่จัดทำ : 09 เมษายน 2568 Rev.2 SAP PR No.1120020904	หน่วยงานที่จัดทำ : ส่วนบำรุงรักษาระบบไฟฟ้า
ระบบมาตรฐานที่เกี่ยวข้อง		
☒ Quality	☐ Safety	☐ Health
☐ Environment	☐ Lab	☐ Energy

- 3.1 ก่อนเข้าดำเนินงานติดตั้ง ผู้รับจ้างต้องจัด Meeting เพื่อชี้แจงขั้นตอนการติดตั้งทั้งหมด และกำหนดแนวทางการติดตั้งร่วมกับ ปตท. (อ้างอิงจากเอกสาร Installation Procedure จากขั้นตอน Engineering Phase)
- 3.2 ผู้รับจ้างจะต้องจัดทำ Commissioning Procedure ที่เหมาะสมกับการ Start Up Generator ซึ่งจะต้องประกอบไปด้วยการ Monitoring Parameter หรือค่าทางไฟฟ้าต่าง ๆ ที่ Relay อ่านค่าได้ระหว่างการ Start Up Generator ขึ้นมา
- 3.3 ผู้รับจ้างต้องดำเนินการจัดทำ Method Statement สำหรับงานติดตั้งในแต่ละพื้นที่ ซึ่งจะต้องระบุรายละเอียดของการดำเนินงานแต่ละขั้นตอนอย่างละเอียด
- 3.4 ผู้รับจ้างต้องดำเนินการจัดทำ JSA โดยอ้างอิงจาก Method Statement สำหรับงานติดตั้งในแต่ละพื้นที่
- 3.5 ผู้รับจ้างต้องได้รับการอนุมัติเอกสาร Method Statement และ JSA จาก ปตท. ก่อน จึงจะได้รับการพิจารณาให้เริ่มงานติดตั้ง Relay ต่อไปได้
- 3.6 ก่อนเข้าดำเนินงาน ผู้รับจ้างจะต้องชี้แจง Organization ที่เข้าดำเนินงานติดตั้ง Relay สำหรับแต่ละพื้นที่ (จะต้องชี้แจงเป็นรายพื้นที่ก่อนดำเนินงาน) โดยจะต้องระบุตำแหน่งของหัวหน้างาน และหัวหน้าทีมอย่างชัดเจน รวมไปถึงรายชื่อของทีมงานแต่ละกลุ่มงาน ทั้งนี้ ปตท. ขอสงวนสิทธิ์ในการตรวจสอบความสามารถของบุคลากรที่ดำเนินงานต่าง ๆ ในแต่ละ Task งาน ซึ่งหาก ปตท. ตรวจสอบแล้วมีความเห็นว่าไม่มีความสามารถเพียงพอที่จะดำเนินงานอย่างปลอดภัย ผู้รับจ้างต้องจัดบุคคลอื่นมาทดแทน และให้ ปตท. ตรวจสอบ
- 3.7 จำนวนผู้รับจ้างที่เข้าปฏิบัติงานต้องเหมาะสมกับปริมาณงาน หาก ปตท. เห็นว่ามีจำนวนคนที่ไม่เหมาะสมกับปริมาณงาน ผู้รับจ้างต้องจัดหาเพิ่มเติมตามกำหนดของ ปตท. (ในกรณีที่ผู้ปฏิบัติงานมาไม่ครบตาม Organization ปตท. ขอสงวนสิทธิ์ในการตรวจสอบหน้าที่การปฏิบัติงาน และความพร้อมของจำนวนบุคลากรใหม่ในวันนั้น ๆ) ซึ่งผู้รับจ้างจะต้องประเมินผู้ปฏิบัติงานให้เพียงพอต่อการดำเนินงานต่อเนื่องตลอด 24 ชั่วโมง อย่างน้อย 2 กะ
- 3.8 ในกรณีที่ ปตท. ไม่ให้เข้าดำเนินงานอันเนื่องมาจากบุคลากรที่เข้ามาดำเนินงานไม่ตรงกับ Organization ที่ได้แจ้งกับ ปตท. ไว้ และ ปตท. พิจารณาว่าไม่ปลอดภัยต่อการดำเนินงาน จึงไม่อนุมัติ



เรื่อง : จัดจ้างติดตั้ง Protection Relay สำหรับ Generator Unit ของโรงแยกก๊าซธรรมชาติระยอง หน่วยที่ 3 และหน่วยที่ 5		
จัดทำโดย : นายวิษกร ขอบชื่นชม นายวิจิต บุรณะตันติกุล	วันที่จัดทำ : 09 เมษายน 2568 Rev.2 SAP PR No.1120020904	หน่วยงานที่จัดทำ : ส่วนบำรุงรักษาระบบไฟฟ้า
ระบบมาตรฐานที่เกี่ยวข้อง		
☒ Quality	☐ Safety	☐ Health
☐ Environment	☐ Lab	☐ Energy

- ให้เข้าดำเนินงาน ผู้รับจ้างไม่สามารถใช้เหตุนี้เพื่อขอขยายระยะเวลาส่งมอบงาน หรืออ้างเป็นเหตุให้ส่งมอบงานล่าช้าได้
- 3.9 ก่อนเข้าดำเนินงานทาง ปตท. จะเป็นผู้ดำเนินการ Isolate ระบบไฟฟ้าให้กับผู้รับจ้าง ซึ่งผู้รับจ้างไม่ได้รับสิทธิ์ให้ดำเนินการ Isolate หรือเปลี่ยนแปลงระบบไฟฟ้าด้วยตนเอง ซึ่งเมื่อ ปตท. ดำเนินการ Isolate ระบบไฟฟ้าแล้วเสร็จ จึงจะแจ้งให้ผู้รับจ้างรับทราบต่อไป
- 3.10 ในขั้นตอนการ Isolate ระบบไฟฟ้า จะต้องมีการหัตถ์งานของผู้รับจ้างร่วมตรวจสอบไปพร้อมกับ ปตท. เพื่อให้หัตถ์งานของผู้รับจ้างเข้าใจระบบไฟฟ้าหลังดำเนินการ Isolate ได้อย่างถูกต้อง
- 3.11 หลังจากดำเนินการ Isolate ระบบไฟฟ้าแล้วเสร็จ ผู้รับจ้างต้องดำเนินการแขวน Lock Out Tag Out (LOTO) ร่วมกับ ปตท. ซึ่งผู้รับจ้างจะต้องตรวจสอบการแขวน LOTO ให้ครบทั้งหมด และให้ ปตท. ตรวจสอบ LOTO ของผู้รับจ้างอีกครั้งก่อนเริ่มปฏิบัติงาน
- 3.12 ก่อนปฏิบัติงานผู้รับจ้างจะต้องได้รับการตรวจสอบอุปกรณ์เพื่อความปลอดภัยทั้งหมด เช่น PPE, Voltage Meter หรือ Voltage Detector เป็นต้น ซึ่ง ปตท. จะเป็นผู้ประเมินอุปกรณ์ของบุคลากรแต่ละ Task งาน ซึ่งบุคลากรนั้น ๆ จะต้องใช้อุปกรณ์เพื่อความปลอดภัยครบถ้วนตามที่ ปตท. กำหนด
- 3.13 ในขั้นตอนการปลดสายออกจาก Existing Relay ของ ปตท. จะต้องมีการตรวจสอบ Voltage ที่ปลายสายทุกเส้น (ทั้ง AC Mode และ DC Mode) ด้วย Voltage Meter ทั้งนี้จะต้องมีการตรวจสอบร่วมกับเอกสาร Site Survey ที่ได้มีการจัดทำไว้ตั้งแต่ Engineering Phase หากตรวจสอบแล้วพบว่าไม่ปลายสายที่ไม่ตรงกับเอกสาร Engineering จะต้องแจ้งให้หัตถ์งาน และผู้ควบคุมงาน ปตท. รับทราบ
- 3.14 ผู้รับจ้างต้องดำเนินการพันปลายสายด้วย Insulation Tape โดยจะต้องดำเนินการพันปลายสายเป็นเส้นต่อเส้นเท่านั้น (ปตท. ไม่อนุมัติให้ปลดสายออกหลายเส้น แล้วค่อยพัน Insulation โดยเด็ดขาด) ทั้งนี้ การพันปลายสายด้วย Insulation จะต้องพันทุกเส้นทั้งเส้นที่มี Voltage และไม่มี Voltage
- 3.15 ผู้รับจ้างต้องดำเนินการรื้อถอน ฝาหน้าพร้อม Existing Protection Relay และ Base Plate ที่ติดตั้งอุปกรณ์อื่น ๆ ภายใน Panel และผู้รับจ้างจะต้องดำเนินการนำอุปกรณ์ทั้งหมดที่รื้อถอนออกมานั้นจัดเก็บตามรูปแบบที่ ปตท. กำหนด พร้อมทั้งเคลื่อนย้ายไปยังสถานที่ที่ ปตท. กำหนด
- 3.16 ผู้รับจ้างต้องดำเนินการนำ Installation Plate และฝาตู้ติดตั้งเข้าที่ Panel เดิมของ ปตท. โดยรายละเอียดการดำเนินงานให้เป็นไปตาม Installation Procedure ที่ได้รับการอนุมัติจาก ปตท.



เรื่อง : จัดจ้างติดตั้ง Protection Relay สำหรับ Generator Unit ของโรงแยกก๊าซธรรมชาติระยอง หน่วยที่ 3 และหน่วยที่ 5

จัดทำโดย : นายวิษกร ขอบชื่นชม นายวิจิต บุรณะตันติกุล	วันที่จัดทำ : 09 เมษายน 2568 Rev.2 SAP PR No.1120020904	หน่วยงานที่จัดทำ : ส่วนบำรุงรักษาระบบไฟฟ้า
--	---	---

ระบบมาตรฐานที่เกี่ยวข้อง					
☒	☐	☐	☐	☐	☐
Quality	Safety	Health	Environment	Lab	Energy

- 3.17 ในขั้นตอนการเชื่อมต่อสาย Control Cable เข้าที่ New Relay จะต้องดำเนินงานที่ละเส้นเท่านั้น โดยผู้รับจ้างจะต้องปลด Insulation เฉพาะสายที่ต้องการดำเนินงาน และเมื่อเข้าสายเส้นนั้นแล้วเสร็จ จึงดำเนินงานเส้นถัดไป
- 3.18 หลังจากที่ได้รับจ้างดำเนินการติดตั้ง New Relay แล้วเสร็จ ผู้รับจ้างจะต้องดำเนินการ Commissioning อุปกรณ์ โดยมีรายละเอียดดังต่อไปนี้
- 3.18.1 ในช่วงก่อนการ Power On Protection Relay เพื่อทำ Commissioning Test ผู้รับจ้างต้องประเมินความเสี่ยง และหาแนวทางป้องกันกรณี Relay ทำงานผิดพลาด และส่งผลให้ Trip Switchgear ตัวที่มีส่วนเกี่ยวข้อง และทำให้ Process ของ ปตท. ต้องหยุดชะงัก ซึ่งการประเมินความเสี่ยงนี้ต้องรวมอยู่ใน Installation Procedure และ Commissioning Procedure
- 3.18.2 ผู้รับจ้างต้องดำเนินการร่วม Power On Protection Relay หลังดำเนินการติดตั้ง โดยที่ผู้รับจ้างจะต้องตรวจสอบความถูกต้องของการทำงานของ Relay ในช่วงที่มีการ Boost Up กลับขึ้นมา
- 3.18.3 หลังจาก Power On Protection Relay ทั้งหมดแล้วเสร็จ ผู้รับจ้างต้องตรวจสอบการทำงานของ Relay เทียบกับค่าทางไฟฟ้าจริง ว่า Relay มีการ Measurement ค่าทางไฟฟ้าต่าง ๆ ได้อย่างถูกต้อง
- 3.18.4 ผู้รับจ้างต้องทดสอบการทำงานของ Relay แต่ละตัวร่วมกับ Switchgear ซึ่งจะต้องทดสอบตาม Recommend ของทางผู้ผลิต และทดสอบตาม Function ที่ ปตท. เปิดใช้งาน ทั้งนี้การทดสอบการทำงานของ Relay ร่วมกับ Switchgear จะต้องถูกประเมินว่าไม่มีผลกระทบต่อระบบอื่น ๆ เช่น Intertrip to Upstream Switchgear เป็นต้น
- 3.19 หลังจากการติดตั้ง และการ Commissioning ทั้งหมดแล้วเสร็จ ปตท. จะดำเนินการจ่ายไฟฟ้ากลับคืนสถานะ Normal ทั้งหมด ทั้งนี้ผู้รับจ้างจะต้องร่วมดำเนินการปลด LOTO กับ ปตท.
- 3.20 เมื่อดำเนินการปลด LOTO ทั้งหมดแล้วเสร็จ ปตท. จะดำเนินการจ่ายไฟฟ้ากลับคืนระบบ Normal ทั้งนี้ผู้รับจ้างจะต้องร่วมตรวจสอบความพร้อมของการจ่ายไฟฟ้ากลับคืนร่วมกับ ปตท.



เรื่อง : จัดจ้างติดตั้ง Protection Relay สำหรับ Generator Unit ของโรงแยกก๊าซธรรมชาติระยอง หน่วยที่ 3 และหน่วยที่ 5		
จัดทำโดย : นายวิษกร ขอบชื่นชม นายวิจิต บุรณะตันติกุล	วันที่จัดทำ : 09 เมษายน 2568 Rev.2 SAP PR No.1120020904	หน่วยงานที่จัดทำ : ส่วนบำรุงรักษาระบบไฟฟ้า
ระบบมาตรฐานที่เกี่ยวข้อง		
☒ Quality	☐ Safety	☐ Health
☐ Environment	☐ Lab	☐ Energy

- 3.21 ในขั้นตอนการ Commissioning ร่วมกับการ Start Up Generator ผู้รับจ้างจะต้องจัดให้มีผู้ปฏิบัติงานของผู้รับจ้างเข้าร่วมทดสอบในขั้นตอนการ Start Up Generator ซึ่งผู้รับจ้างจะต้องส่งรายชื่อให้ ปตท. พิจารณออนุมัติ ทั้งนี้ ปตท. สงวนสิทธิ์ในการตรวจสอบความสามารถของผู้เข้าร่วม Commissioning ซึ่งหาก ปตท. ตรวจสอบพบว่าไม่มีความสามารถเพียงพอ ผู้รับจ้างจะต้องจัดส่งผู้ปฏิบัติงานอื่นให้กับ ปตท. ทดแทน
- 3.22 ผู้รับจ้างจะต้องเข้าร่วมการ Commissioning การ Start Up Generator จนแล้วเสร็จทุกขั้นตอนตาม Commissioning Procedure
- 3.23 ผู้รับจ้างจะต้องจัดให้มีผู้ปฏิบัติงานที่มีความรู้ และความสามารถในการแก้ไขปัญหาของ Protection Relay ทำหน้าที่ Standby เป็นเวลาไม่น้อยกว่า 48 ชั่วโมง ซึ่งหาก ปตท. พบว่า Relay ที่ผู้รับจ้างติดตั้งมีปัญหาจากการใช้งาน ผู้ที่ทำหน้าที่ Standby จะต้องเดินทางมาที่โรงแยกก๊าซธรรมชาติ ระยอง ภายในระยะเวลา 60 นาที หลังจากที่ ปตท. แจ้งให้เข้าตรวจสอบ (ปตท. สงวนสิทธิ์ในการตรวจสอบความรู้ และความสามารถของผู้ที่ทำหน้าที่ Standby ตามดุลยพินิจของ ปตท. หาก ปตท. พบว่าไม่มีความรู้ หรือความสามารถที่เพียงพอ ผู้รับจ้างจะต้องจัดหาบุคคลอื่นมาทดแทน)
- 4 ผู้รับจ้างต้องดำเนินการจัดทำ Final Report โดยมีรายละเอียดดังต่อไปนี้เป็นอย่างน้อย
- 4.1 หลังจากดำเนินการติดตั้งแล้วเสร็จ ผู้รับจ้างต้องดำเนินการจัดส่ง Final Report โดยมีรายละเอียดดังต่อไปนี้เป็นอย่างน้อย
- 4.1.1 All of Engineering Document for Engineering Phase
 - 4.1.2 All of FAT and Delivery Document for FAT Phase
 - 4.1.3 Installation Report (With Picture)
 - 4.1.4 Commissioning Report (With Picture)
 - 4.1.5 Installation Schedule (by area)
 - 4.1.6 Installation Organization (by area)
 - 4.1.7 Site Setting Parameter
 - 4.1.8 Notebook พร้อม Backup File ทั้งหมด



เรื่อง : จัดจ้างติดตั้ง Protection Relay สำหรับ Generator Unit ของโรงแยกก๊าซธรรมชาติระยอง หน่วยที่ 3 และหน่วยที่ 5

จัดทำโดย : นายวิษกร ขอบชื่นชม นายวิจิต บุระตะตันติกุล	วันที่จัดทำ : 09 เมษายน 2568 Rev.2 SAP PR No.1120020904	หน่วยงานที่จัดทำ : ส่วนบำรุงรักษาระบบไฟฟ้า
---	---	---

ระบบมาตรฐานที่เกี่ยวข้อง					
☒	☐	☐	☐	☐	☐
Quality	Safety	Health	Environment	Lab	Energy

4.2 Final Report ทั้งหมดต้องถูกรวบรวมเป็น Soft File และจัด Folder แยกแต่ละพื้นที่ให้ชัดเจนก่อน
ดำเนินการจัดส่งให้กับ ปตท.

- 5 หลังจากดำเนินการติดตั้ง และส่งมอบ Final Report แล้วเสร็จ ผู้รับจ้างจะต้องจัดให้มีการ Training การใช้งาน
อุปกรณ์ Protection Relay รวมไปถึงอุปกรณ์อื่น ๆ โดยเนื้อหาของการ Training จะต้องประกอบไปด้วยรายละเอียด
ดังต่อไปนี้เป็นอย่างน้อย ซึ่งผู้รับจ้างจะต้องจัดให้มีการ Training ก่อนการส่งมอบงาน Installation งวดสุดท้าย

- 5.1 Operation and Monitoring
- 5.2 Routine Maintenance and Inspection
- 5.3 Configuration Parameter and Graphic
- 5.4 Trouble Shooting
- 5.5 Testing Procedure with Test Block Kits

- **แบบหรือ Drawing แนบท้าย**

....เอกสารแนบที่ 1 Main Protection Lists.....
....เอกสารแนบที่ 2 รายการอุปกรณ์ที่ต้องดำเนินการ Replace.....
....เอกสารแนบที่ 3 Approved Vendor Lists.....
....เอกสารแนบที่ 4 Drawing สำหรับ GTG1 and GTG2.....
....เอกสารแนบที่ 5 Drawing สำหรับ GTG4 and GTG5.....
....เอกสารแนบที่ 6 รายละเอียดการส่งมอบงาน และการจ่ายเงิน.....
....เอกสารแนบที่ 7 เปรียบเทียบคุณสมบัติ Auxiliary Relay.....

- **สิ่งที่ ปตท. จัดหาให้**

ไม่มี

19. ข้อกำหนดอื่น ๆ



เรื่อง : จัดจ้างติดตั้ง Protection Relay สำหรับ Generator Unit ของโรงแยกก๊าซธรรมชาติระยอง หน่วยที่ 3 และหน่วยที่ 5		
จัดทำโดย : นายวิชากร ขอบชื่นชม นายวิจิต บุรณะตันติกุล	วันที่จัดทำ : 09 เมษายน 2568 Rev.2 SAP PR No.1120020904	หน่วยงานที่จัดทำ : ส่วนบำรุงรักษาระบบไฟฟ้า
ระบบมาตรฐานที่เกี่ยวข้อง		
☒ Quality	☐ Safety	☐ Health
☐ Environment	☐ Lab	☐ Energy

ความรับผิดชอบไม่ว่ากรณีใดๆ ผู้ขายจะยกข้ออ้างถึงการที่ตนไม่ทราบข้อเท็จจริงต่างๆหรือข้อมูลที่กล่าวมาข้างต้นเพื่อประโยชน์ใดๆของตนไม่ได้

1. การขนส่งวัสดุ,สารเคมี,เครื่องจักรอุปกรณ์ และสารต่าง ๆ รวมทั้งยานพาหนะขนส่ง จำต้องคำนึงถึงการพิทักษ์รักษาสีสิ่งแวดล้อมโดยจะต้องไม่ก่อให้เกิดการหกส่น,รั่วไหล,ทิ้งเรี่ยราดตามรายทางหรือ ปล่อยไอสาร,ไอเสีย,สารพิษ เกินกว่ามาตรฐานที่กำหนด

2. ผลิตภัณฑ์ที่ส่งมอบที่จะต้องนำเข้ามาใช้ใน โรงแยกก๊าซธรรมชาติระยอง หรือภายในพื้นที่ ปตท. หรืออยู่ภายใต้การควบคุมการปฏิบัติงาน (Operational Control) ของ ปตท. จะต้องไม่มีองค์ประกอบของแอสเบสตอส (Asbestos) หรือสารทำลายชั้นโอโซนของบรรยากาศตามประกาศ EPA: THE CLEAN AIR ACT SEC.602

3. การขนถ่าย, การเคลื่อนย้าย, การจัดเก็บ, การจัดบันทึก และการกำจัดของเสียที่เกิดจากกิจกรรมใดๆภายใต้การจ้างของโรงแยกก๊าซธรรมชาติระยอง ต้องอ้างอิงขั้นตอนการปฏิบัติงานเรื่องการควบคุมกากของเสียจากกระบวนการผลิต การซ่อมบำรุง และของเสียอันตรายสำนักงาน ตามข้อกำหนด ISO 14001 ในเรื่องของการควบคุมการปฏิบัติงาน (Operational Control)

4. ผลิตภัณฑ์ที่ส่งมอบ เพื่อใช้งานในโรงแยกก๊าซธรรมชาติระยอง ที่เกี่ยวข้องกับการใช้พลังงานอย่างมีนัยสำคัญ เช่น คอมเพรสเซอร์ของระบบปรับอากาศ หรืออุปกรณ์อื่นๆ จะต้องได้รับการรับรองการประหยัดพลังงานจากผู้ผลิต โดยมีใบ Certificate หรือหนังสือรับรองตามมาตรฐานอุตสาหกรรมหรือเทียบเท่า

5. ผู้ส่งมอบต้องส่งเสริมการแสดงความรับผิดชอบต่ออนุรักษ์พลังงาน รวมถึงให้ความร่วมมือกับ ปตท. ในการใช้พลังงานอย่างมีประสิทธิภาพ

6. ในการจัดซื้อที่เกี่ยวข้องกับระบบการจัดการพลังงานต้องจัดทำรายงานสรุปผลการประเมินการใช้พลังงานส่งมอบพร้อมกันเพื่อประกอบการตรวจรับ

7. เพื่อให้การดำเนินการจัดหาเป็นไปตามมาตรฐาน มรท.8001 ปตท. สวณสิทธิ์ในการพิจารณาคัดเลือกผู้ค้าในกลุ่มที่ได้รับการรับรองมาตรฐาน มรท.8001 หรือผู้ค้าที่แสดงความมุ่งมั่นในการดำเนินงานตามมาตรฐาน มรท.8001 โดยมีหลักเกณฑ์ในการแสดงความมุ่งมั่นดังต่อไปนี้

7.1 ผู้ส่งมอบ/ผู้รับเหมาช่วงต้องไม่สนับสนุนให้มีการใช้แรงงานบังคับทุกรูปแบบ

7.2 ผู้ส่งมอบ/ผู้รับเหมาช่วงต้องจ่ายค่าจ้างและค่าตอบแทนการทำงานไม่น้อยกว่าที่กฎหมายกำหนด

7.3 ผู้ส่งมอบ/ผู้รับเหมาช่วงต้องไม่กระทำการหรือสนับสนุนให้มีการเลือกปฏิบัติให้มีการจ้างงาน จ่ายค่าจ้างการให้สวัสดิการ เนื่องด้วยความแตกต่างเรื่องเชื้อชาติ เพศ ศาสนา การตั้งครรภ์ สถานภาพการสมรส การ เป็นสมาชิกสหภาพ และไม่



เรื่อง : จัดจ้างติดตั้ง Protection Relay สำหรับ Generator Unit ของโรงแยกก๊าซธรรมชาติระยอง หน่วยที่ 3 และหน่วยที่ 5		
จัดทำโดย : นายวิชากร ขอบชื่นชม นายวิจิต บุรณะตันติกุล	วันที่จัดทำ : 09 เมษายน 2568 Rev.2 SAP PR No.1120020904	หน่วยงานที่จัดทำ : ส่วนบำรุงรักษาระบบไฟฟ้า
ระบบมาตรฐานที่เกี่ยวข้อง		
☒ Quality	☐ Safety	☐ Health
☐ Environment	☐ Lab	☐ Energy

กีดกันการทำงานเนื่องมาจากการพิการหรือติดเชื้อเอชไอวี

7.4 ผู้ส่งมอบ/ผู้รับเหมาช่วงต้องไม่กระทำการหรือสนับสนุนให้มีการลงโทษทางร่างกาย จิตใจ หรือกระทำการบังคับขู่เข็ญ ทำร้ายลูกจ้าง รวมถึงมีมาตรการป้องกันไม่ให้เกิดมีการล่วงละเมิดทางเพศ โดยการแสดงออกด้วยคำพูด ท่าทางการสัมผัสทางกาย หรือวิธีการอื่นใด และไม่ให้มีการลงโทษลูกจ้างโดยวิธีการหักเงินเดือนหรือลดค่าจ้าง

7.5 ผู้ส่งมอบ/ผู้รับเหมาช่วงต้องไม่ให้ลูกจ้างหญิงทำงานที่เป็นอันตรายต่อสุขภาพและร่างกายตามที่กฎหมายกำหนด

7.6 ผู้ส่งมอบ/ผู้รับเหมาช่วงต้องมีมาตรการด้านความปลอดภัยอาชีวอนามัย และสภาพแวดล้อมในการทำงานเพื่อให้พนักงานปฏิบัติงานอย่างปลอดภัย และจัดให้มีสวัสดิการพนักงานตามที่กฎหมายแรงงานกำหนดไว้

7.7 บริษัท ปตท. จำกัด (มหาชน) ไม่มีนโยบายสนับสนุนให้ใช้แรงงานเด็กที่มีอายุต่ำกว่า 18 ปี

7.8 ผู้ส่งมอบ/ผู้รับเหมาช่วงต้องปฏิบัติตาม พระราชบัญญัติคุ้มครองแรงงาน 2541 และฉบับที่แก้ไขเพิ่มเติม รวมถึงกฎหมายอื่นๆ ที่เกี่ยวข้องเพื่อให้สอดคล้องกับข้อกำหนดด้านมาตรฐานแรงงานไทย

7.9 ผู้ส่งมอบ/ผู้รับเหมาจะแจ้งให้ โรงแยกก๊าซธรรมชาติ บริษัท ปตท. จำกัด (มหาชน) ทราบกรณีมีความสัมพันธ์ทางธุรกิจกับผู้ส่งมอบรายอื่นในกิจกรรมที่ต้องรับผิดชอบต่อ โรงแยกก๊าซธรรมชาติ บริษัท ปตท. จำกัด (มหาชน)

8. โรงแยกก๊าซธรรมชาติระยองมีระบบการจัดการวัดผลผู้ค้าหลังการส่งมอบ หากผู้ค้ารายใดได้รับผลการวัดผลต่ำกว่าที่ตั้งไว้ โรงแยกก๊าซธรรมชาติระยองจะทำหนังสือเตือนให้ผู้ค้าทราบ และจะรวบรวมไว้เป็นข้อมูลในการประเมินผลผู้ค้าประจำปี ผู้ค้าที่ไม่ผ่านผลการประเมินผู้ค้าประจำปี จะถูกยกเลิกออกจากทะเบียนผู้ค้าของโรงแยกก๊าซธรรมชาติระยอง

9. ผู้ส่งมอบ/ผู้รับเหมาจะต้องปฏิบัติตามประกาศกรมสวัสดิการและคุ้มครองแรงงานเกี่ยวกับการอบรมความปลอดภัย โดยจะต้องจัดเตรียมเอกสารหลักฐานการรับรองการผ่านการอบรมหลักสูตรด้านความปลอดภัย อาชีวอนามัยและสภาพแวดล้อมในการทำงานรวมเป็นระยะเวลาทั้งสิ้น 6 ชั่วโมง สำหรับผู้ที่เข้ามาปฏิบัติงานในโรงแยกก๊าซฯ จ.ระยอง โดยให้ทำการส่งเอกสารการรับรองดังกล่าวให้แก่ผู้ควบคุมงานหรือผู้ประสานงานของท่านเพื่อนำข้อมูลการรับรองดังกล่าวบันทึกลงในระบบ Access Control ตั้งแต่วันที่ 1 กันยายน 2556 เป็นต้นไป หากผู้ส่งมอบ/ผู้รับเหมาไม่ปฏิบัติตามให้อยู่ในดุลพินิจของ ปตท. ในการพิจารณาให้เข้าปฏิบัติงานในโรงแยกก๊าซฯ จ.ระยอง เป็นแต่ละกรณีไป

20. ฤดูกาลปลอดภัยทั่วไป

ข้อกำหนดที่ต้องปฏิบัติ สำหรับพนักงาน และผู้ปฏิบัติงานในพื้นที่รับผิดชอบของ โรงแยกก๊าซธรรมชาติระยอง หรือภายในพื้นที่



เรื่อง : จัดจ้างติดตั้ง Protection Relay สำหรับ Generator Unit ของโรงแยกก๊าซธรรมชาติระยอง หน่วยที่ 3 และหน่วยที่ 5		
จัดทำโดย : นายวิชากร ขอบชื่นชม นายวิจิต บุรณะตันติกุล	วันที่จัดทำ : 09 เมษายน 2568 Rev.2 SAP PR No.1120020904	หน่วยงานที่จัดทำ : ส่วนบำรุงรักษาระบบไฟฟ้า
ระบบมาตรฐานที่เกี่ยวข้อง		
☒ Quality	☐ Safety	☐ Health
☐ Environment	☐ Lab	☐ Energy

ปตท. หรืออยู่ภายใต้การควบคุมการปฏิบัติงาน (Operational Control) ของ ปตท.

1. การปฏิบัติงานต้องปฏิบัติตามคู่มือ และมาตรฐาน ไม่กระทำให้ใดๆที่เสี่ยงต่ออันตราย
2. ต้องตรวจสอบสภาพความปลอดภัย ในบริเวณที่ปฏิบัติงานก่อนลงมือทำงานทุกครั้ง
3. รายงานผู้บังคับบัญชาหรือผู้ควบคุมงานทันที เมื่อเกิดอุบัติเหตุ, เหตุการณ์เกือบเกิดเป็นอุบัติเหตุ (Near miss), และ เมื่อพบเห็นการกระทำ หรือสภาพการณ์ที่อาจก่อให้เกิด อุบัติเหตุ
4. สถานที่ทำงาน ต้องไม่มีสิ่งของเหลือใช้หรือเกินความจำเป็น และจัดสิ่งที่มีอยู่ให้เป็นระเบียบเรียบร้อย
5. เครื่องมือ, เครื่องจักร, อุปกรณ์ และยานพาหนะต้องได้รับการตรวจสอบตามวาระ และใช้ให้เหมาะสมกับงานอย่างถูกวิธี และเมื่อเกิดการชำรุดเสียหายให้รายงานผู้บังคับบัญชาหรือผู้ควบคุมงานทราบทันที
6. การใช้, ปรับแต่ง, เปลี่ยนแปลง หรือซ่อมแซมอุปกรณ์ใด ๆ ต้องกระทำโดยผู้ที่มีหน้าที่เท่านั้น
7. กรณีที่ปฏิบัติงานในเขตโรงงาน ต้องแต่งกายรัดกุมด้วยเสื้อแขนยาว และต้องใส่อุปกรณ์ป้องกันภัยส่วนบุคคลพื้นฐาน อันได้แก่ หมวกนิรภัย แวนดานิรภัย และรองเท้านิรภัย รวมทั้งอุปกรณ์ ป้องกันภัยส่วนบุคคลอื่นๆตามลักษณะงานที่ได้รับมาตรฐานตามที่กฎหมายกำหนด ทั้งนี้กรณีที่เข้าเขตอาคารควบคุมการผลิต (CCR) ต้องสวมใส่เสื้อแขนยาว รวมถึงกางเกงขายาวด้วย
8. ห้ามเล่นการพนัน ห้ามดื่มสุรา หรือเสพของมึนเมา หรืออยู่ในอาคารมึนเมา และห้ามหยอกล้อเล่นกันตลอดเวลาที่ปฏิบัติงานในเขตโรงงาน
9. ห้ามลักลอบนำเข้า หรือเสพยาเสพติดทุกชนิดที่ผิดกฎหมาย ในทุกพื้นที่ของ ปตท.
10. หากมีการลักลอบนำทรัพย์สิน หรือสิ่งของทุกชนิดของปตท.ออกนอกพื้นที่โดยไม่ได้รับอนุญาต ผู้ลักลอบจะต้องถูกส่งดำเนินคดีตามกฎหมาย
11. ห้ามสูบบุหรี่ หรือ กระทำใดๆที่ก่อให้เกิดประกายไฟ ในเขตโรงงาน นอกบริเวณอาคาร และนอกพื้นที่ที่ได้รับอนุญาต
12. ปฏิบัติตามแผนฉุกเฉิน, กฎระเบียบ, เครื่องหมายป้ายเตือน และคำแนะนำอย่างเคร่งครัด
13. การนำยานพาหนะ, เครื่องยนต์, อุปกรณ์ไฟฟ้า, กล้องถ่ายรูป และอุปกรณ์ที่อาจก่อให้เกิดประกายไฟเข้าในเขตโรงงาน ต้องได้รับการตรวจสอบ และออกบัตรอนุญาตก่อนทุกครั้ง
14. การกำหนดความเร็วยานพาหนะ ภายในเขตโรงงานไม่เกิน 20 กม./ชม. และนอกเขตโรงงานไม่เกิน 40 กม./ชม.
15. พนักงานใหม่ ผู้รับเหมาประจำ และผู้รับเหมาชั่วคราวต้องเข้ารับการอบรมกฎความปลอดภัยนี้ก่อนเข้าปฏิบัติงานภายในเขตโรงงาน และต้องได้รับการทบทวนอย่างน้อยปีละ 1 ครั้ง หรือทุก 6 เดือน



เรื่อง : จัดจ้างติดตั้ง Protection Relay สำหรับ Generator Unit ของโรงแยกก๊าซธรรมชาติระยอง หน่วยที่ 3 และหน่วยที่ 5					
จัดทำโดย : นายวิษกร หอบชื่นชม นายวิจิต บุรณะตันติกุล		วันที่จัดทำ : 09 เมษายน 2568 Rev.2 SAP PR No.1120020904		หน่วยงานที่จัดทำ : ส่วนบำรุงรักษาระบบไฟฟ้า	
ระบบมาตรฐานที่เกี่ยวข้อง					
☒	☐	☐	☐	☐	☐
Quality	Safety	Health	Environment	Lab	Energy

21. ลำดับการบังคับใช้ของเงื่อนไขและเอกสารแนบท้าย

ในกรณีที่มีความไม่สอดคล้องกันระหว่าง เอกสารขอบเขตงาน (TOR) และสัญญา/เงื่อนไขแนบท้ายใบสั่ง เอกสารขอบเขตงาน (TOR)จะมีความสำคัญเหนือกว่า

เอกสารแนบที่ 1 Main Protection Relay Lists

Generator Unit	Installation Area	Protection Function	Code	Brand	Model	Style Number	Equipment Class	PT1 Name	PT1 Ratio	PT2 Name	PT2 Ratio	CT1 Name	CT1 Ratio	CT2 Name	CT2 Ratio
GTG1	IPG3	TG Undervoltage	27G	Basler	BE1-27	A3E C2J B0B2F	Protection Relay	PPT	6900:110	-	-	-	-	-	-
GTG1	IPG3	TG Overvoltage	59G	Basler	BE1-59	A3E E1J B0B2F	Protection Relay	PPT	6900:110	-	-	-	-	-	-
GTG1	IPG3	TG Over/Under Frequency	81G O/U	Basler	BE1-81 O/U	T3E D1J B7N2F	Protection Relay	PPT	6900:110	-	-	-	-	-	-
GTG1	IPG3	TG Loss of Field	40G	Basler	BE1-40 Q	W3E E1P B1S2F	Protection Relay	PPT	6900:110	-	-	PCT	1500:5	-	-
GTG1	IPG3	TG Negative Phase Sequence	46G	Basler	BE1-46 N	G2H B8P B2N2F	Protection Relay	-	-	-	-	PCT	1500:5	-	-
GTG1	IPG3	TG Overcurrent Voltage Restrained	51VG	Basler	BE1-51/27R	C1E Z1P B1C2F	Protection Relay	PPT	6900:110	-	-	PCT	1500:5	-	-
GTG1	IPG3	TG Neutral Overcurrent	51GN	Basler	BE1-50/51B-107		Protection Relay	-	-	-	-	NCT	400:5	-	-
GTG1	IPG3	TG Differential	87G	Basler	BE1-87G	G1E A1J B0C2F	Protection Relay	-	-	-	-	GDCTL	1500:5	GDCTN	1500:5
GTG1	IPG3	TG Reverse Power	32G	Basler	BE1-32R	V2E E1P B0S2F	Protection Relay	PPT	6900:110	-	-	PCT	1500:5	-	-
GTG1	IPG3	TG Loss of Phase	60G	Basler	BE1-60	B1F A1P D1C2F	Protection Relay	PPT	6900:110	MPT	6900:110	-	-	-	-
GTG2	IPG3	TG Undervoltage	27G	Basler	BE1-27	A3E C2J B0B2F	Protection Relay	PPT	6900:110	-	-	-	-	-	-
GTG2	IPG3	TG Overvoltage	59G	Basler	BE1-59	A3E E1J B0B2F	Protection Relay	PPT	6900:110	-	-	-	-	-	-
GTG2	IPG3	TG Over/Under Frequency	81G O/U	Basler	BE1-81 O/U	T3E D1J B7N2F	Protection Relay	PPT	6900:110	-	-	-	-	-	-
GTG2	IPG3	TG Loss of Field	40G	Basler	BE1-40 Q	W3E E1P B1S2F	Protection Relay	PPT	6900:110	-	-	PCT	1500:5	-	-
GTG2	IPG3	TG Negative Phase Sequence	46G	Basler	BE1-46 N	G2H B8P B2N2F	Protection Relay	-	-	-	-	PCT	1500:5	-	-
GTG2	IPG3	TG Overcurrent Voltage Restrained	51VG	Basler	BE1-51/27R	C1E Z1P B1C2F	Protection Relay	PPT	6900:110	-	-	PCT	1500:5	-	-
GTG2	IPG3	TG Neutral Overcurrent	51GN	Basler	BE1-50/51B-107		Protection Relay	-	-	-	-	NCT	400:5	-	-
GTG2	IPG3	TG Differential	87G	Basler	BE1-87G	G1E A1J B0C2F	Protection Relay	-	-	-	-	GDCTL	1500:5	GDCTN	1500:5
GTG2	IPG3	TG Reverse Power	32G	Basler	BE1-32R	V2E E1P B0S2F	Protection Relay	PPT	6900:110	-	-	PCT	1500:5	-	-
GTG2	IPG3	TG Loss of Phase	60G	Basler	BE1-60	B1F A1P D1C2F	Protection Relay	PPT	6900:110	MPT	6900:110	-	-	-	-
GTG4	IPG5	TG Undervoltage	27G	Basler	BE1-27	A3E C2J B0B2F	Protection Relay	PPT	6900:110	-	-	-	-	-	-
GTG4	IPG5	TG Overvoltage	59G	Basler	BE1-59	A3E E1J B0B2F	Protection Relay	PPT	6900:110	-	-	-	-	-	-
GTG4	IPG5	TG Over/Under Frequency	81G O/U	Basler	BE1-81 O/U	T3E E1J B7N2F	Protection Relay	PPT	6900:110	-	-	-	-	-	-
GTG4	IPG5	TG Loss of Field	40G	Basler	BE1-40 Q	W2E E1P B1S2F	Protection Relay	PPT	6900:110	-	-	PCT	1500:1	-	-
GTG4	IPG5	TG Negative Phase Sequence	46G	Basler	BE1-46 N	G4H B8P B2N2F	Protection Relay	-	-	-	-	PCT	1500:1	-	-
GTG4	IPG5	TG Overcurrent Voltage Restrained	51VG	Basler	BE1-51/27R	C9E Z1P B1C2F	Protection Relay	PPT	6900:110	-	-	PCT	1500:1	-	-
GTG4	IPG5	TG Neutral Overcurrent	51GN	Basler	BE1-50/51B-103		Protection Relay	-	-	-	-	NCT	400:1	-	-
GTG4	IPG5	TG Differential	87G	Basler	BE1-87G	G2E A1J B0C2F	Protection Relay	-	-	-	-	GDCTL	1500:1	GDCTN	1500:1
GTG4	IPG5	TG Reverse Power	32G	Basler	BE1-32R	V1E E1P B0S2F	Protection Relay	PPT	6900:110	-	-	PCT	1500:1	-	-
GTG4	IPG5	TG Loss of Phase	60G	Basler	BE1-60	B1F A1P D1C2F	Protection Relay	PPT	6900:110	MPT	6900:110	-	-	-	-
GTG5	IPG5	TG Undervoltage	27G	Basler	BE1-27	A3E C2J B0B2F	Protection Relay	PPT	6900:110	-	-	-	-	-	-
GTG5	IPG5	TG Overvoltage	59G	Basler	BE1-59	A3E E1J B0B2F	Protection Relay	PPT	6900:110	-	-	-	-	-	-
GTG5	IPG5	TG Over/Under Frequency	81G O/U	Basler	BE1-81 O/U	T3E E1J B7N2F	Protection Relay	PPT	6900:110	-	-	-	-	-	-
GTG5	IPG5	TG Loss of Field	40G	Basler	BE1-40 Q	W2E E1P B1S2F	Protection Relay	PPT	6900:110	-	-	PCT	1500:1	-	-
GTG5	IPG5	TG Negative Phase Sequence	46G	Basler	BE1-46 N	G4H B8P B2N2F	Protection Relay	-	-	-	-	PCT	1500:1	-	-
GTG5	IPG5	TG Overcurrent Voltage Restrained	51VG	Basler	BE1-51/27R	C9E Z1P B1C2F	Protection Relay	PPT	6900:110	-	-	PCT	1500:1	-	-
GTG5	IPG5	TG Neutral Overcurrent	51GN	Basler	BE1-50/51B-103		Protection Relay	-	-	-	-	NCT	400:1	-	-
GTG5	IPG5	TG Differential	87G	Basler	BE1-87G	G2E A1J B0C2F	Protection Relay	-	-	-	-	GDCTL	1500:1	GDCTN	1500:1
GTG5	IPG5	TG Reverse Power	32G	Basler	BE1-32R	V1E E1P B0S2F	Protection Relay	PPT	6900:110	-	-	PCT	1500:1	-	-
GTG5	IPG5	TG Loss of Phase	60G	Basler	BE1-60	B1F A1P D1C2F	Protection Relay	PPT	6900:110	MPT	6900:110	-	-	-	-

เอกสารแนบที่ 2 รายการอุปกรณ์ที่ต้องดำเนินการ Replace

Generator Unit	Installation Area	Equipment	Brand	Model	Quantity	Basic Requirement
GTG1	IPG3	Auxiliary Relay	Potter & Brumfield	KR-14DGE-125	8	
GTG1	IPG3	Undervoltage Auxiliary Relay	Potter & Brumfield	CSL-38-60010	1	
GTG1	IPG3	Auxiliary Relay	GE	12HGA11J52G	1	
GTG1	IPG3	Timer Relay	AGASTAT	7022PD	1	
GTG1	IPG3	Cable Terminal for CT	-	-	4	หางปลาแบบกลมเท่านั้น
GTG1	IPG3	Cable Terminal for PT	-	-	4	หางปลาแบบกลมเท่านั้น
GTG1	IPG3	Control Cable Terminal	Weidmuller	Screw Type	All of Terminal	Screw Type
GTG1	IPG3	Pull Aart Fuse Block	GE	CLF Fuse 30A 600V	2	
GTG1	IPG3	DC Miniature Circuit Breaker	Allen Bradley	DG10 (AS168B-2)		
GTG1	IPG3	AC Miniature Circuit Breaker	Allen Bradley	G100 (AS168X-CB2)		
GTG1	IPG3	AC Fuse	-	-	2	
GTG1	IPG3	Mechanical Lock Out Relay Manually R	Electro Switch		1	
GTG1	IPG3	Indicator Lamp	-	-	2	
GTG2	IPG3	Auxiliary Relay	Potter & Brumfield	KR-14DGE-125	8	
GTG2	IPG3	Undervoltage Auxiliary Relay	Potter & Brumfield	CSL-38-60010	1	
GTG2	IPG3	Auxiliary Relay	GE	12HGA11J52G	1	
GTG2	IPG3	Timer Relay	AGASTAT	7022PD	1	
GTG2	IPG3	Cable Terminal for CT	-	-	4	หางปลาแบบกลมเท่านั้น
GTG2	IPG3	Cable Terminal for PT	-	-	4	หางปลาแบบกลมเท่านั้น
GTG2	IPG3	Control Cable Terminal	Weidmuller	Screw Type	All of Terminal	Screw Type
GTG2	IPG3	Pull Aart Fuse Block	GE	CLF Fuse 30A 600V	2	
GTG2	IPG3	DC Miniature Circuit Breaker	Allen Bradley	DG10 (AS168B-2)		
GTG2	IPG3	AC Miniature Circuit Breaker	Allen Bradley	G100 (AS168X-CB2)		
GTG2	IPG3	AC Fuse	-	-	2	

GTG2	IPG3	Mechanical Lock Out Relay Manually R	Electro Switch		1
GTG2	IPG3	Indicator Lamp	-	-	2
GTG4	IPG5	Auxiliary Relay	GE	12HGA11J52G	1
GTG4	IPG5	Timer Relay	AGASTAT	7022PD	1
GTG4	IPG5	Auxiliary Relay	Magnecraft	750XCXH-110/125D	3
GTG4	IPG5	Auxiliary Relay	Potter & Brumfield	KR-14DGE-125	4
GTG4	IPG5	Undervoltage Auxiliary Relay	Potter & Brumfield	CSL-38-60010	1
GTG4	IPG5	Cable Terminal for PT	-	-	4 ทางปลาแบบกลมเท่านั้น
GTG4	IPG5	Cable Terminal for CT	-	-	4 ทางปลาแบบกลมเท่านั้น
GTG4	IPG5	Control Cable Terminal	Weidmuller	Screw Type	All of Terminal Screw Type
GTG4	IPG5	Pull Aart Fuse Block	GE	CLF Fuse 30A 600V	2
GTG4	IPG5	DC Miniature Circuit Breaker	Allen Bradley	DG10 (AS168B-2)	
GTG4	IPG5	AC Miniature Circuit Breaker	Allen Bradley	G100 (AS168X-CB2)	
GTG4	IPG5	AC Fuse	-	-	2
GTG4	IPG5	Mechanical Lock Out Relay Manually R	Electro Switch		1
GTG4	IPG5	Indicator Lamp	-	-	2
GTG5	IPG5	Auxiliary Relay	GE	12HGA11J52G	1
GTG5	IPG5	Timer Relay	AGASTAT	7022PD	1
GTG5	IPG5	Auxiliary Relay	Magnecraft	750XCXH-110/125D	3
GTG5	IPG5	Auxiliary Relay	Potter & Brumfield	KR-14DGE-125	4
GTG5	IPG5	Undervoltage Auxiliary Relay	Potter & Brumfield	CSL-38-60010	1
GTG5	IPG5	Cable Terminal for PT	-	-	4 ทางปลาแบบกลมเท่านั้น
GTG5	IPG5	Cable Terminal for CT	-	-	4 ทางปลาแบบกลมเท่านั้น
GTG5	IPG5	Control Cable Terminal	Weidmuller	Screw Type	All of Terminal Screw Type
GTG5	IPG5	Pull Aart Fuse Block	GE	CLF Fuse 30A 600V	2

GTG5	IPG5	DC Miniature Circuit Breaker	Allen Bradley	DG10 (AS168B-2)	
GTG5	IPG5	AC Miniature Circuit Breaker	Allen Bradley	G100 (AS168X-CB2)	
GTG5	IPG5	AC Fuse	-	-	2
GTG5	IPG5	Mechanical Lock Out Relay Manually R	Electro Switch		1
GTG5	IPG5	Indicator Lamp	-	-	2



RAYONG GAS
SEPARATION PLANT
BRAND LIST

PTT PUBLIC CO., LTD

PAGE: 1 OF 67
REV: 19

PTT PUBLIC COMPANY LIMITED
RAYONG GAS SEPARATION PLANT
APPROVE BRAND LIST

Rev	Description	Made by	Checked (Eng. Div.)	Approved (VP Eng.)
11	Internal Revise	Weradech N.	Suebpong K.	Soranai L.
12	Internal Revise	Weradech N.	Suebpong K.	Soranai L.
13	Internal Revise	Hirun W.	Sunvaris U.	Komgrit L.
14	GSP7 Review	Hirun W.	Sunvaris U.	Teerasan K.
15	Revised Name	Hirun W.	Klot B.	Teerasan K.
16	Revised Name	Hirun W.	Klot B.	Teerasan K.
17	Revised Name	Nattapong K.	Klot B.	Teerasan K.
18	Internal Revise	Nattapong K.	Klot B.	Teerasan K.
19	Internal Revise	Nutthapong K.	Klot B.	Teerasan K.

*= Temporary List (See note 10.)



RAYONG GSP'S BRAND LIST

General Requirement

Contractor shall follow the requirements based on the following understandings.

1. Contractor shall select vendors, for any equipment, who comply with the specifications and other requirements of the Contract form this brand List.
2. This vendors list covers the major equipment and materials supplied by Contractor and include auxiliary equipment and/or materials supplied by the package vendor(s). The package vendors, which are also subject to PTT's approval, shall select brand in accordance with this brand list and considering compliance with the specifications and other requirements of Contract.
3. Revision of brand list when necessary will be possible in the course of job execution but is subject to PTT's approval.
4. For equipment and materials other than categories not listed in the vendor list, Contractor shall select the vendor(s) considering compliance with the specifications and other requirements of the Contract.
5. Goods, equipment and material shall be manufactured/assembled in the country and by the manufacturer specified hereinafter.
6. Manufactured Factory in Thailand shall be considered as primary supplier.
7. For all Mechanical, Electrical and Instrument Equipment, PTT shall receive official written confirmation from the Original Vendor for the available of "After Sale Service by Local (Thai) authorized Dealers/Distributors". With such a written confirmation, the Original Vendor certifies that its authorized local dealer/distributor has fully agreed to provide the complete ranges of commissioning and after sale services to PTT and also know well all of information and status relevant to this Project.
8. Contractor shall neglect "Vendors" recommended by Licensor and shall use PTT Vendor List as mandatory.

*= Temporary List (See note 10.)



9. The source of all plate, pipe and fittings used in the fabrication of Pressure Vessels, Heat Exchangers or Pressure Piping Systems shall be subject to PTT approval. Only mills that can demonstrate supply of quality materials shall be use for the project.
10. "Temporary List (*)" is the Equipment which qualified through "document and technical review phase" and must have report from Maintenance or Manufacturing Plant Audit Report to ensure that equipment have qualified with PTT-GSP standard and practices to go through. This report must have within 3 years otherwise this brand will stay in temporary list or remove from list is upon decision of Engineering department manager
11. "Alternative Brand List (**)" is the Equipment which PTT may consider the equivalent specification and quality as stated brand in this document however the alternative brand shall be subject to PTT approval.
12. For process technology designed by Licensor, Contractor shall select equipment, machine or material that comply with the specifications and other requirements of the Contract from this brand List while Contractor and Licensor still guarantee the same performance.

*= Temporary List (See note 10.)



TABLE OF CONTENT

1. Safety and Fire Fighting Equipment

1.1.	Control and Supervisory system	12
1.2.	Fire Alarm and Fire Fighting equipment	12
1.3.	Flame Detector	13
1.4.	Gas Detector	13
1.5.	Safety Shower and Eye Washer	14

2. Static Equipment

2.1.	Column	15
2.2.	Pressure Vessel, Absorbers & Treaters	15
2.3.	Filter, Separator & Coalescer for Hydrocarbon Service	15
2.4.	Vessel internal	16
2.5.	Spherical Tanks	16
2.6.	Cylindrical Tank	16
2.7.	Tank floating cover	16
2.8.	Shell & Tube Heat Exchanger	16
2.9.	Air Cooled Heat Exchanger	17
2.10.	Air Cooled Heat Exchanger Fan	17
2.11.	Brazed Aluminum Heat Exchanger (Cold box)	17
2.12.	Plate Heat Exchanger (PHE)**	18
2.13.	Printed Circuit Heat Exchanger (PCHE)**	18
2.14.	Liquid/Liquid Amine Separation Filter**	18

3. Rotating Equipment

3.1.	Gas Turbine	19
3.2.	Centrifugal Compressor	19

*= Temporary List (See note 10.)



3.3.	Integrally Geared Centrifugal Compressor	19
3.4.	Turbo Expander	19
3.5.	Centrifugal Air Compressor & Air dryer package	19
3.6.	Blower & Fan (exclude fan for A.C.H.E.)	20
3.7.	Vertical Inline Compressor	20
3.8.	Process Screw Compressor	20
3.9.	Variable Speed Hydraulic Drive Gear-Torque converter	20
3.10.	Gear box	20
3.11.	Diesel engine	20
3.12.	Centrifugal Pump	21
3.13.	Vertical Inline Pump	22
3.14.	Positive Displacement Pump	22
3.15.	Dry Gas Seal	22
3.16.	Mechanical seal	22
3.17.	Rotating Accessories	22

4. Electrical

4.1.	Local Break Switch	24
4.2.	Power Transformer	24
4.3.	HV. Switchgear	24
4.4.	LV. Switchgear, Motor Control Center and LN. Main Distribution Board	25
4.5.	Bus ducting	25
4.6.	Reactive Power Compensation Capacitor	25
4.7.	Miniature Circuit Breaker	26
4.8.	Wound Rotor Induction Motor/Liquid Rheostat	26
4.9.	Synchronous Motor	26
4.10.	Electric Induction Motor	26
4.11.	Synchronous Generator	26

*= Temporary List (See note 10.)



4.12.	Emergency Generator Unit	27
4.13.	Motor Actuator (MOV)	27
4.14.	Electric Heater	27
4.15.	Electronic Soft Starter LV, MV	27
4.16.	Vary Speed Drive (VSD) for MV. Motor	27
4.17.	Vary Speed Drive (VSD) for LV. Motor	28
4.18.	UPS and D.C. Charger Unit	28
4.19.	Seal Lead Acid Maintenance Free Batteries	28
4.20.	Closed Circuit Television (CCTV)	28
4.21.	Public Address System (PUAS)	29
4.22.	Telephone (Explosion proof)	29
4.23.	Local Control Station	29
4.24.	Explosion proof type Lighting Fixture, Round Box, Lighting Panel	29
4.25.	Explosion proof type Junction Box (JB)	30
4.26.	Explosion Proof Plug & Receptacle	30
4.27.	Indoor Lighting Fixture, Bulb, Switch, etc.	30
4.28.	Medium and High Volt Cable (above 1000V)	30
4.29.	Low Volt Cable	31
4.30.	Split-type air conditioners	31
4.31.	Split-type air conditioners (Explosion Proof)	31
4.32.	Ethernet Switch	31
4.33.	Fiber Optic Converter	31
4.34.	Protective Relay	32
4.35.	Ring main Unit 22 kV	32
4.36.	CSCS (Computer based Substation Control System)	32
4.37.	PABX	32
4.38.	IP Phone	32
4.39.	Generator Protection Relay	32

*= Temporary List (See note 10.)



4.40.	NGR	33
4.41.	MV, HV Cable Termination kits/ Splicing kits	33
4.42.	Lightning and Grounding System	33
4.43.	Cathodic Protection System	33
4.44.	Main Distribution Board	34

5. Control & Instrument

5.1.	Distributed Control System (DCS)	35
5.2.	PLC	35
5.3.	Machine Monitoring system	36
5.4.	SCADA	36
5.5.	HIPPS	36
5.6.	Instrument Control Cabinet	36
5.7.	IS Barrier	36
5.8.	Power conditioner, Field Terminal for Foundation Fieldbus	36
5.9.	Surge Protection	36
5.10.	Field Instrument	37
5.11.	Control Valve	40
5.12.	Solenoid Valve	43
5.13.	Actuator for Automation ON-OFF Valves	43
5.14.	Actuator for AOV Valve	43
5.15.	Positioner for Control Valve	43
5.16.	Partial Stroke Device for Automation ON-OFF Valves	43
5.17.	Analyzers	44
5.18.	Instrument Air Filter Regulator	44
5.19.	Analyzer House	46
5.20.	Flame Scanner	46
5.21.	Terminal	47

*= Temporary List (See note 10.)



5.22.	Explosion proof equipment (Junction box, Local control station, etc.)	47
5.23.	Push button, bulb, relay and accessories	47
5.24.	Instrument tube, valve, fitting, Sampling equipment and accessories	47
5.25.	Manifold Valves for Transmitter	47
5.26.	Instrument Cable	48
5.27.	Foundation Fieldbus Cable	48
5.28.	Fiber Optic Cables and accessories	48
5.29.	Power Supply Converter	48
5.30.	Fiscal Gas Metering for Feed/Sale Gas	49

6. Manual Valve

6.1.	Carbon Steel Valve for Hydrocarbon Service (Gate/Globe/Check Valve)	50
6.2.	Carbon Steel Valve for Non-Hydrocarbon (Gate/Globe/Check Valve)	50
6.3.	Stainless Steel Valve for Hydrocarbon Service (Gate/Globe/Check Valve)	50
6.4.	Stainless Steel Valve for Non-Hydrocarbon Service (Gate/Globe/Check)	50
6.5.	Cryogenic Valve	50
6.6.	Hot Oil Service Valve	51
6.7.	Ball Valves	51
6.8.	Butterfly Valves	51
6.9.	Forged Valve (Gate/Globe/Check)	52
6.10.	Safety & Relief Valve	52
6.11.	Non-Slamming Check Valve	52
6.12.	Low Delta P Check Valve	53

*= Temporary List (See note 10.)



6.13.	Diaphragm valve	53
6.14.	Valve interlock, lock open, Lock close	53
6.15.	Automatic Recirculation Valve (Free Flow Check Valve)	53

7. Piping/Fitting and Piping Miscellaneous

7.1.	Carbon Steel Pipe	54
7.2.	Stainless Steel Pipe	54
7.3.	Flange and Fitting	54
7.4.	GRP Piping	55
7.5.	Spiral wound & wound & another gasket	55
7.6.	Ring joint type Gasket	56
7.7.	Static Mixer	56
7.8.	Bolts and Nuts	56
7.9.	Spring hanger/Support	56
7.10.	Strainer	56
7.11.	Steam trap	56
7.12.	Expansion Joint for Piping	57
7.13.	Pipe Wrapping	57

8. Package Equipment

8.1.	Elevated Flare package	58
8.2.	Waste Heat Recovery Unit (Hot Oil)	58
8.3.	Heat Recovery Steam Generator	58
8.4.	Fire Heater	59
8.5.	Incinerator/Thermal Oxidizer	59
8.6.	Demin Water System / Sand Filter System	59
8.7.	Anti-Foam Dosing System	59
8.8.	Methanol Injection System	59
8.9.	Electric Overhead Traveling Crane/Hoist	59

*= Temporary List (See note 10.)



8.10.	HVAC system	60
8.11.	Centralized greasing system	60
8.12.	Oil mist lubrication system	60
8.13.	Adsorbent, Molecular Sieve, Consumables	60
8.14.	Regenerative Thermal Oxidizer (RTO) and Scrubber System	62
8.15.	Wastewater Volume Reduction System	62
8.16.	Ultra-Filtration Membrane (UF) Unit	62
8.17.	Reverse Osmosis Membrane (RO) Unit	62
8.18.	Degassing Liquids Membrane Unit (Advanced Dissolved Gas Control)	62

9. Licensor

9.1.	Acid Gas Removal Unit (AGRU)	63
9.2.	Ethane Treatment Unit (ETU)	63
9.3.	Ethane Recovery Unit (ERU)	63
9.4.	Future C2+ Components Extraction from LNG	63

10. Miscellaneous

10.1.	Plasma/LCD/LED Monitor	64
10.2.	Desktop Computer (Server, Workstation)	64
10.3.	Laptop Computer	64
10.4.	Printer	64
10.5.	Grating	64
10.6.	Hot dip Galvanized Conduit	64
10.7.	Cable Gland	65
10.8.	Cable Transit Equipment	65
10.9.	Painting for Piping, Structure and building	65
10.10.	Mineral Oil i.e., Lube Oil, Transformer Oil	65

*= Temporary List (See note 10.)



10.11.	Synthetic Oil	65
10.12.	PVC Pipe and Fitting	65
10.13.	HDPE Pipe and Fittings	65
10.14.	Electrical/Instrument Cable Tray, Cable Ladder	66
Amendment		67



4. **Electrical**

4.1. Local Break Switch

- | | | |
|---|---------|-------------|
| - | LKE | Netherlands |
| - | Siemens | Germany |

4.2. Power Transformer

- | | | |
|---|----------|----------|
| - | Ekarat | Thailand |
| - | Tirathai | Thailand |
| - | Toshiba | Japan |
| - | ABB | Thailand |

4.3. **HV. Switchgear**

4.3.1. 115 kV, 33 kV and 22 kV Switchgear

- | | | |
|---|---------------------|---------|
| - | Mitsubishi Electric | Japan |
| - | Toshiba | Japan |
| - | ABB | Sweden |
| - | Siemens | Germany |
| - | Alstom | France |
| - | AREVA | Germany |

4.3.2. 11 kV and 6.9 kV Switchgear

- | | | |
|---|---------------------|---------|
| - | Mitsubishi Electric | Japan |
| - | Toshiba | Japan |
| - | ABB | Sweden |
| - | Siemens | Germany |

*= Temporary List (See note 10.)



4.4. **LV. Switchgear,** Motor Control Center and LN. Main Distribution Board

-	Schneider	France
-	Mitsubishi Electric	Japan
-	Toshiba	Japan
-	Siemens	Germany
-	Meidensha	Japan
-	ABB	International

4.5. Bus ducting

4.5.1. Cast Resin type

-	Vilfer Electric	Spain
-	Betobar	Belgium
-	Toshiba	Japan
-	Mitsubishi Electric	Japan

4.5.2. Sandwich type

-	Furukawa Electric	Japan
-	Powerduct	Malaysia
-	Toshiba	Japan
-	Mitsubishi Electric	Japan

4.6. Reactive Power Compensation Capacitor

-	Nichicon	Japan
-	MKS Technology	Germany
-	ABB	International
-	Schneider	France

*= Temporary List (See note 10.)



4.7. **Miniature Circuit Breaker**

- | | | |
|---|------------|---------------|
| - | Mitsubishi | Japan |
| - | ABB | International |
| - | SIEMENS | International |
| - | Schneider | International |
| - | Eaton | U.S.A. |

4.8. Wound Rotor Induction Motor/ Liquid Rheostat

- | | | |
|---|---------------|---------|
| - | TMEIC | Japan |
| - | INNOMOTICS | Germany |
| - | Fuji electric | Japan |

4.9. Synchronous Motor

- | | | |
|---|------------|-------------|
| - | GE | Canada |
| - | ABB | Switzerland |
| - | INNOMOTICS | Germany |
| - | TMEIC | Japan |

4.10. Electric Induction Motor

- | | | |
|---|---------------------|-----------------|
| - | Fuji Electric | Japan |
| - | Mitsubishi Electric | Japan |
| - | Toshiba | Japan/Australia |
| - | INNOMOTICS | Germany |
| - | ABB | Finland |
| - | WEG | Brazil |

4.11. Synchronous Generator

- | | | |
|---|---------|-------------------|
| - | Siemens | Germany |
| - | ABB | Sweden/Netherland |

*= Temporary List (See note 10.)



4.34. **Protective Relay**

- ABB Germany
- SIEMENS Germany
- GE U.S.A./Europe
- Refer to SWGR Vendor (4.3, 4.4)

4.35. Ring main Unit 22 kV

- ABB International
- Schneider International

4.36. CSCS (Computer-based Substation Control System)

- Mitsubishi Electric Japan
- Toshiba Japan
- ABB Europe
- Siemens Europe
- Schneider Europe

4.37. PABX

- NEC Japan
- CISCO U.S.A.

4.38. IP Phone

- NEC Japan
- CISCO U.S.A.
- Guardian Telecom U.S.A.

4.39. **Generator Protection Relay**

- Refer to Generator Vendor (4.11)
- Basler Electric U.S.A.



5.21. Terminal

- | | |
|-------------------|---------|
| - Weidmuller | Germany |
| - Entrelec | Germany |
| - Phoenix contact | Germany |

5.22. Explosion proof equipment

(Junction box, Local control station, etc.)

- | | |
|--------------------|-----------|
| - Shimada Electric | Japan |
| - Bartec | Germany |
| - Stahl | Germany |
| - Weidmuller | Germany |
| - Rose | Singapore |

5.23. Push button, bulb, relay and accessories

- | | |
|----------------------|--------|
| - Idec Izumi | Japan |
| - Omron | Japan |
| - Schneider Electric | France |
| - ABB | Europe |

5.24. Instrument tube, valve, fitting,


Sampling equipment and accessories

- | | |
|------------|--------|
| - Swagelok | U.S.A. |
| - Parker | U.S.A. |


5.25. Manifold Valves for Transmitter

- | | |
|-------------|---------------|
| - WHITEY | U.S.A. |
| - Parker | U.S.A. |
| - Rosemount | International |
| - Schneider | Germany |

*= Temporary List (See note 10.)

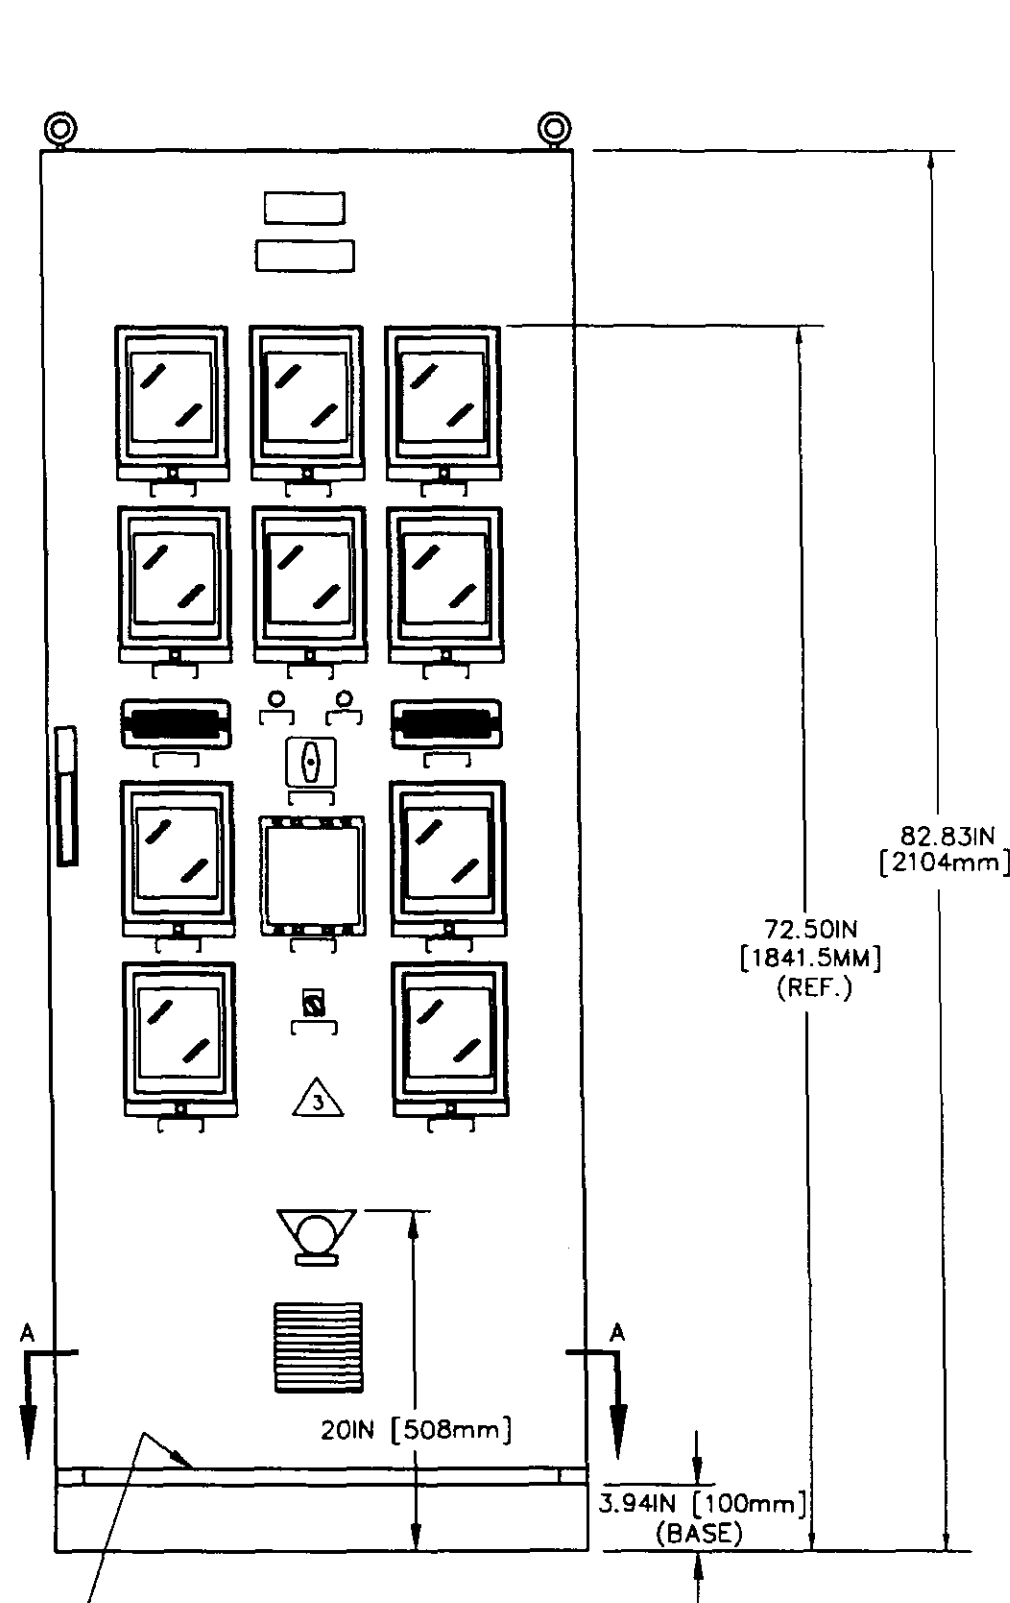


FRONT VIEW

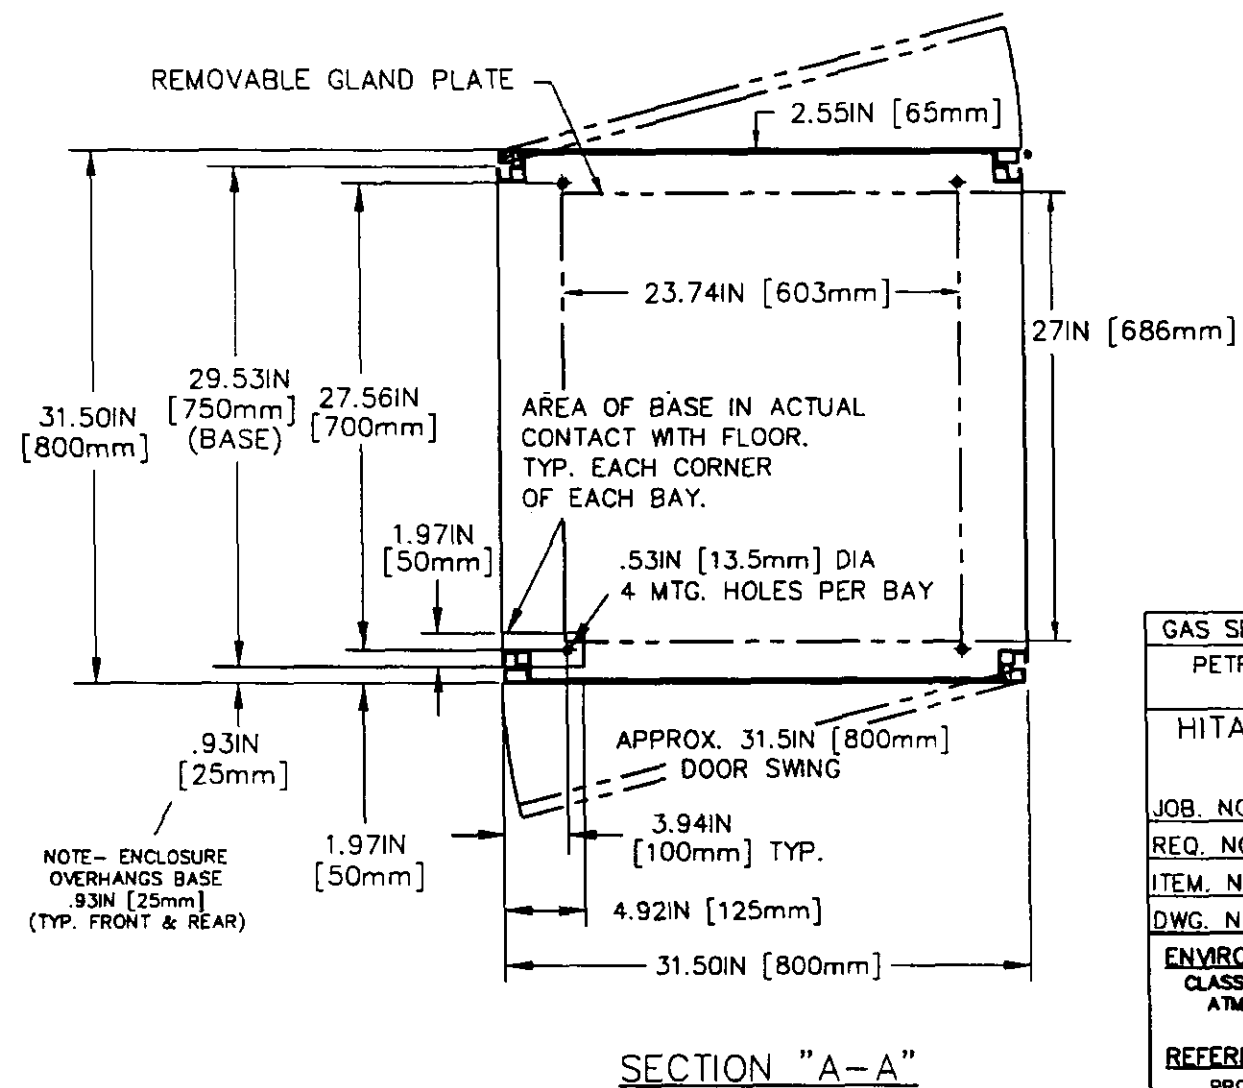

SECTION "A-A"

GLAND PLATE ELEVATION
APPROX. 5.0IN (127mm)

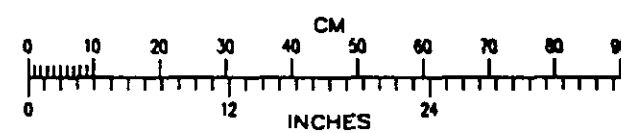

GAS SEPARATION PLANT UNIT 3 PROJECT	
PETROLEUM AUTHORITY OF THAILAND RAYONG, THAILAND	
HITACHI ZOSEN CORPORATION TOKYO & OSAKA JAPAN	
JOB. NO.	
REQ. NO.	
ITEM. NO.	
DWG. NO.	
ENVIRONMENTAL SPECIFICATIONS:	
CLASSIFICATION: IEC IP40	
ATMOSPHERE: NON-CORROSIVE, NON-HAZARDOUS AIR CONDITIONED CONTROL ROOM	
REFERENCE DRAWINGS:	
PROTECTIVE RELAY PANEL (PRP)	
PRP SCHEMATIC	G582-001S
PRP ASSEMBLY	G582-001A
HV ONE LINE	G582-001N
UNIT CONTROL PANEL (UCP)	
UCP OUTLINE	G552-001G
UCP ASSEMBLY	G552-001A
UCP SCHEMATIC	G552-001S
POWER MANAGEMENT PANEL (PMS)	
PMS PANEL OUTLINE	G510-001G
PMS PANEL ASSEMBLY	G510-001A
PMS PANEL SCHEMATIC	G510-001N
CABINET WEIGHT:	
APPROXIMATELY 800lbs (363kg)	
CABINET DETAILS:	
ALL DOORS HAVE "KEY LOCK" HANDLES.	
MATERIAL:	
DOORS - 2.0 mm (14 GA) STL.	
SIDES (ENDS) - 1.5 mm (16 GA) STL.	
POWER REQUIREMENTS:	
125 VDC 200 WATTS	
220 VAC, 50 HZ, 100VA (300 VA MAX.)	
PAINT SPECIFICATIONS:	
EXTERNAL: RITTAL LIGHT GREY (RAL 7032)	
INTERNAL: SUBPLATES-WHITE	

CONFIDENTIAL PRINT

THIS PRINT IS PROPERTY OF COOPER ENERGY SERVICES "EN-TRONIC CONTROLS" AND MUST NOT BE USED IN ANY MANNER DETRIMENTAL TO THE INTEREST OF THIS COMPANY.

REV	BY	APR	DATE
3	JAG	5/4/98	
2	JAG	JFS	8-18-95
1	JAG	JFS	3-16-95
ISSUE DATE: 11-17-94			

SO-4940 ESO-59-C881-2 DATE: MAY 13 1998

AS INSTALLED CERTIFIED PRINT - NO PRINTS TO BE RETURNED


THIS DRAWING IS EN-TRONIC CONTROLS INTERPRETATION OF WHAT IS REQUIRED BY THE SPECIFICATION OF OUR CONTRACT. ALL RETURNED DRAWINGS MARKED WITH CHANGES MADE TO THE SUPPLIED EQUIPMENT DURING SITE INSTALLATION HAVE BEEN INCORPORATED AS THE LATEST REVISION TO THIS DRAWING.

PTT THAILAND GSP-3
TURBINE GENERATOR
PROTECTIVE RELAY PANEL

STATUS	
PRELIMINARY	
APPROVAL DRAWINGS	
FINAL CERTIFIED	
AS BUILT	
AS INSTALLED	X

COOPER
EN-TRONIC CONTROLS
COOPER ENERGY SERVICES
COMPUTER GRAPHICS DRAWING

CABINET CONTROL-OUTLINE (PROTECTIVE RELAY PANEL)		
DRAWN J.HARDING	FILE: G8200101	SCALE: SEE BAR
CHG. RVT 111794		
APPR. TJB 111794		
SHEET 1 OF 2		G582-001G

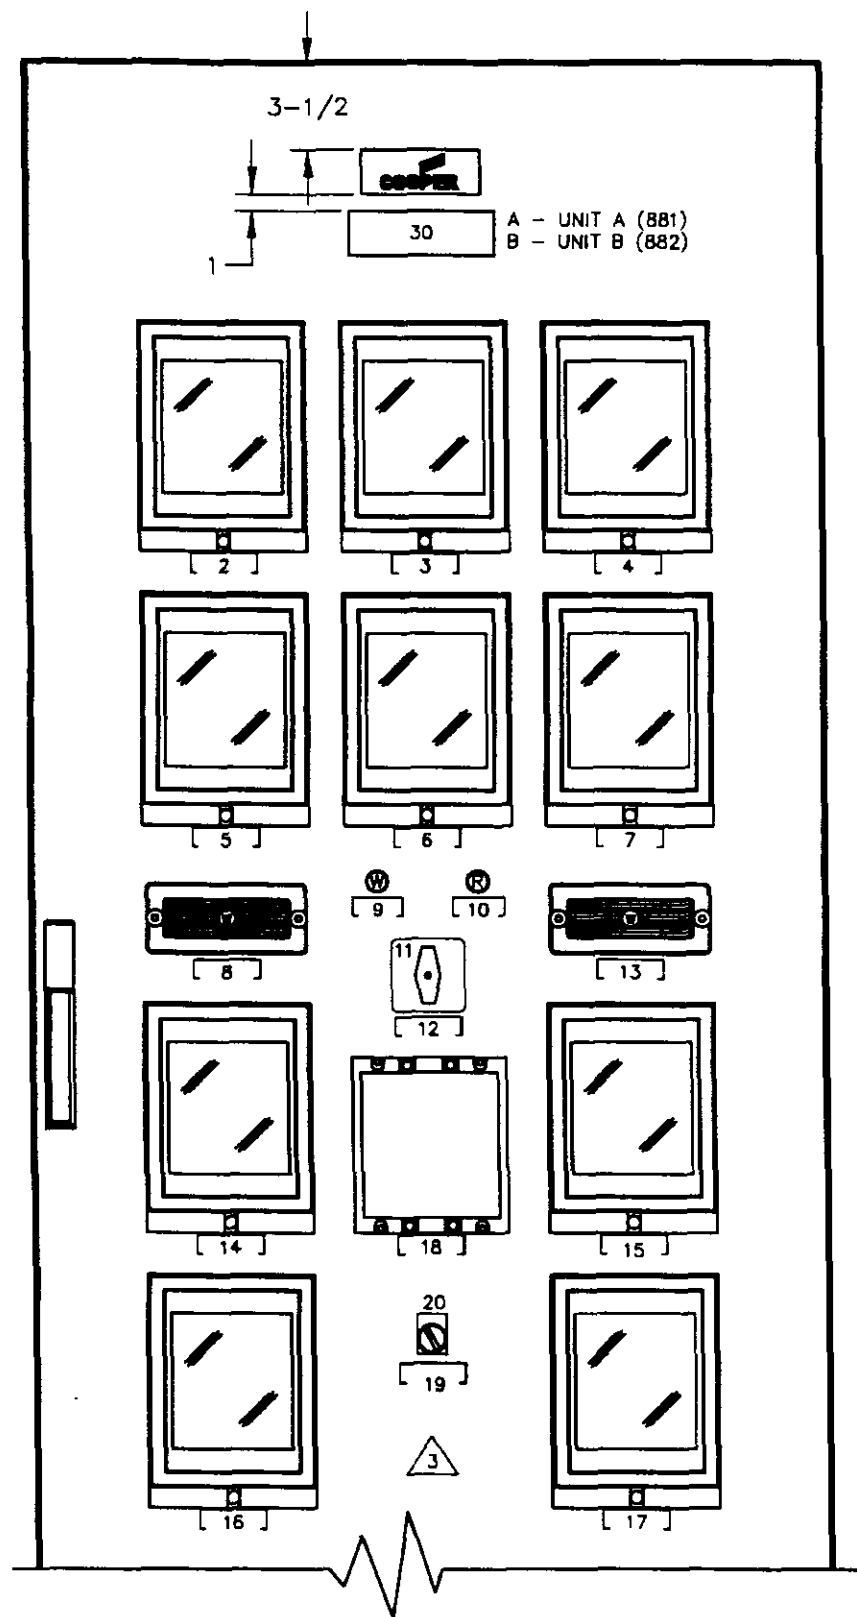

FRONT VIEW

LEGEND PLATES




NO.	PART NUMBER	LEGEND MATERIAL	LINE ONE	LINE TWO
1				
2	2-99P-011-063	B	TG UNDERVOLTAGE	
3	2-99P-011-063	B	TG OVERVOLTAGE	
4	2-99P-011-063	B	TG OVER/UNDER	FREQUENCY
5	2-99P-011-063	B	TG LOSS OF FIELD	
6	2-99P-011-063	B	TG NEGATIVE	PHASE SEQUENCE
7	2-99P-011-063	B	TG OVERCURRENT	VOLTAGE RESTRAINED
8	2-99P-011-063	B	TEST SWITCH 1	
9	2-99P-011-063	B	86G SUPERVISION	LIGHT
10	2-99P-011-063	B	TG ELECTRICAL TRIP	LIGHT
11	-	F	(SEE DETAIL 11)	
12	2-99P-011-063	B	TG ELECTRICAL	LOCKOUT
13	2-99P-011-063	B	TEST SWITCH 2	
14	2-99P-011-063	B	TG NEUTRAL	OVERCURRENT
15	2-99P-011-063	B	TG DIFFERENTIAL	
16	2-99P-011-063	B	TG REVERSE POWER	
17	2-99P-011-063	B	TG LOSS OF PHASE	
18	2-99P-011-063	B	ROTOR GROUND	
19	2-99P-011-063	B	GENERATOR TRIP RESET	
20	-	E	(BLANK) / RESET	




30A	G582-001A#L30A	C	GEN PRP-A (SEE DETAIL 30A)
30B	G582-001A#L30B	C	GEN PRP-B (SEE DETAIL 30B)

NAMEPLATE MATERIAL / STYLE

- MYLAR INSERTED INTO FT100 STANDARD LEGEND POCKET (TRANSPARENT PLASTIC OUTER COVER)
- ENGRAVED LAMINATED PLASTIC (WHITE WITH BLACK LETTERING) PER GS-103. SECURED WITH 316 S.S.T.L. SCREWS.
- ENGRAVED LAMINATED PLASTIC (WHITE WITH BLACK LETTERING) SIZE PER DETAILS. SECURED WITH 316 S.S.T.L. SCREWS.
- ENGRAVED LAMINATED PLASTIC (RED WITH WHITE LETTERING) SIZE PER DETAILS. SECURED WITH 316 S.S.T.L. SCREWS.
- ENGRAVED LAMINATED PLASTIC (WHITE WITH BLACK LETTERING) (USE 2-04S-521-302 BLANK)
- INCLUDED WITH COMPONENT

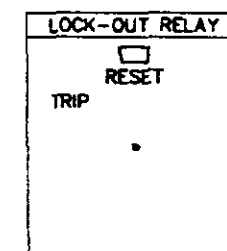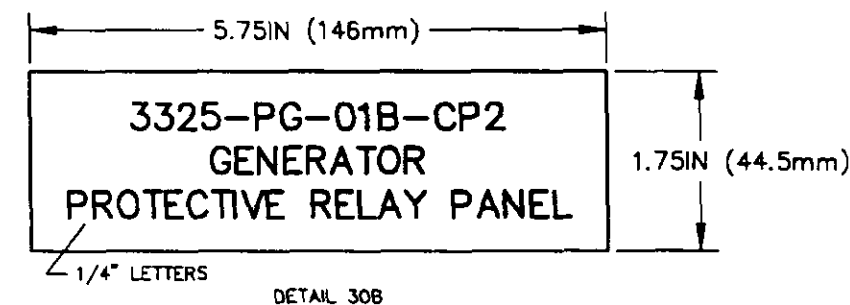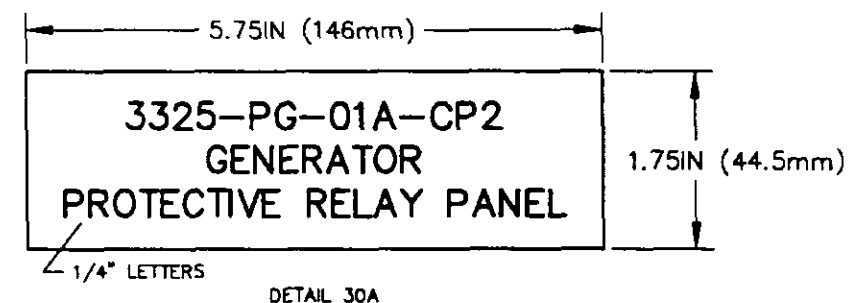

LEGEND PLATE 11

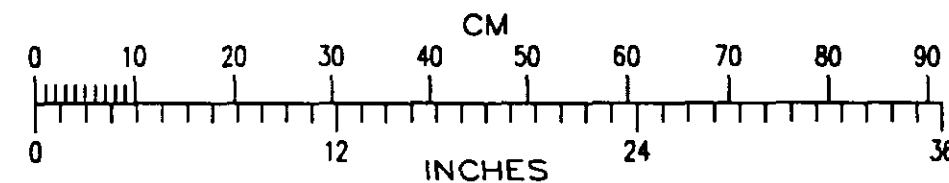

CONFIDENTIAL PRINT

THIS PRINT IS PROPERTY OF COOPER ENERGY SERVICES "EN-TRONIC CONTROLS" AND MUST NOT BE USED IN ANY MANNER DETRIMENTAL TO THE INTEREST OF THIS COMPANY.

3	JAG	JFS	5/19/95
2	JAG	JFS	8-18-95
1	JAG	JFS	3-16-95
REV	BY	APR	DATE
ISSUE DATE: 11-17-94			

SO-4940 ESO-59-C881-2 DATE: MAY 13 1998

AS INSTALLED CERTIFIED PRINT - NO PRINTS TO BE RETURNED



THIS DRAWING IS EN-TRONIC CONTROLS INTERPRETATION OF WHAT IS REQUIRED BY THE SPECIFICATION OF OUR CONTRACT. ALL RETURNED DRAWINGS MARKED WITH CHANGES MADE TO THE SUPPLIED EQUIPMENT DURING SITE INSTALLATION HAVE BEEN INCORPORATED AS THE LATEST REVISION TO THIS DRAWING.

PTT THAILAND GSP-3
TURBINE GENERATOR
PROTECTIVE RELAY PANEL

STATUS	
PRELIMINARY	
APPROVAL DRAWINGS	
FINAL CERTIFIED	
AS BUILT	
AS INSTALLED	X

COOPER	
EN-TRONIC CONTROLS COOPER ENERGY SERVICES COMPUTER GRAPHICS DRAWING	

CABINET CONTROL-OUTLINE (PROTECTIVE RELAY PANEL)			
DRAWN	JHARDING	FILE: G8200102	SCALE: SEE BAR
CHKD.	RVT	111794	
APPR.	TLB	111794	
SHEET 2 of 2		G582-001G	

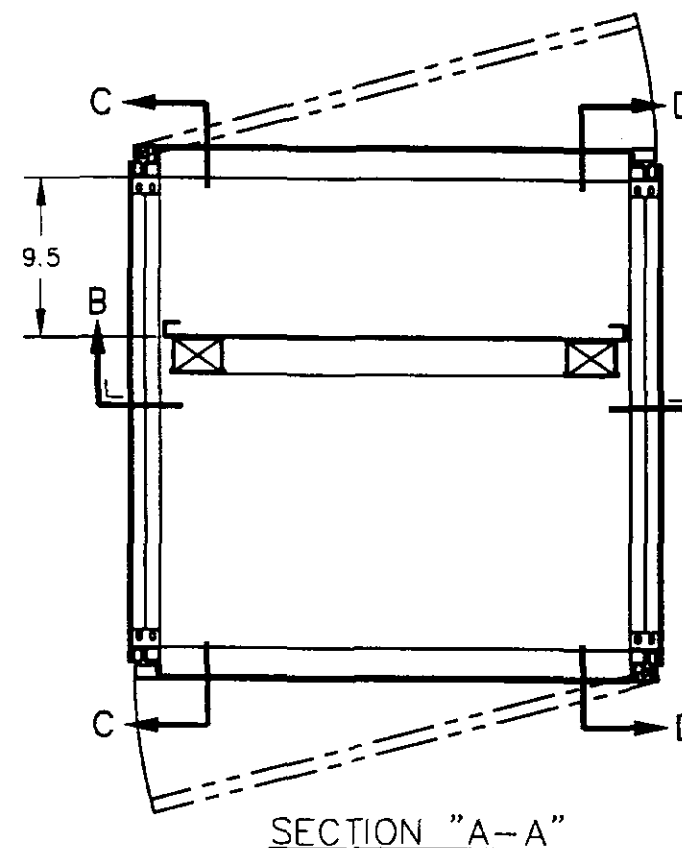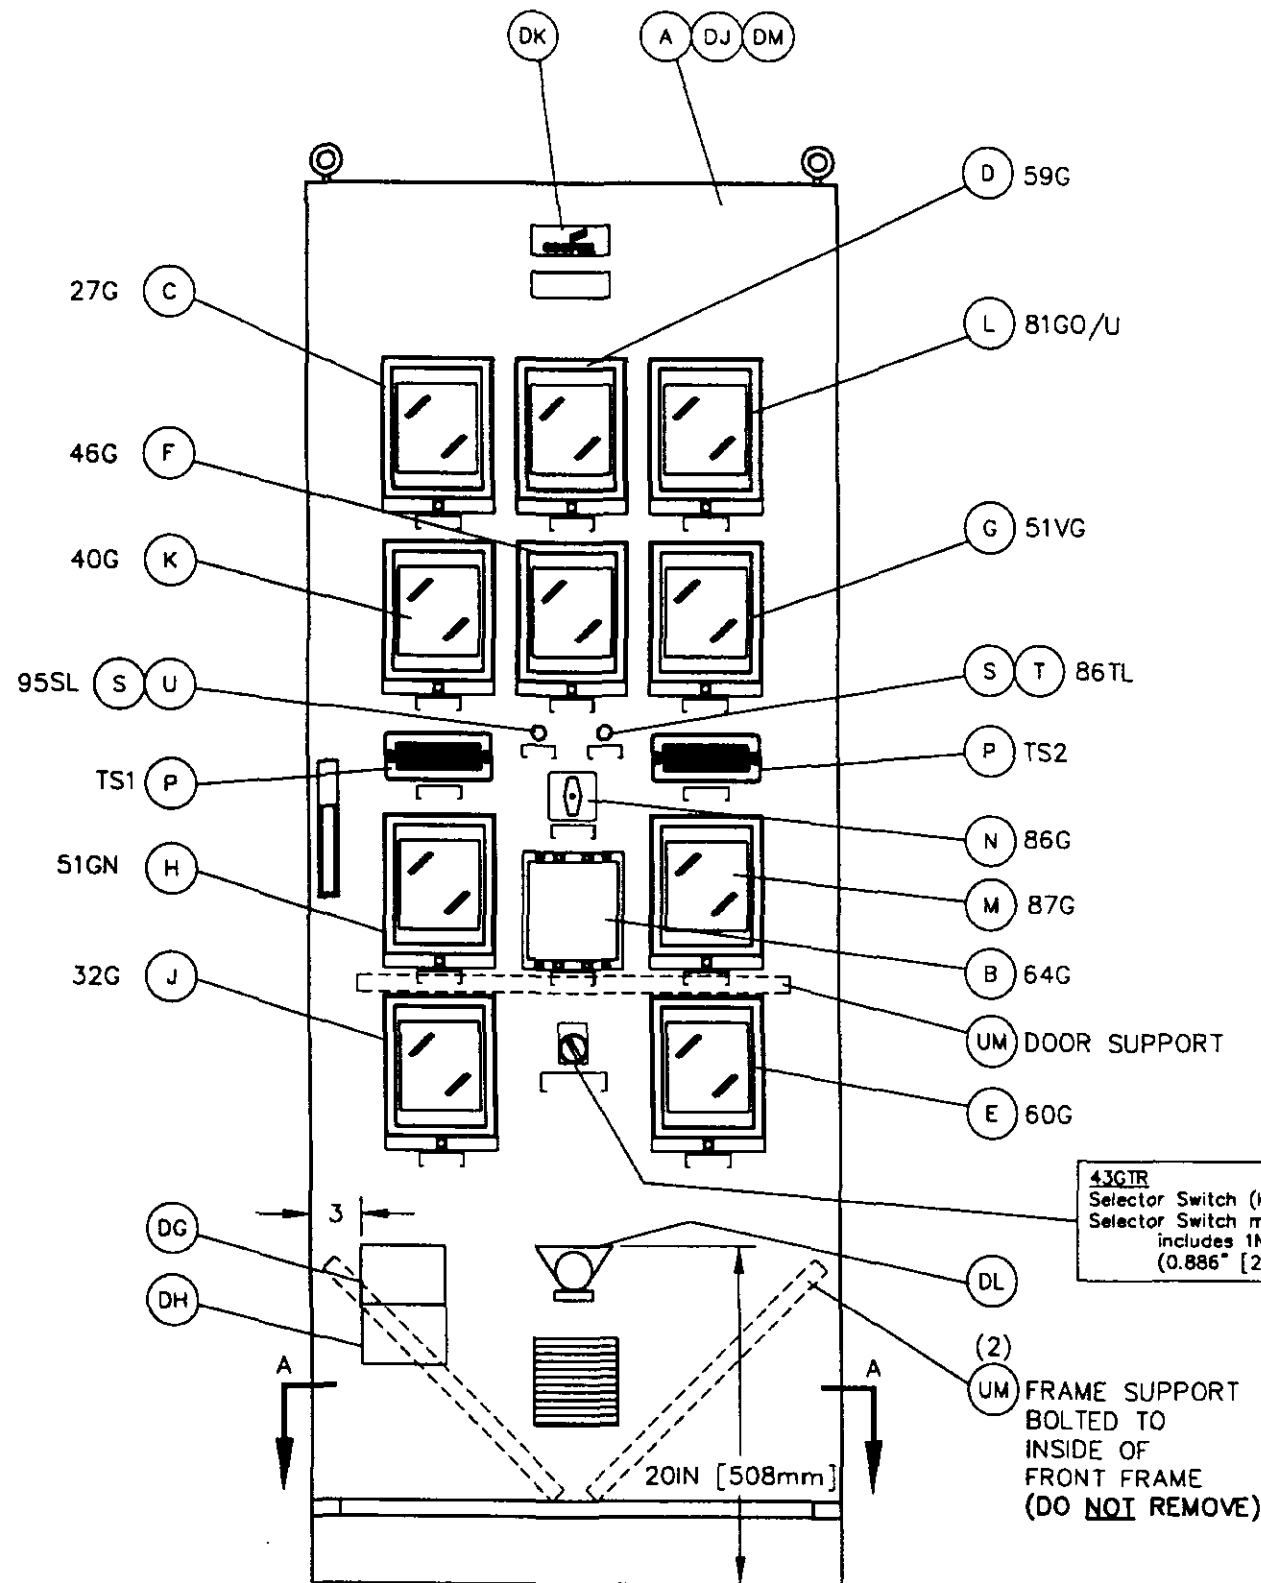

SHIP LOOSE ITEMS
(BAG & SECURE TO INTERNAL FRAME)

- SB 3 AMP FUSE (6)
- SC PROTECTIVE RELAY TEST PLUGS (2)
- SD PROTECTIVE RELAY EXTENDER BOARD

NOTES
1 - ALL 220 VAC TO RUN IN
EMT OR FLEXIBLE CONDUIT
TO NEAREST PRACTICAL POINT.



REFERENCE DRAWINGS
OUTLINE G582-001G
SCHEMATIC G582-001S
BILL OF MAT'L BMG582-001A#01

WIRE

#12 SIS	ITEM WA
#14 SIS	ITEM WB
#12 GREEN	ITEM WC
#14 GRN/YEL	ITEM WD
#18 3C SHLD	ITEM WE
#14 RED/WHT	ITEM WF
#14 BLK	ITEM WG
#16 RED/WHT	ITEM WH
#14 VIO	ITEM WP
#16 VIO	ITEM WQ
#14 WHT/MO	ITEM WR
#16 WHT/MO	ITEM WS
#16 BRN	ITEM WT
#16 TAN	ITEM WU

C882 FOR MO C882

CENTER OUTSIDE
REAR DOOR
APPROX 60" ABOVE
FLOOR

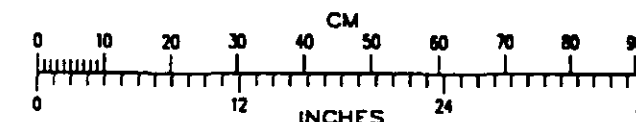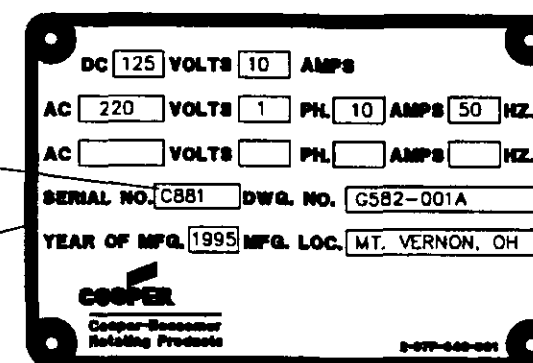

CONFIDENTIAL PRINT

THIS PRINT IS PROPERTY OF COOPER ENERGY SERVICES "EN-TRONIC CONTROLS" AND MUST NOT BE USED IN ANY MANNER DETRIMENTAL TO THE INTEREST OF THIS COMPANY.

3	JAG	5/4/98
2	TSH	101195
1	JAG	081895
REV	BY	APR DATE
ISSUE DATE: 3-16-05		

SO-4940 ESO-59-C881-2 DATE: MAY 13 1998

AS INSTALLED CERTIFIED PRINT - NO PRINTS TO BE RETURNED
THIS DRAWING IS EN-TRONIC CONTROLS INTERPRETATION OF WHAT IS REQUIRED BY THE SPECIFICATION OF OUR CONTRACT. ALL RETURNED DRAWINGS MARKED WITH CHANGES MADE TO THE SUPPLIED EQUIPMENT DURING SITE INSTALLATION HAVE BEEN INCORPORATED AS THE LATEST REVISION TO THIS DRAWING.

PTT THAILAND GSP-3 TURBINE GENERATOR PROTECTIVE RELAY PANEL

STATUS	
PRELIMINARY	
APPROVAL DRAWINGS	
FINAL CERTIFIED	
AS BUILT	
AS INSTALLED	X



COOPER
EN-TRONIC CONTROLS
COOPER ENERGY SERVICES
COMPUTER GRAPHICS DRAWING

CABINET CONTROL-ASSEMBLY (PROTECTIVE RELAY PANEL)			
DRAWN	JAG	FILE: A8200101	SCALE: SEE BAR
CHKD.	RVT	031895	
APPR.	JFS	031895	
SHEET	1 OF 3	G582-001A	




B6GLX
 Relay 125vdc 2-04E-199-051
 Socket-Relay 2-04E-199-101
 Diode 1N4004 2-82E-003-009
 Mounting rail (8" lg) 2-10E-111-547

2EXC
 Relay-Time 125vdc 2-04E-176-233
 Diode 1N4004 2-82E-003-009

WK 2W X 2H
 WL 3W X 2H
 WM 2W COVER
 WN 3W COVER

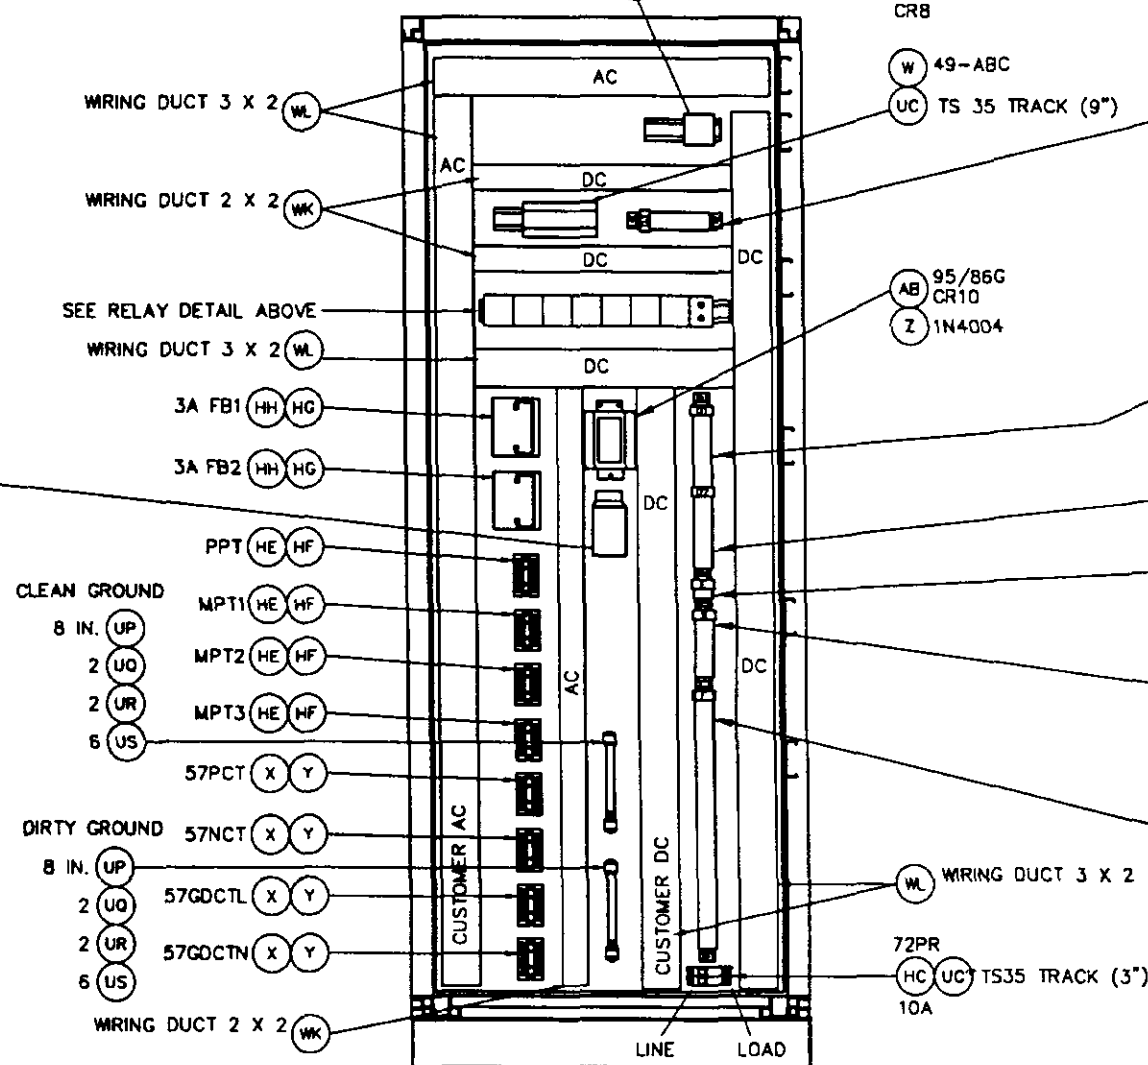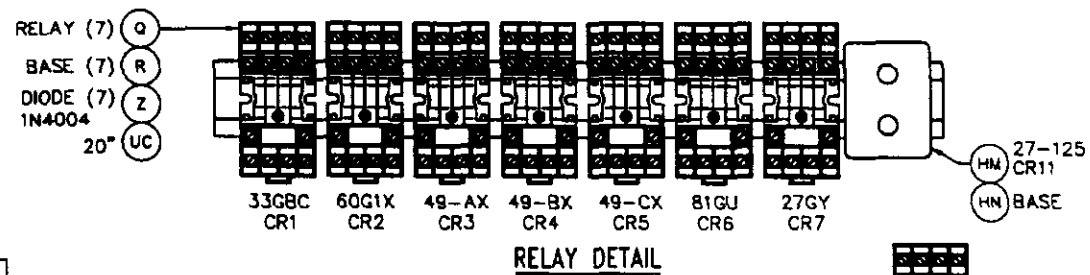

SECTION B-B

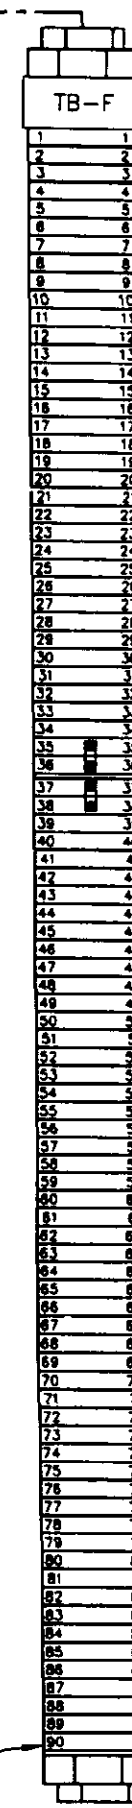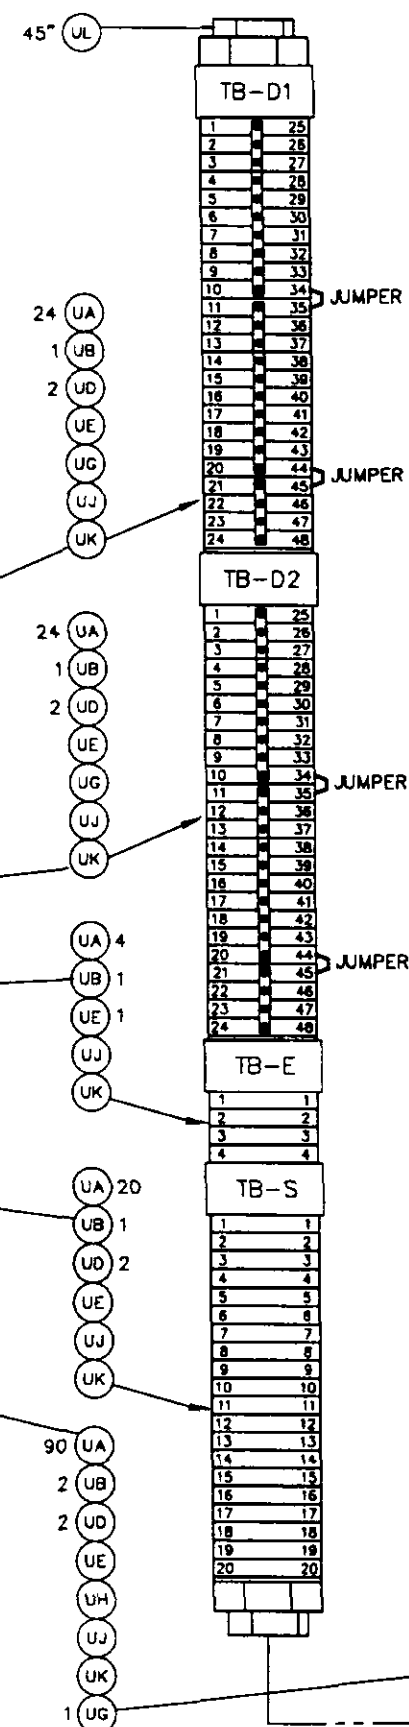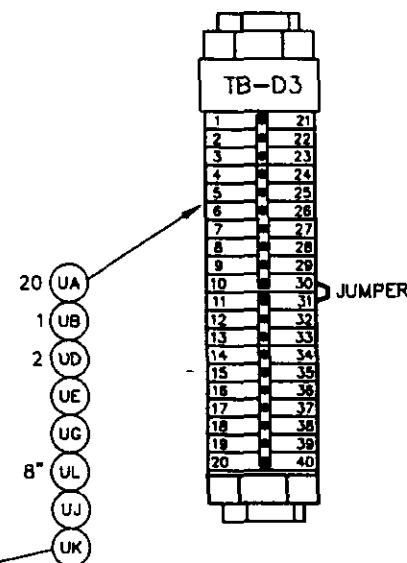

CONFIDENTIAL PRINT

THIS PRINT IS PROPERTY OF COOPER ENERGY SERVICES "EN-TRONIC CONTROLS" AND MUST NOT BE USED IN ANY MANNER DETRIMENTAL TO THE INTEREST OF THIS COMPANY.

3	JAG	3/4/98
2	TSH	JFS 101195
1	JAG	JFS 081895
REV	BY	APR DATE
ISSUE DATE: 3-16-95		

SO-4940 ESO-59-C881-2 DATE: MAY 13 1998

AS INSTALLED CERTIFIED PRINT - NO PRINTS TO BE RETURNED

THIS DRAWING IS EN-TRONIC CONTROLS INTERPRETATION OF WHAT IS REQUIRED BY THE SPECIFICATION OF OUR CONTRACT. ALL RETURNED DRAWINGS MARKED WITH CHANGES MADE TO THE SUPPLIED EQUIPMENT DURING SITE INSTALLATION HAVE BEEN INCORPORATED AS THE LATEST REVISION TO THIS DRAWING.




**PTT THAILAND GSP-3
 TURBINE GENERATOR
 PROTECTIVE RELAY PANEL**

STATUS	
PRELIMINARY	
APPROVAL DRAWINGS	
FINAL CERTIFIED	
AS BUILT	
AS INSTALLED	X

COOPER
 EN-TRONIC CONTROLS
 COOPER ENERGY SERVICES
 COMPUTER GRAPHICS DRAWING

CABINET CONTROL-ASSEMBLY
 (PROTECTIVE RELAY PANEL)

DRAWN	JAG	FILE: A8200102	SCALE: SEE BAR
CHKD.	RVT	031695	
APPR.	JFS	031695	
SHEET 2 OF 3		G582-001A	

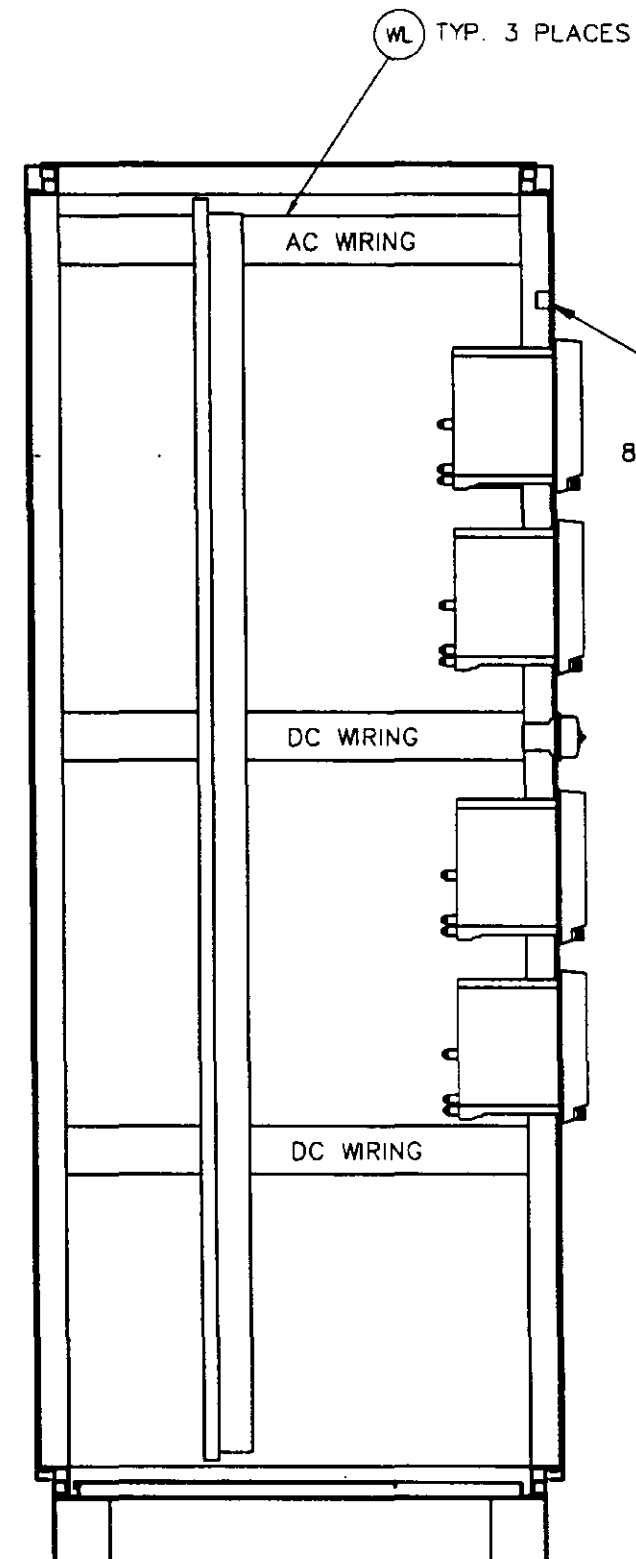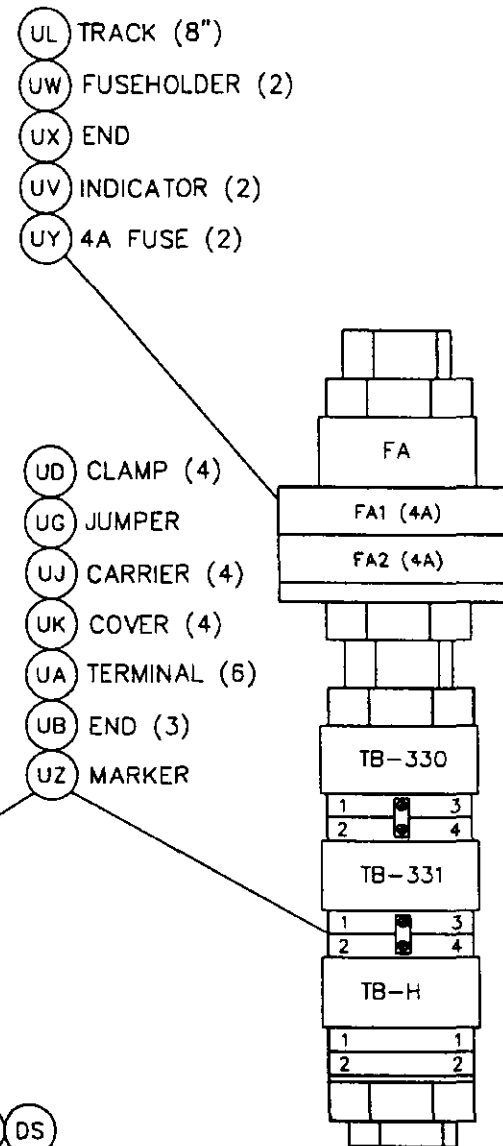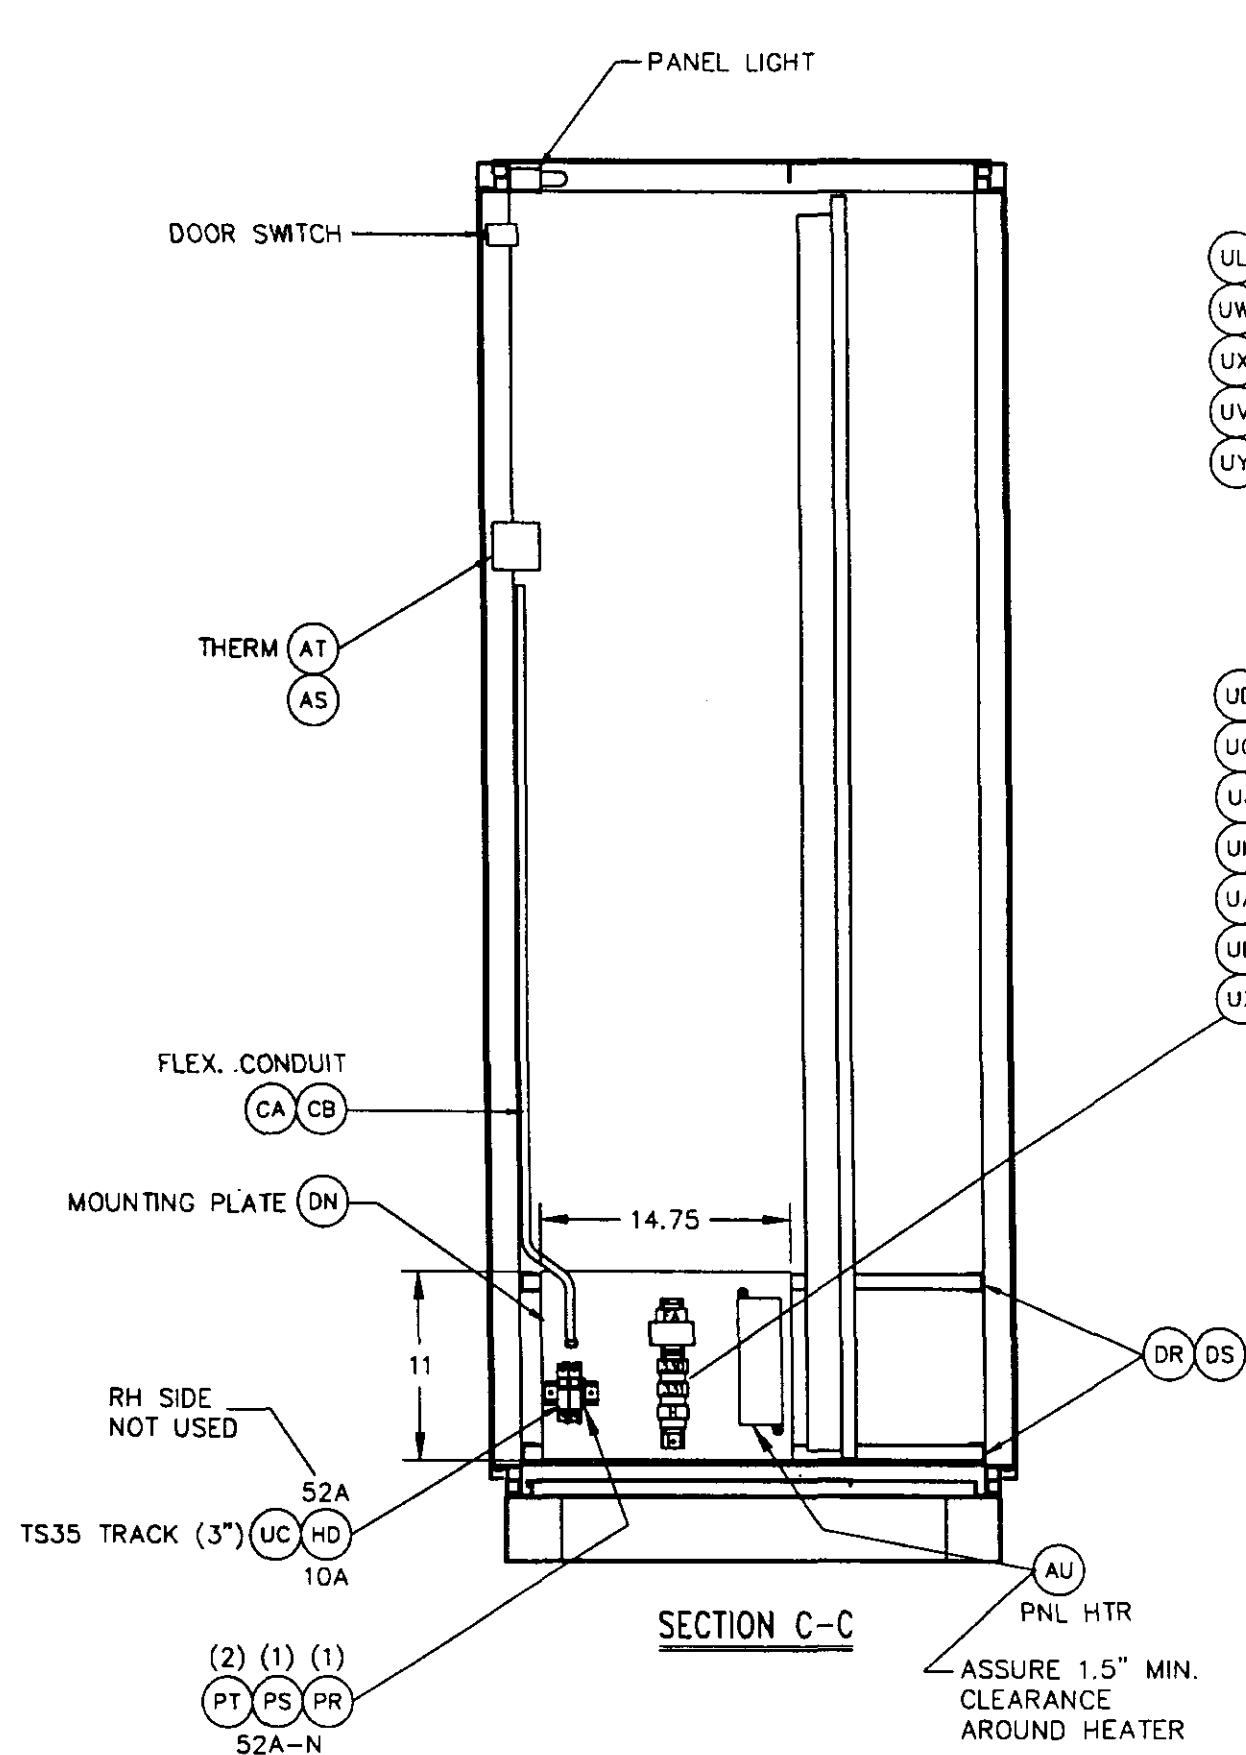


NOTE:
SEPARATE AC FROM DC AND ROUTE WIRES TO DESIGNATED WIRING DUCTS SHOWN ON SHEET 2 OF THIS DRAWING.

GROUND TERMINATIONS FOR DOOR MTD INSTRUMENTS. INSTALL APPROX. 3" ABOVE INSTRUMENTS. CONNECT TO MAIN DIRTY GROUND WITH ONE #12AWG GREEN WIRE.

UM
8 IN UP
2 UQ
14 US

SECTION D-D

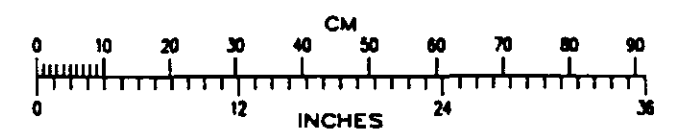

3 NO CHANGE THIS SHEET

CONFIDENTIAL PRINT

THIS PRINT IS PROPERTY OF COOPER ENERGY SERVICES "EN-TRONIC CONTROLS" AND MUST NOT BE USED IN ANY MANNER DETRIMENTAL TO THE INTEREST OF THIS COMPANY.

3	JAG	5/4/98
2	TSH	JFS 101195
1	JAG	JFS 081895
REV	BY	APR DATE
ISSUE DATE: 3-16-95		

SO-4940 ESO-59-C881-2 DATE: MAY 18 1998

AS INSTALLED CERTIFIED PRINT - NO PRINTS TO BE RETURNED

THIS DRAWING IS EN-TRONIC CONTROLS INTERPRETATION OF WHAT IS REQUIRED BY THE SPECIFICATION OF OUR CONTRACT. ALL RETURNED DRAWINGS MARKED WITH CHANGES MADE TO THE SUPPLIED EQUIPMENT DURING SITE INSTALLATION HAVE BEEN INCORPORATED AS THE LATEST REVISION TO THIS DRAWING.

**PTT THAILAND GSP-3
TURBINE GENERATOR
PROTECTIVE RELAY PANEL**


STATUS	
PRELIMINARY	
APPROVAL DRAWINGS	
FINAL CERTIFIED	
AS BUILT	
AS INSTALLED	X

COOPER

EN-TRONIC CONTROLS
COOPER ENERGY SERVICES
COMPUTER GRAPHICS DRAWING

CABINET CONTROL-ASSEMBLY
(PROTECTIVE RELAY PANEL)

DRWN	JAG	FILE: A8200103	SCALE: SEE BAR
CHKD	RVT	031695	
APPR	JFS	031695	
SHEET 3 OF 3		G582-001A	

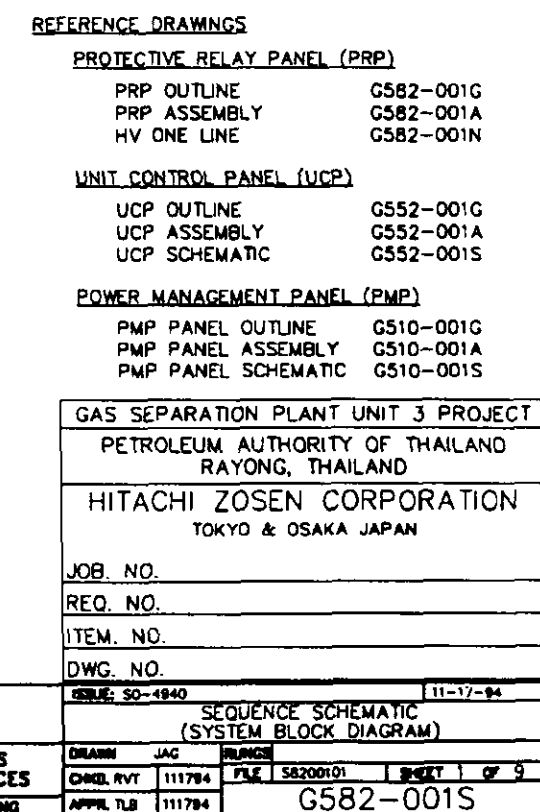

<u>CONFIDENTIAL PRINT</u>		5	JAG		
THIS PRINT IS PROPERTY OF COOPER ENERGY SERVICES "EM-TRONIC CONTROLS" AND MUST NOT BE USED IN ANY MANNER DETRIMENTAL TO THE INTEREST OF THIS COMPANY.		4	MTG	JFS	11-24-97
		3	TSW	JFS	10-11-95
		2	JAG	JFS	8-18-95
		1	TSW	JFS	3-16-95
		REV	BY	APR	DATE


SO-4940 ESO-59-C881-2
AS INSTALLED CERTIFIED PRINT - NO PRINTS TO BE RETURNED
THIS DRAWING IS EN-YRONIC CONTROLS INTERPRETATION OF WHAT IS
REQUIRED BY THE SPECIFICATION OF OUR CONTRACT. ALL RETURNED
DRAWINGS MARKED WITH CHANGES MADE TO THE SUPPLIED EQUIPMENT
DURING SITE INSTALLATION HAVE BEEN INCORPORATED AS THE LATEST
REVISION TO THIS DRAWING.

MAY 13 1998

**PTT THAILAND GSP-3
TURBINE GENERATOR
PROTECTIVE RELAY PANEL**

STATUS		 EN-TRONIC CONTROLS COOPER ENERGY SERVICES COMPUTER GRAPHICS DRAWING
PRELIMINARY		
APPROVAL DRAWINGS		
FINAL CERTIFIED		
AS BUILT		
AS INSTALLED	Y	

FORM: 50-4840		11-17-94	
SEQUENCE SCHEMATIC (SYSTEM BLOCK DIAGRAM)			
DRAWN	JAG	PLANS	
CHND, RVT	111784	FILE	58200101
APPL, TJB	111784	BOOK	OF 9
G582-001S			

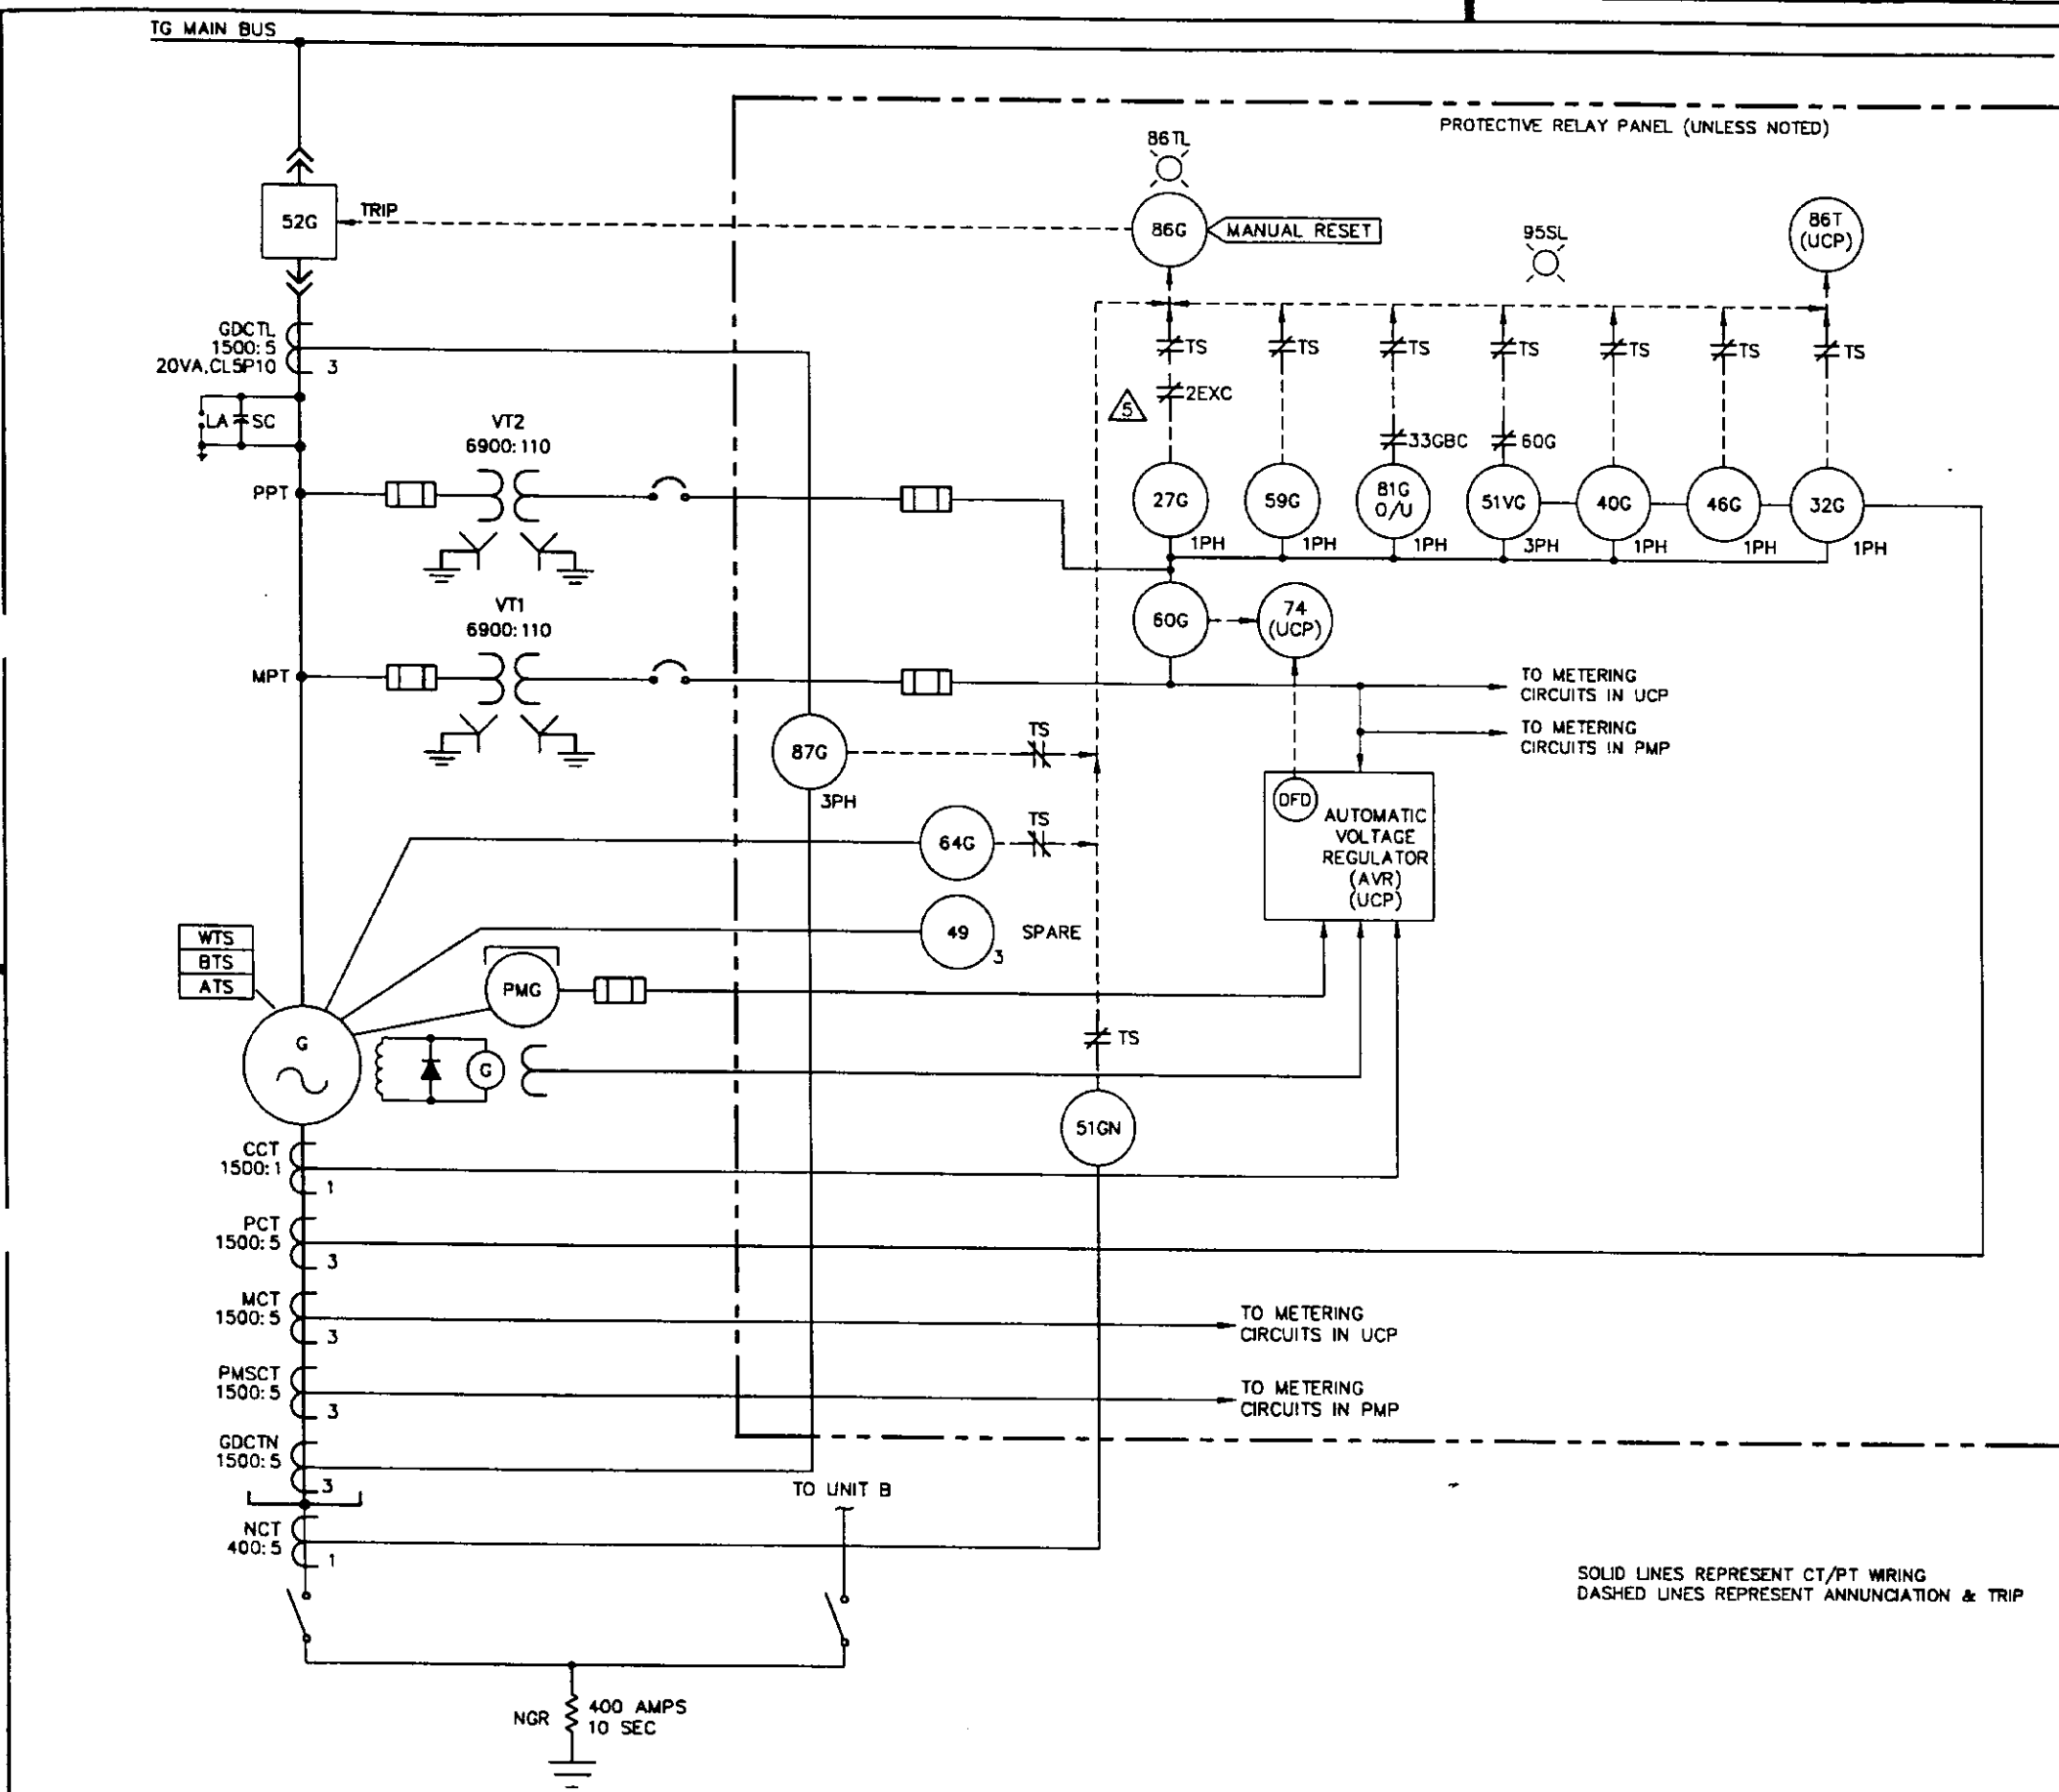

CONFIDENTIAL PRINT

THIS PRINT IS PROPERTY OF COOPER ENERGY SERVICES "EN-TRONIC CONTROLS" AND MUST NOT BE USED IN ANY MANNER DETRIMENTAL TO THE INTEREST OF THIS COMPANY.

REV	BY	APR	DATE
5	JAG	11	5/4/98
4	MTO	JFS	11-24-97
3	TSH	JFS	10-11-95
2	JAG	JFS	8-18-95
1	TSH	JFS	3-16-95

S0-4940 ESO-59-C881-2
 AS INSTALLED, CERTIFIED PRINT - NO PRINTS TO BE RETURNED

MAY 13 1998

THIS DRAWING IS EN-TRONIC CONTROLS INTERPRETATION OF WHAT IS REQUIRED BY THE SPECIFICATION OF OUR CONTRACT. ALL RETURNED DRAWINGS MARKED WITH CHANGES MADE TO THE SUPPLIED EQUIPMENT DURING SITE INSTALLATION HAVE BEEN INCORPORATED AS THE LATEST REVISION TO THIS DRAWING.

**PTT THAILAND GSP-3
 TURBINE GENERATOR
 PROTECTIVE RELAY PANEL**

STATUS	
PRELIMINARY	
APPROVAL DRAWINGS	
FINAL CERTIFIED	
AS BUILT	
AS INSTALLED	X

COOPER

EN-TRONIC CONTROLS
 COOPER ENERGY SERVICES





COMPUTER GRAPHICS DRAWING

ESSE: S0-4940 11-17-94

SEQUENCE SCHEMATIC
 PROTECTION ONE LINE

DRWN	JAG	FILE	SHEET 2 OF 9
CHNG. RVT	111784	FILE	S8200102
APPR. TUB	111784		

G582-001S

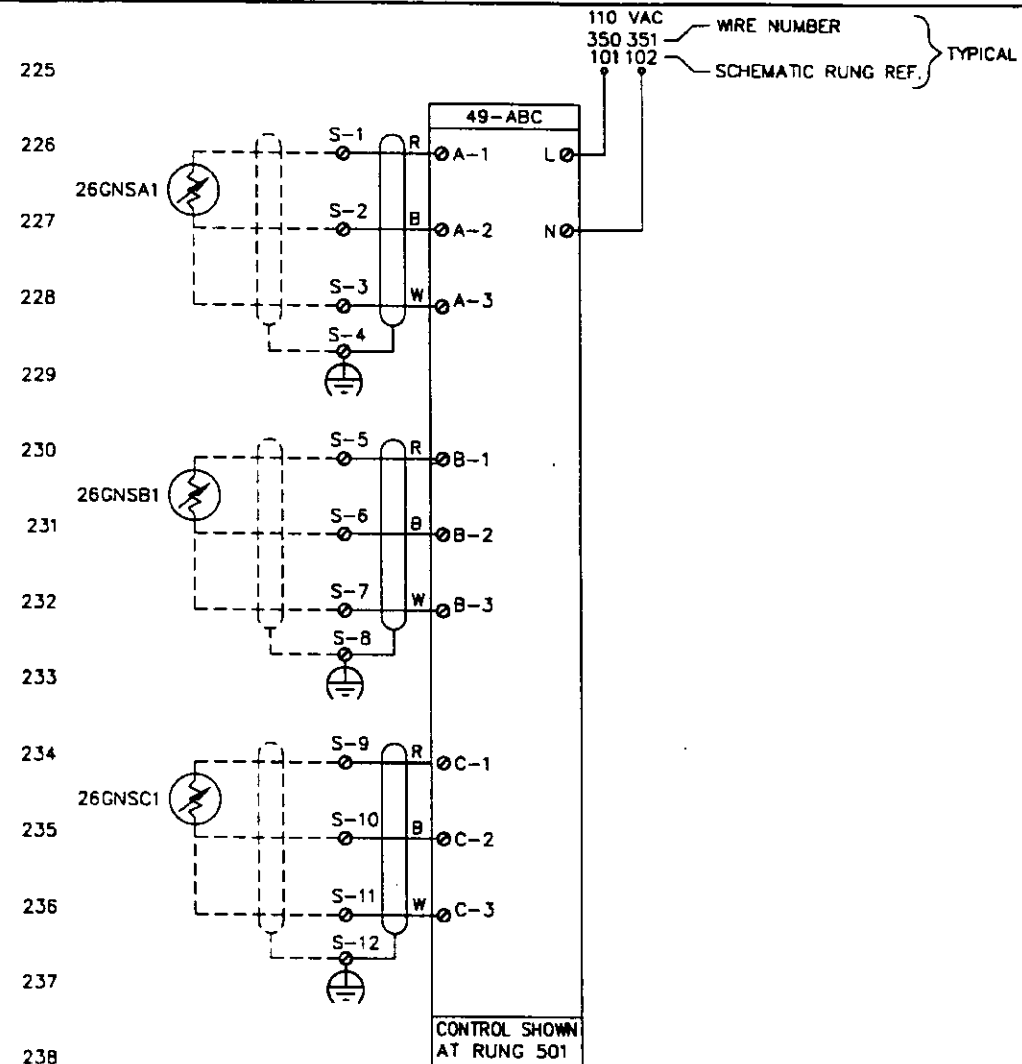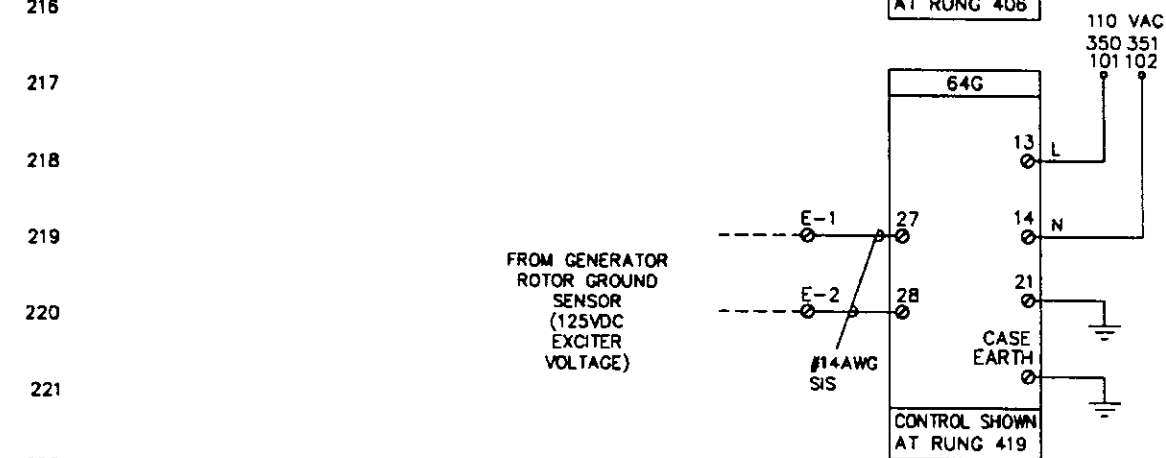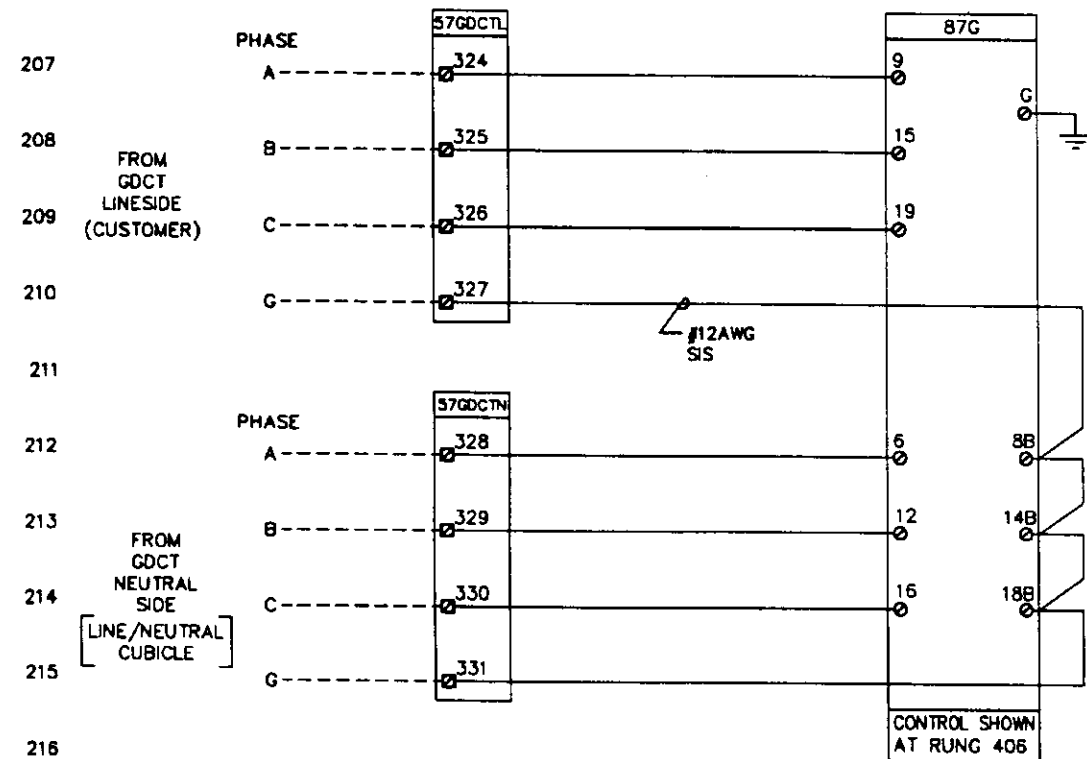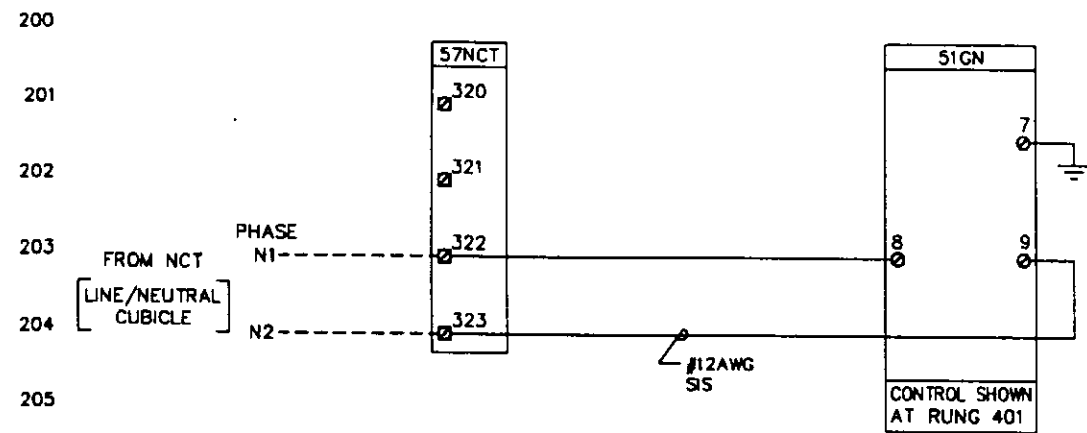

WIRING SPECIFICATION (UNLESS OTHERWISE NOTED)
 APPLICABLE TO PRP INTERNAL WIRING, THIS SHEET ONLY.
 CT WIRING - #12 AWG GRAY SIS
 PT WIRING - #14 AWG GRAY SIS
 SHIELDED - #18 AWG RED (+)/BLACK(-)
 GROUNDS (DIRTY) - #12 AWG GREEN
 GROUNDS (CLEAN) - #14 AWG GREEN/YELLOW

NO CHANGE THIS SHEET

= SHUNT TERMINAL BLOCK

CONFIDENTIAL PRINT

THIS PRINT IS PROPERTY OF COOPER ENERGY SERVICES "EN-TRONIC CONTROLS" AND MUST NOT BE USED IN ANY MANNER DETRIMENTAL TO THE INTEREST OF THIS COMPANY.

REV	BY	APR	DATE
5	JAG	11/1	3/4/98
4	MTD	JFS	11-24-97
3	TSH	JFS	10-11-95
2	JAG	JFS	8-18-95
1	TSH	JFS	3-16-95

SO-4940 ESO-59-C881-2
 AS INSTALLED CERTIFIED PRINT - NO PRINTS TO BE RETURNED

THIS DRAWING IS EN-TRONIC CONTROLS INTERPRETATION OF WHAT IS REQUIRED BY THE SPECIFICATION OF OUR CONTRACT. ALL RETURNED DRAWINGS MARKED WITH CHANGES MADE TO THE SUPPLIED EQUIPMENT DURING SITE INSTALLATION HAVE BEEN INCORPORATED AS THE LATEST REVISION TO THIS DRAWING.


MAY 13 1998

PTT THAILAND GSP-3 TURBINE GENERATOR PROTECTIVE RELAY PANEL

STATUS	
PRELIMINARY	
APPROVAL DRAWINGS	
FINAL CERTIFIED	
AS BUILT	
AS INSTALLED	X

COOPER	
EN-TRONIC CONTROLS COOPER ENERGY SERVICES	
COMPUTER GRAPHICS DRAWING	

ISSUE: SO-4940		11-17-94	
SEQUENCE SCHEMATIC SENSING CIRCUITS			
DRAWN	JAG	RUNGS	200-248
CHNG. RVT	111784	FILE	S8200104
APPR. TLR	111784	SHEET 4 OF 9	
G582-001S			

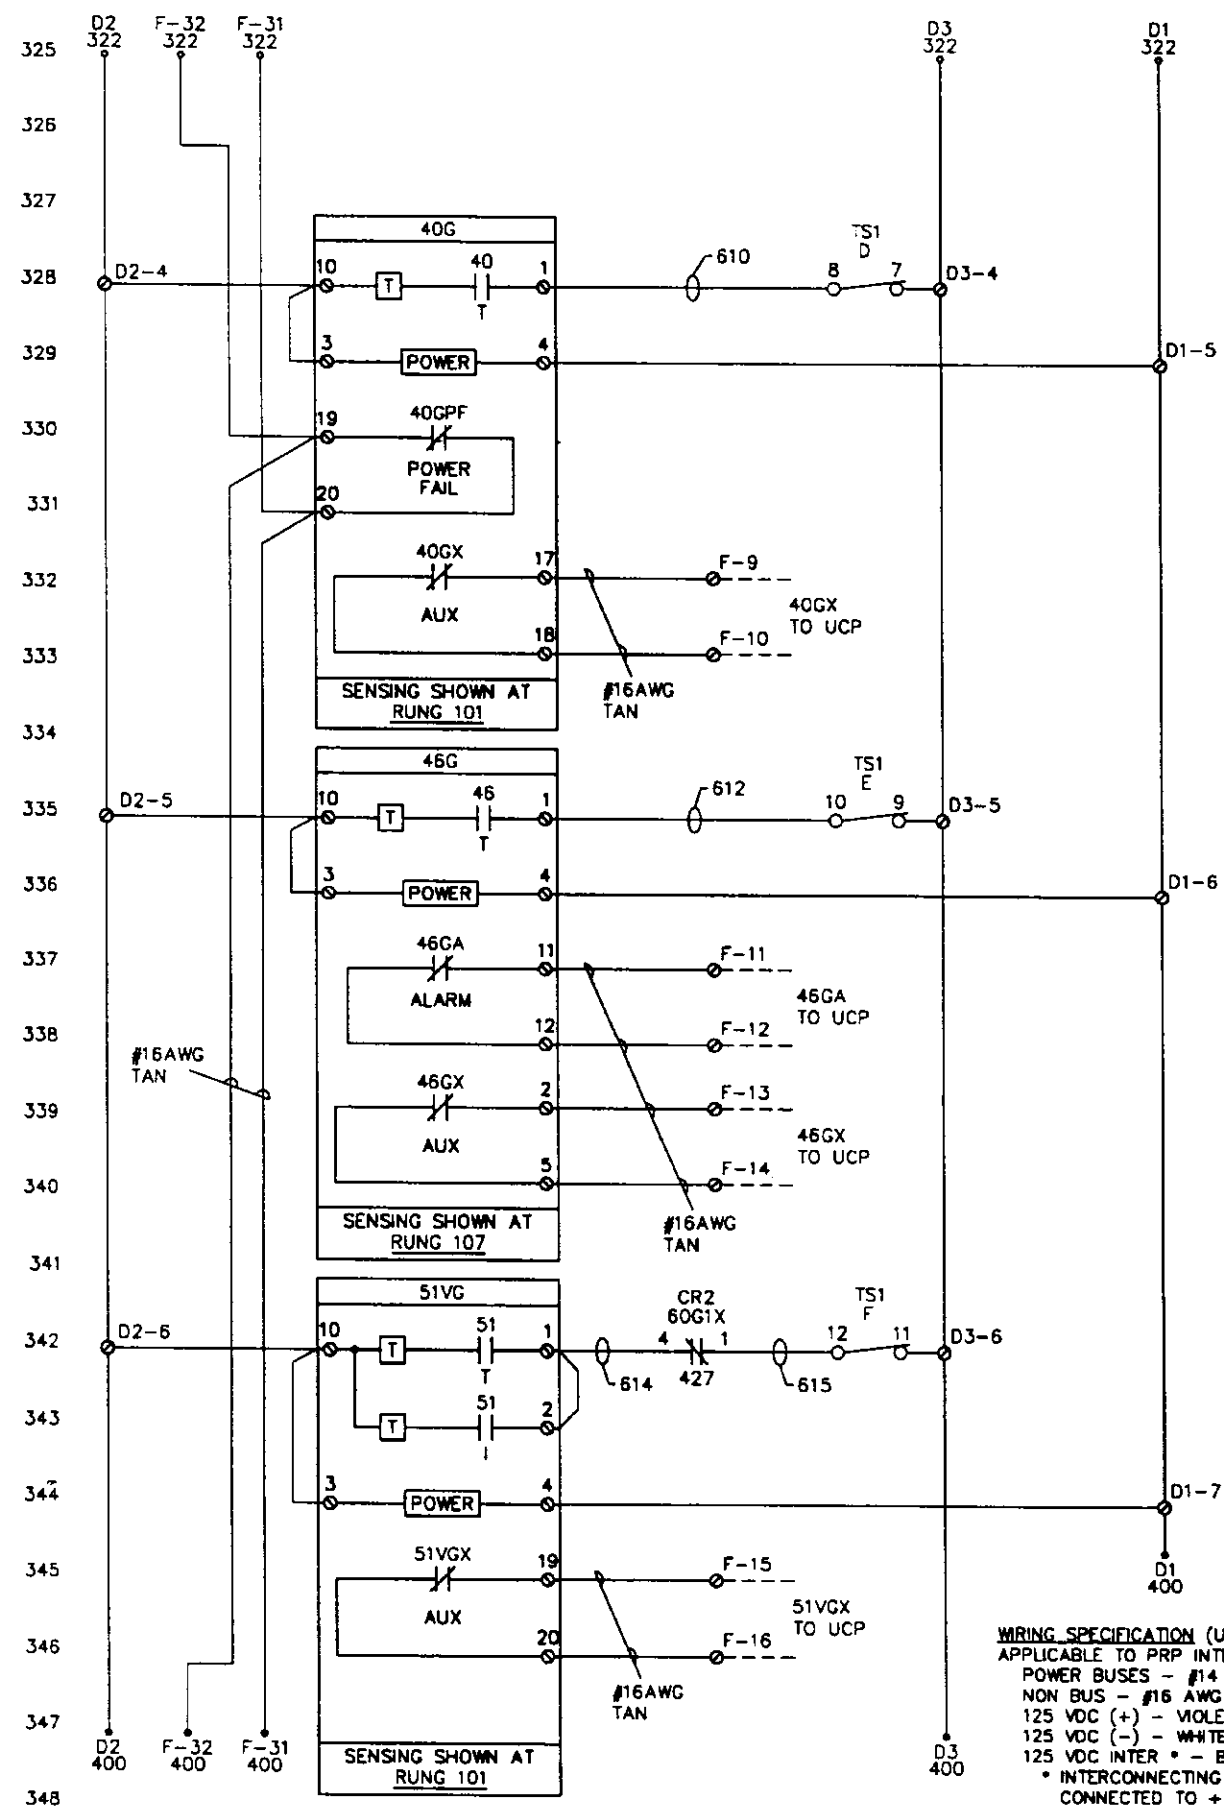


WIRING SPECIFICATION (UNLESS OTHERWISE NOTED)
 APPLICABLE TO PRP INTERNAL WIRING, THIS SHEET ONLY.

POWER BUSES - #14 AWG (OR JUMPER BAR)
NON BUS - #16 AWG
125 VDC (+) - VIOLET
125 VDC (-) - WHITE/MOLET
125 VDC INTER - BROWN

- INTERCONNECTING WIRING NOT DIRECTLY CONNECTED TO +/- BUSES

ISSUE: SO-4840		11-17-84	
SEQUENCE SCHEMATIC CONTROL CIRCUIT			
DRAGEN	JAG	REVISION 300-348	
CHRG. RVT	111784	FILE S8200105	SHEET 5 OF 9
APPR. TJB	111784	G582-001S	

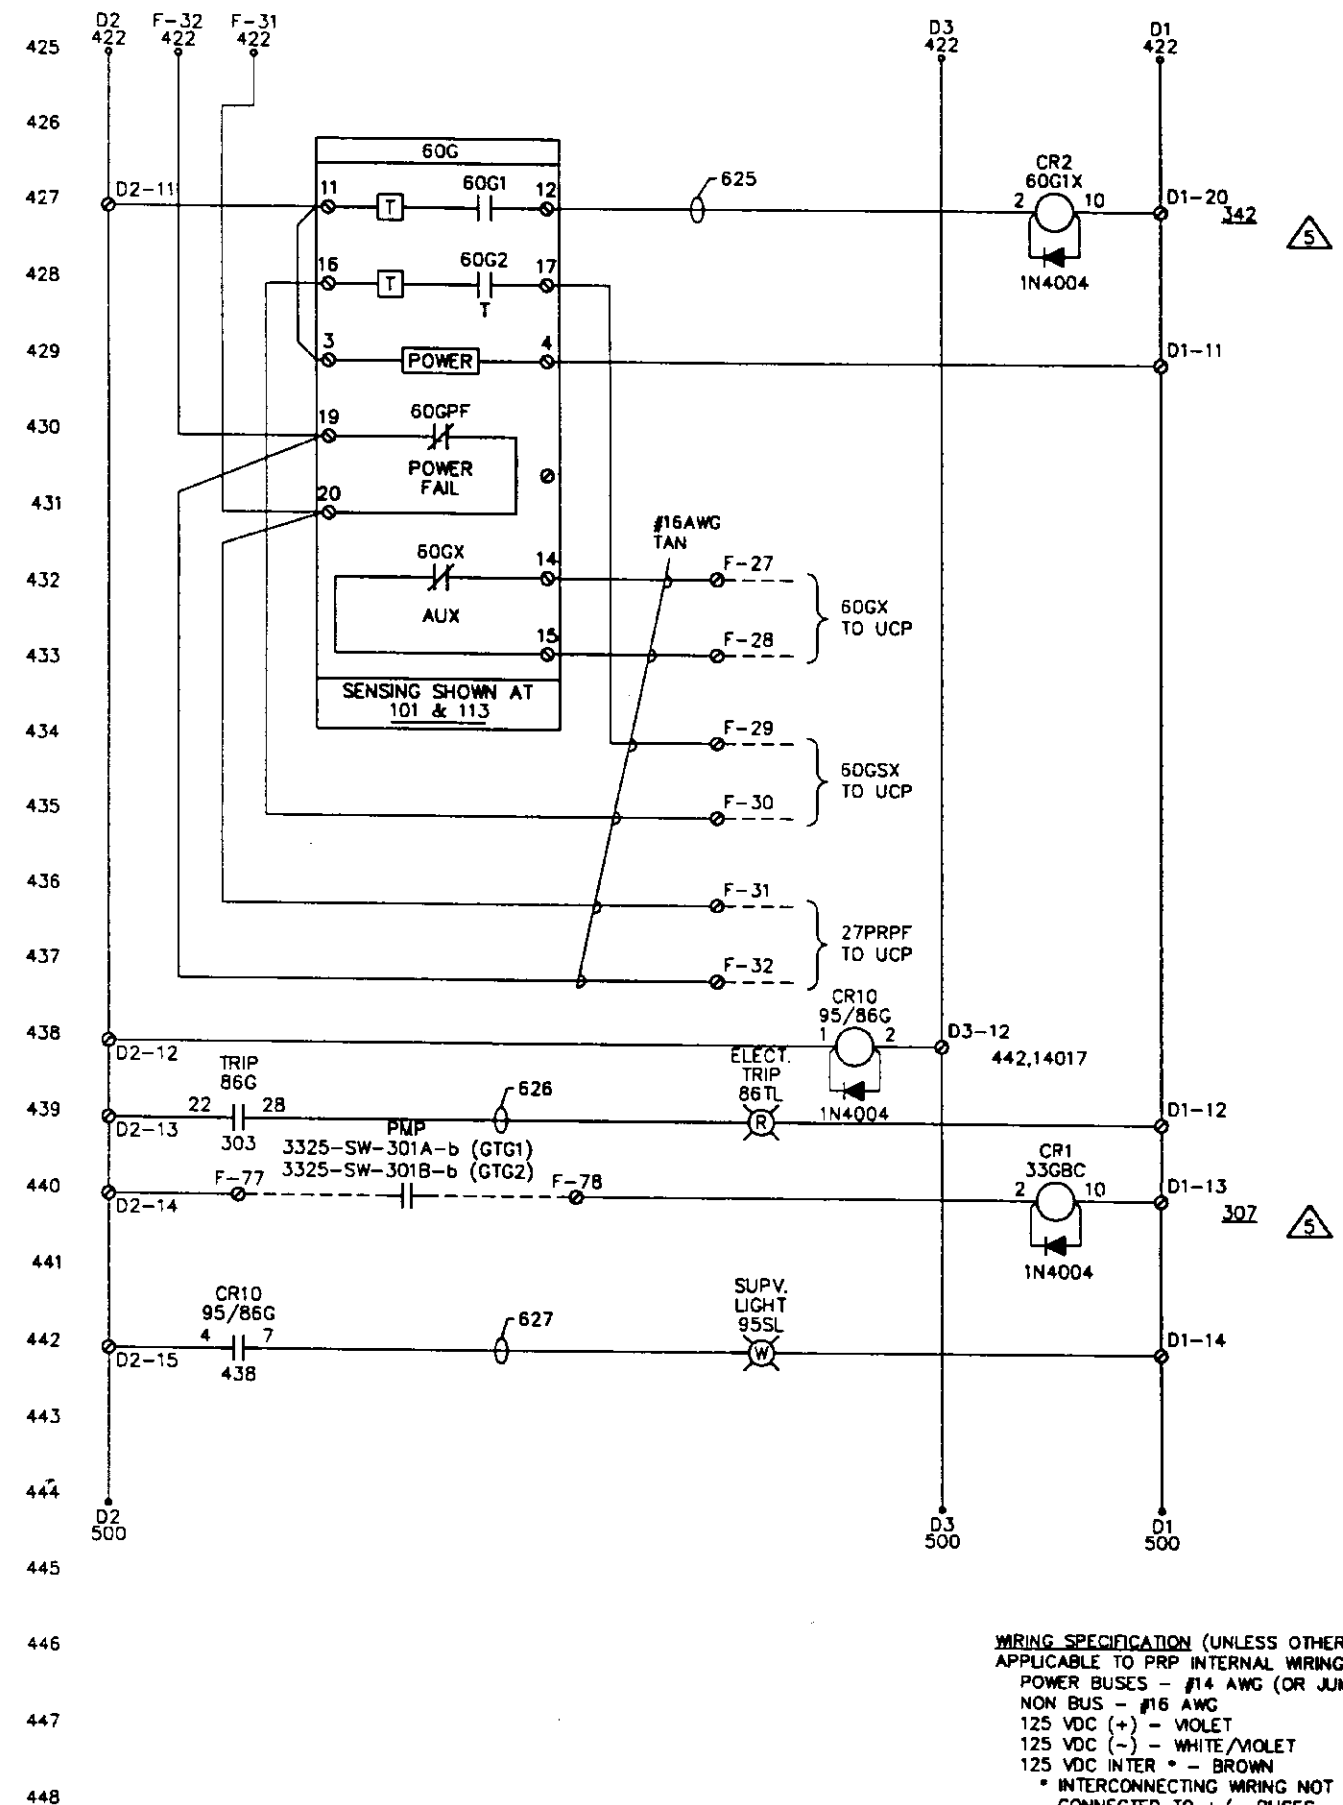62 / 97
64 / 99



**PTT THAILAND GSP-3
TURBINE GENERATOR
PROTECTIVE RELAY PANEL**


CONFIDENTIAL PRINT		5	JAG	JFS	5/4/94
THIS PRINT IS PROPERTY OF COOPER ENERGY SERVICES "EM-TRONIC CONTROLS" AND MUST NOT BE USED IN ANY MANNER DETRIMENTAL TO THE INTEREST OF THIS COMPANY.		4	MTG	JFS	11-24-97
		3	TSH	JFS	10-11-95
		2	JAG	JFS	8-18-95
		1	TSH	JFS	3-16-95
		REV	BY	APR	DATE

3325-PG-01A/B-CP2

IN PLANT POWER GENERATION UNIT

PROTECTIVE RELAY PANEL


GAS SEPARATION PLANT UNIT 3 PROJECT	
PETROLEUM AUTHORITY OF THAILAND	
RAYONG, THAILAND	
HITACHI Zosen CORPORATION	
TOKYO & OSAKA JAPAN	
JOB. NO.	16C001
REQ. NO.	RSS-0445
ITEM NO.	3325-X-01A/B
DWG. NO.	E4-9404.01-3325PG01A/B-1002

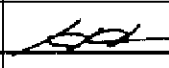3	MAR. 31, '98	AS FINAL			
2	SEP. 01, '95	AS FINAL	T. S.	K. H.	T. H.
1	MAR. 22, '95	FOR REVIEW	T. S.	K. H.	T. H.
0	DEC. 12, '94	FOR REVIEW	T. S.	K. H.	T. H.
REV.	DATE	DESCRIPTION	MADE BY	CHCKD	AUTH.

MANUFACTURER : COOPER ROLLS INCORPORATED

CONTENTS


1. CABINET CONTROL - OUTLINE	G582-001G
2. CABINET CONTROL - ASSEMBLY	G582-001A
3. SEQUENCE SCHEMATIC	G582-001S

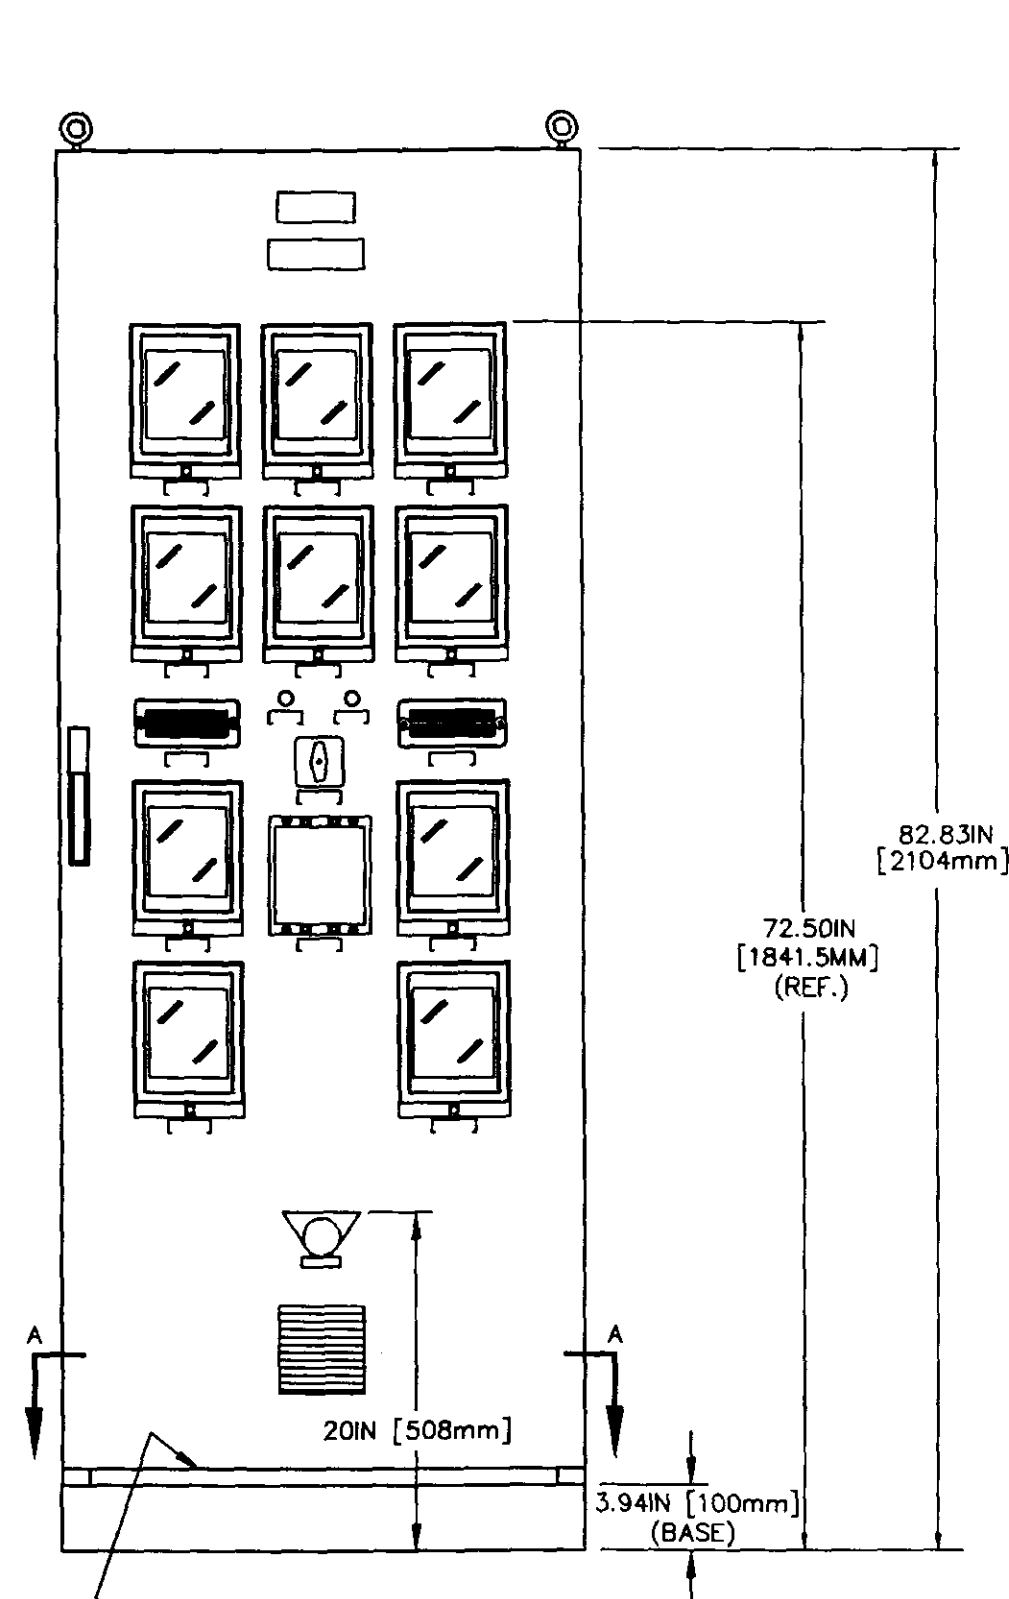


FRONT VIEW

GLAND PLATE ELEVATION
APPROX. 5.0IN (127mm)

NO CHANGE THIS SHEET

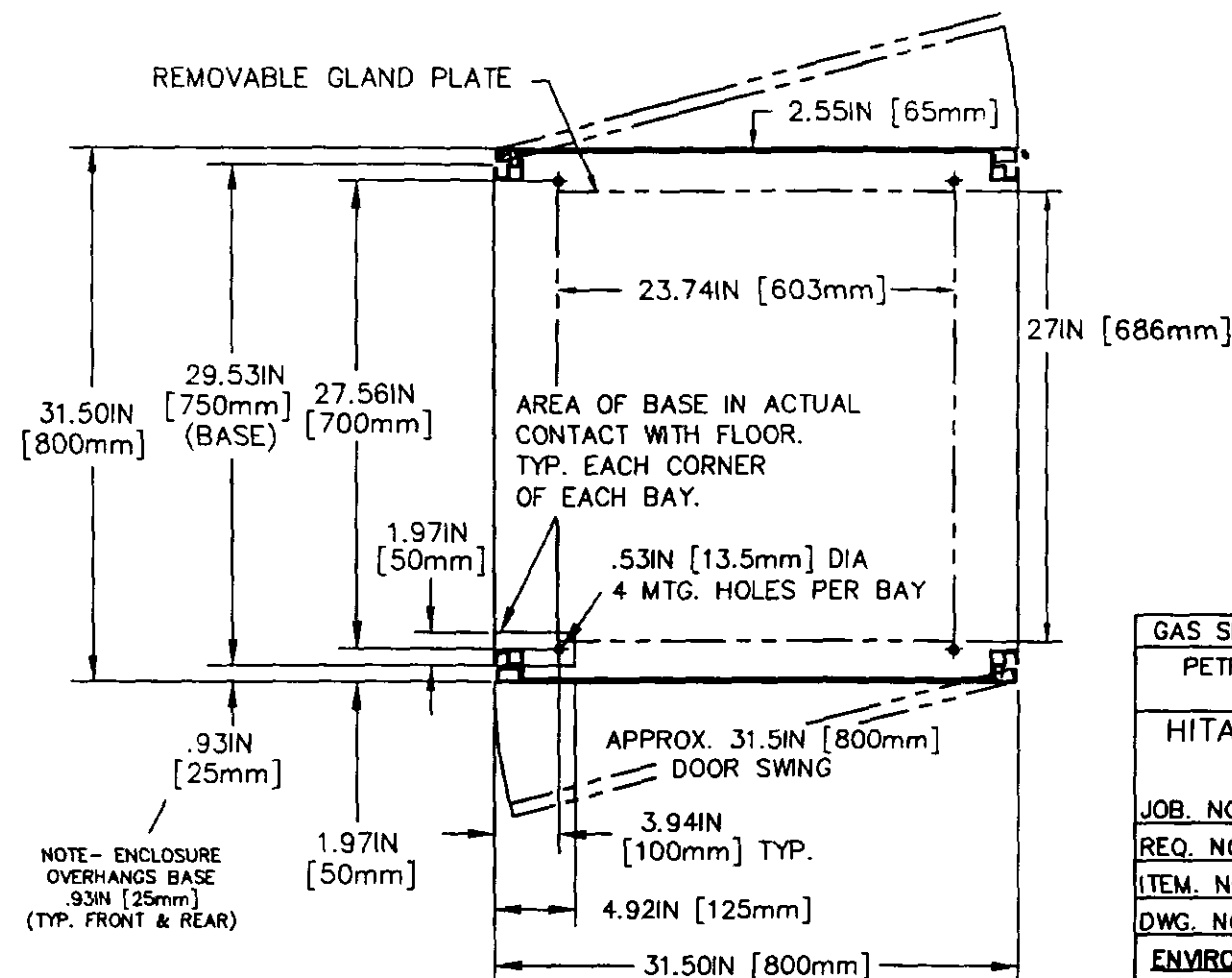

SECTION "A-A"

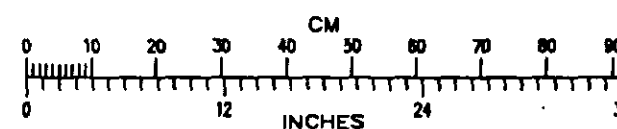

GAS SEPARATION PLANT UNIT 3 PROJECT
PETROLEUM AUTHORITY OF THAILAND
RAYONG, THAILAND
HITACHI ZOSEN CORPORATION
TOKYO & OSAKA JAPAN

JOB. NO.

REQ. NO.

ITEM. NO.

DWG. NO.

ENVIRONMENTAL SPECIFICATIONS:

CLASSIFICATION: IEC IP40
ATMOSPHERE: NON-CORROSIVE, NON-HAZARDOUS
AIR CONDITIONED CONTROL ROOM

REFERENCE DRAWINGS:

PROTECTIVE RELAY PANEL (PRP)

PRP SCHEMATIC G582-001S
PRP ASSEMBLY G582-001A
HV ONE LINE G582-001N

UNIT CONTROL PANEL (UCP)

UCP OUTLINE G552-001G
UCP ASSEMBLY G552-001A
UCP SCHEMATIC G552-001S

POWER MANAGEMENT PANEL (PMS)

PMS PANEL OUTLINE G510-001G
PMS PANEL ASSEMBLY G510-001A
PMS PANEL SCHEMATIC G510-001N

CABINET WEIGHT:

APPROXIMATELY 800lbs (383kg)

CABINET DETAILS:

ALL DOORS HAVE "KEY LOCK" HANDLES.

MATERIAL:

DOORS - 2.0 mm (14 GA) STL.

SIDES (ENDS) - 1.5 mm (16 GA) STL.

POWER REQUIREMENTS:

125 VDC 200 WATTS
220 VAC, 50 Hz, 100VA (300 VA MAX.)

PAINT SPECIFICATIONS:

EXTERNAL: RITTAL LIGHT GREY (RAL 7032)

INTERNAL: SUBPLATES-WHITE

CONFIDENTIAL PRINT

THIS PRINT IS PROPERTY OF COOPER ENERGY SERVICES "EN-TRONIC CONTROLS" AND MUST NOT BE USED IN ANY MANNER DETRIMENTAL TO THE INTEREST OF THIS COMPANY.

REV	BY	APR	DATE
2	JAG	9/18/95	
1	JAG	3-16-95	
ISSUE DATE:	11-17-94		

SO-4940 ESO-59-C881-2 DATE: AUG 18 1995

FINAL CERTIFIED PRINT - APPROVED FOR CONSTRUCTION


THIS DRAWING HAS BEEN PREPARED IN ACCORDANCE WITH THE SPECIFICATIONS OF OUR CONTRACT. THE EQUIPMENT WILL BE CONSTRUCTED IN ACCORDANCE WITH THIS DRAWING. ANY CHANGES WILL BE FOR THE PURCHASER'S ACCOUNT.

**PTT THAILAND GSP-3
TURBINE GENERATOR
PROTECTIVE RELAY PANEL**

STATUS	
PRELIMINARY	
APPROVAL DRAWINGS	
FINAL CERTIFIED	
AS BUILT	X
AS INSTALLED	

COOPER
EN-TRONIC CONTROLS
COOPER ENERGY SERVICES
COMPUTER GRAPHICS DRAWING

CABINET CONTROL-OUTLINE (PROTECTIVE RELAY PANEL)		
DRAWN J.HARDING	FILE: G8200101	SCALE: SEE BAR
CHD. RVT 111794		
APPR. TLE 111794		
SHEET 1 OF 2		G582-001G



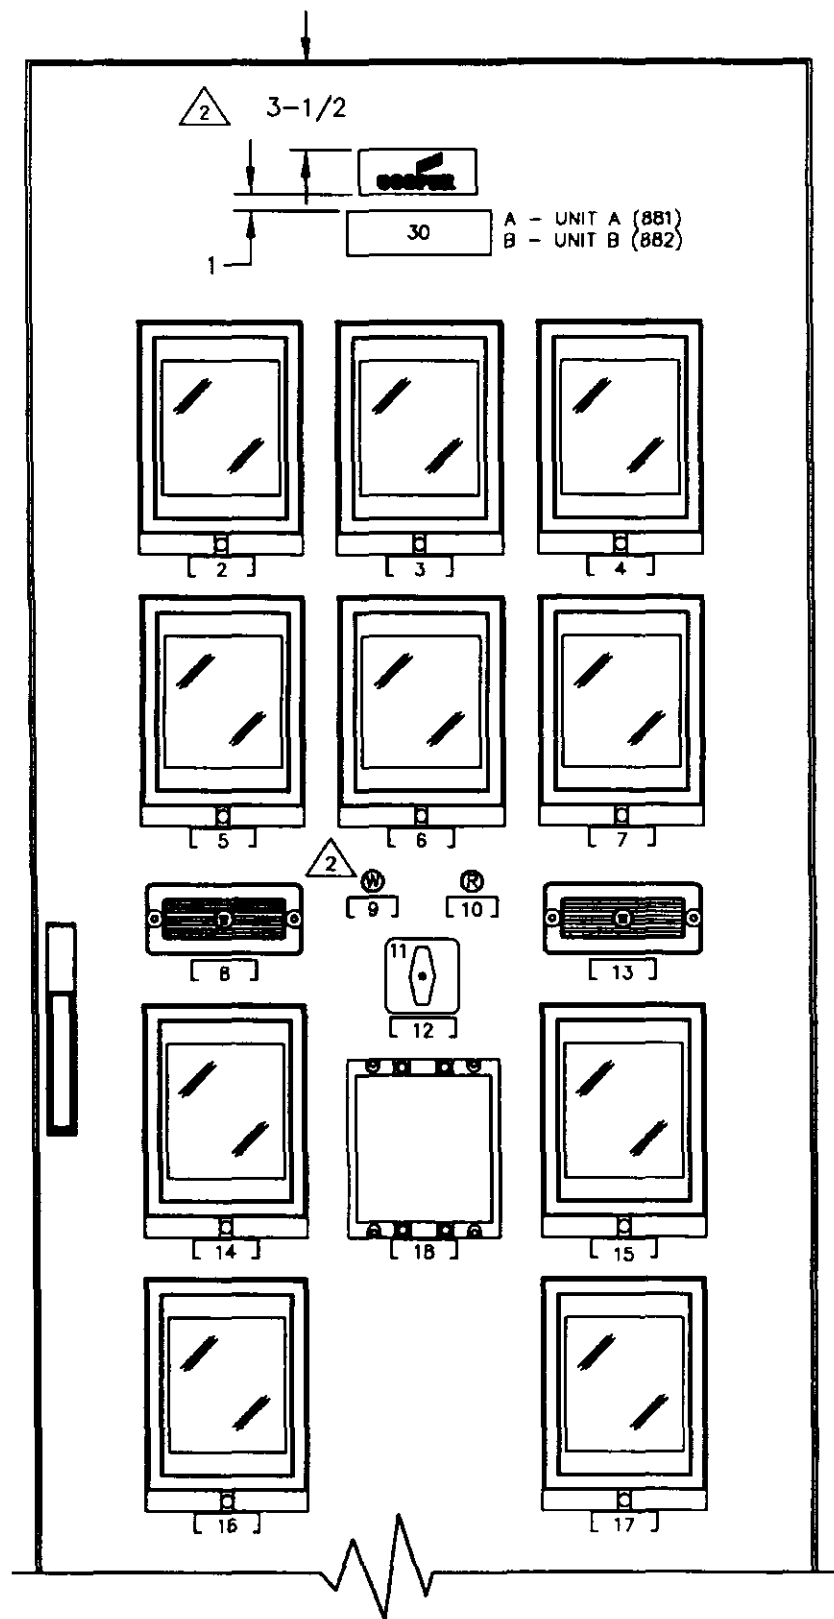


LEGEND PLATES


NO.	PART NUMBER	LEGEND	LINE ONE	LINE TWO
1				
2	2-99P-011-063	B	TG UNDERVOLTAGE	
3	2-99P-011-063	B	TG OVERVOLTAGE	
4	2-99P-011-063	B	TG OVER/UNDER	FREQUENCY
5	2-99P-011-063	B	TG LOSS OF FIELD	
6	2-99P-011-063	B	TG NEGATIVE	PHASE SEQUENCE
7	2-99P-011-063	B	TG OVERCURRENT	VOLTAGE RESTRAINED
8	2-99P-011-063	B	TEST SWITCH 1	
9	2-99P-011-063	B	86G SUPERVISION	LIGHT
10	2-99P-011-063	B	TG ELECTRICAL TRIP	LIGHT
11	-	F	(SEE DETAIL 11)	
12	2-99P-011-063	B	TG ELECTRICAL	LOCKOUT
13	2-99P-011-063	B	TEST SWITCH 2	
14	2-99P-011-063	B	TG NEUTRAL	OVERCURRENT
15	2-99P-011-063	B	TG DIFFERENTIAL	
16	2-99P-011-063	B	TG REVERSE POWER	
17	2-99P-011-063	B	TG LOSS OF PHASE	
18	2-99P-011-063	B	ROTOR GROUND	
30A	G582-001A#L30A	C	GEN PRP-A (SEE DETAIL 30A)	
30B	G582-001A#L30B	C	GEN PRP-B (SEE DETAIL 30B)	

NAMEPLATE MATERIAL / STYLE

- MYLAR INSERTED INTO FT100 STANDARD LEGEND POCKET (TRANSPARENT PLASTIC OUTER COVER)
- ENGRAVED LAMINATED PLASTIC (WHITE WITH BLACK LETTERING) PER G5-103. SECURED WITH 316 S.STL. SCREWS.
- ENGRAVED LAMINATED PLASTIC (WHITE WITH BLACK LETTERING) SIZE PER DETAILS. SECURED WITH 316 S.STL. SCREWS.
- ENGRAVED LAMINATED PLASTIC (RED WITH WHITE LETTERING) SIZE PER DETAILS. SECURED WITH 316 S.STL. SCREWS.
- ENGRAVED LAMINATED PLASTIC (WHITE WITH BLACK LETTERING) (USE 2-04S-521-302 BLANK)
- INCLUDED WITH COMPONENT

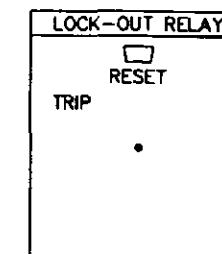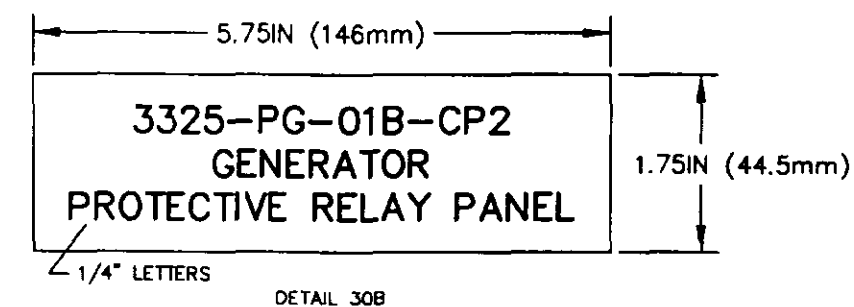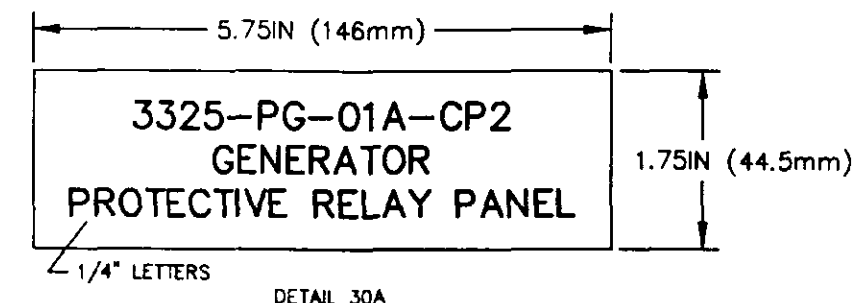

LEGEND PLATE 11

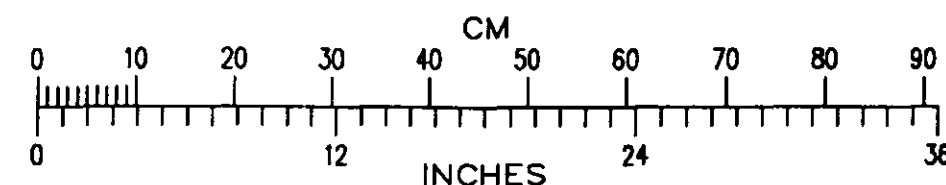

CONFIDENTIAL PRINT

THIS PRINT IS PROPERTY OF COOPER ENERGY SERVICES "EN-TRONIC CONTROLS" AND MUST NOT BE USED IN ANY MANNER DETRIMENTAL TO THE INTEREST OF THIS COMPANY.

REV	BY	APR	DATE
2	JAG	11/17/94	
1	JAG	JFS	3-16-95
ISSUE DATE:	11-17-94		

SO-4940 ESO-59-C881-2 DATE: AUG 18 1995

FINAL CERTIFIED PRINT - APPROVED FOR CONSTRUCTION


THIS DRAWING HAS BEEN PREPARED IN ACCORDANCE WITH THE SPECIFICATIONS OF OUR CONTRACT. THE EQUIPMENT WILL BE CONSTRUCTED IN ACCORDANCE WITH THIS DRAWING. ANY CHANGES WILL BE FOR THE PURCHASER'S ACCOUNT.

PTT THAILAND GSP-3 TURBINE GENERATOR PROTECTIVE RELAY PANEL


STATUS	
PRELIMINARY	
APPROVAL DRAWINGS	
FINAL CERTIFIED	
AS BUILT	X
AS INSTALLED	

COOPER
EN-TRONIC CONTROLS
COOPER ENERGY SERVICES
COMPUTER GRAPHICS DRAWING

CABINET CONTROL-OUTLINE (PROTECTIVE RELAY PANEL)			
DRAWN	J.HARDING	FILE:	G8200102
CHGD.	RVT	111794	SCALE: SEE BAR
APPR.	TLB	111794	
SHEET	2 OF 2		G582-001G

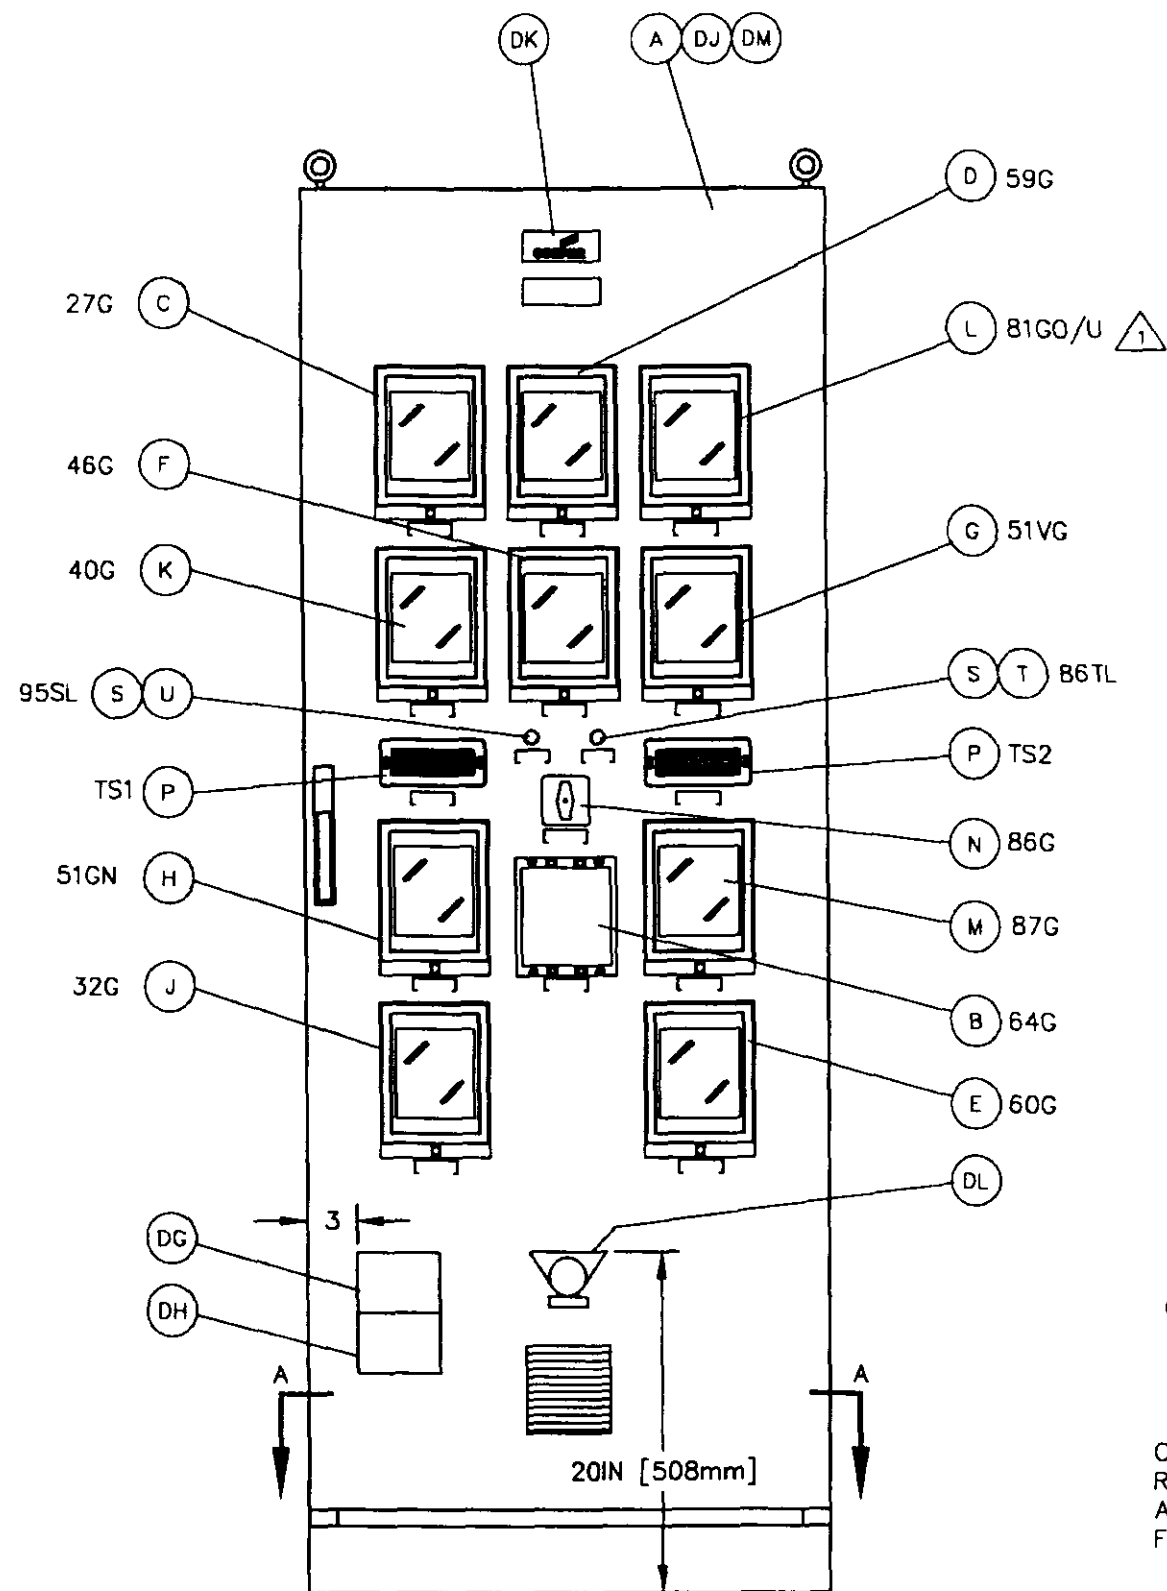

FRONT VIEW

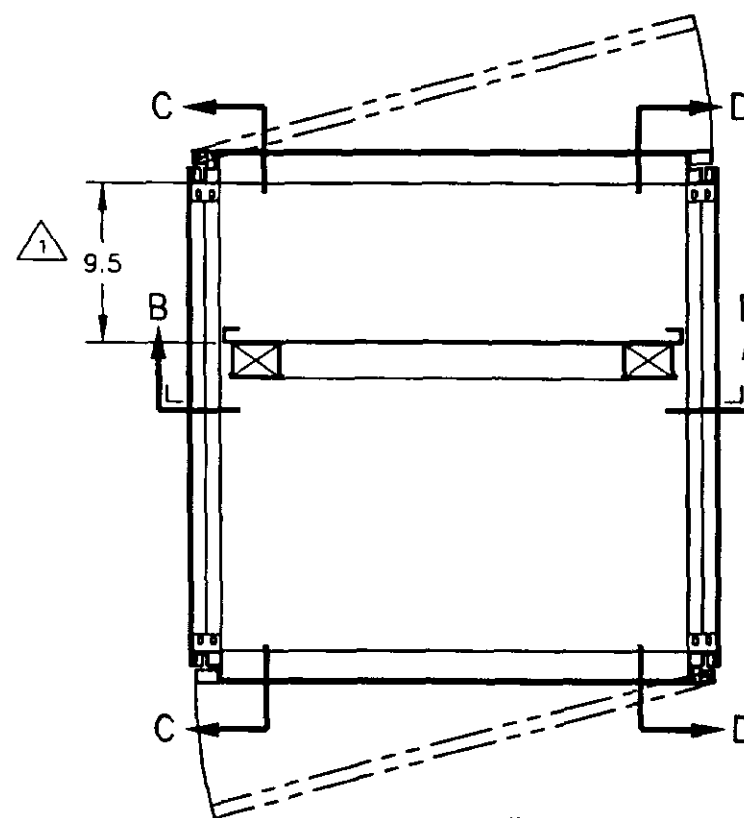

SECTION "A-A"

SHIP LOOSE ITEMS
(BAG & SECURE TO INTERNAL FRAME)

- SB 3 AMP FUSE (6)
- SC PROTECTIVE RELAY TEST PLUGS (2)
- SD PROTECTIVE RELAY EXTENDER BOARD

NOTES


- 1 - ALL 220 VAC TO RUN IN EMT OR FLEXIBLE CONDUIT TO NEAREST PRACTICAL POINT.

REFERENCE DRAWINGS


OUTLINE G582-001G
SCHEMATIC G582-001S
BILL OF MAT'L BMG582-001A#01

WIRE

#12 SIS	ITEM WA
#14 SIS	ITEM WB
#12 GREEN	ITEM WC
#14 GRN/YEL	ITEM WD
#18 3C SHLD	ITEM WE
#14 RED/WHT	ITEM WF
#14 BLK	ITEM WG
#16 RED/WHT	ITEM WH
#14 VIO	ITEM WP
#16 VIO	ITEM WQ
#14 WHT/VIO	ITEM WR
#16 WHT/VIO	ITEM WS
#16 BRN	ITEM WT
#16 TAN	ITEM WU

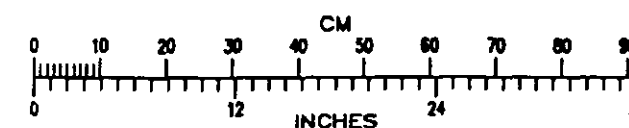

C882 FOR MO C882
CENTER OUTSIDE REAR DOOR APPROX 60" ABOVE FLOOR

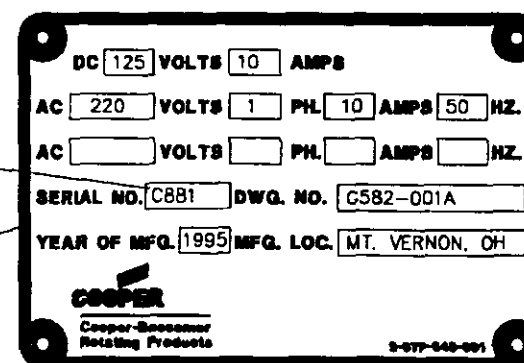

CONFIDENTIAL PRINT

THIS PRINT IS PROPERTY OF COOPER ENERGY SERVICES "EN-TRONIC CONTROLS" AND MUST NOT BE USED IN ANY MANNER DETRIMENTAL TO THE INTEREST OF THIS COMPANY.

1	JAG	9/18/95
REV	BY	DATE

ISSUE DATE: 3-16-05

SO-4940 ESO-59-C881-2 DATE: AUG 18 1995
APPROVAL PRINT
THIS DRAWING IS EN-TRONIC CONTROLS' INTERPRETATION OF WHAT IS REQUIRED BY THE SPECIFICATIONS OF OUR CONTRACT. CHANGES CAN BE PERMITTED TO THIS DRAWING WITHOUT COST UNLESS SUCH CHANGES ARE NOT REQUIRED IN ORDER TO MEET THE SPECIFICATIONS OF OUR CONTRACT. CUSTOMER MUST REVIEW THESE PRINTS AND RETURN THEM MARKED APPROVED OR APPROVED WITH COMMENTS AND CHANGES BY



PTT THAILAND GSP-3
TURBINE GENERATOR
PROTECTIVE RELAY PANEL

STATUS	
PRELIMINARY	
APPROVAL DRAWINGS	
FINAL CERTIFIED	
AS BUILT	X
AS INSTALLED	





COOPER
EN-TRONIC CONTROLS
COOPER ENERGY SERVICES
COMPUTER GRAPHICS DRAWING

CABINET CONTROL-ASSEMBLY
(PROTECTIVE RELAY PANEL)


DRAWN JAG	FILE: A8200101	SCALE: SEE BAR
CHKD. RYT	D31895	
APPR. JFS	D31695	
SHEET 1 OF 3	G582-001A	

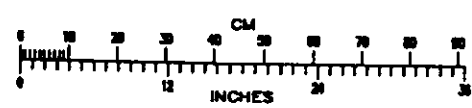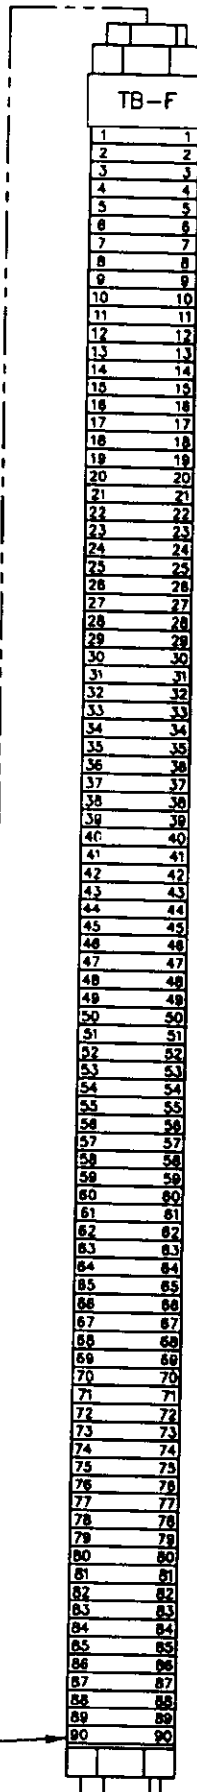

CABINET CONTROL-ASSEMBLY (PROTECTIVE RELAY PANEL)			
DRAWING JAG		FILE: A8200102	SCALE: SEE BAR
CHRD.	RVT	031695	
APPR.	JFS	031695	
SHEET 2		OF 3	
		G582-001A	

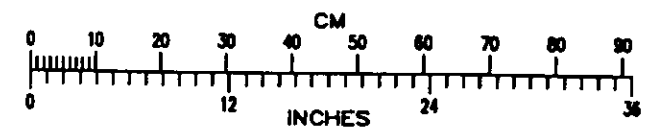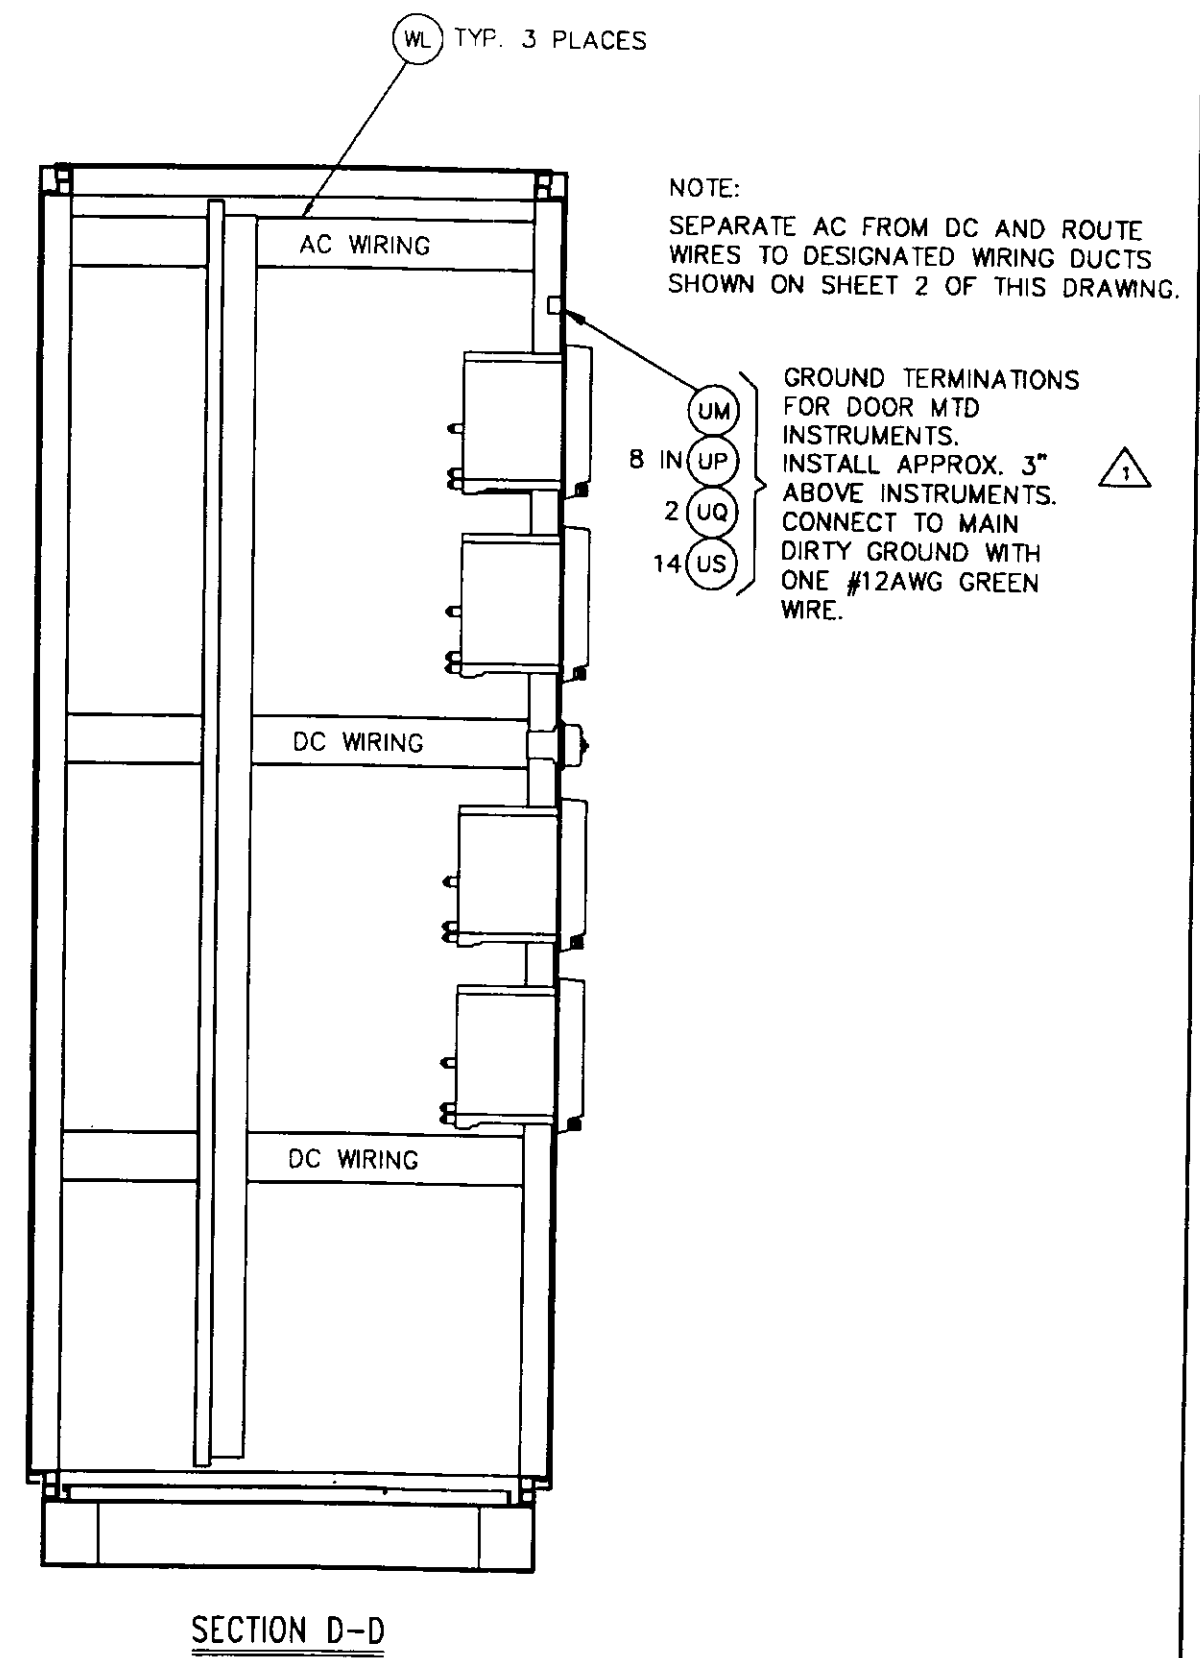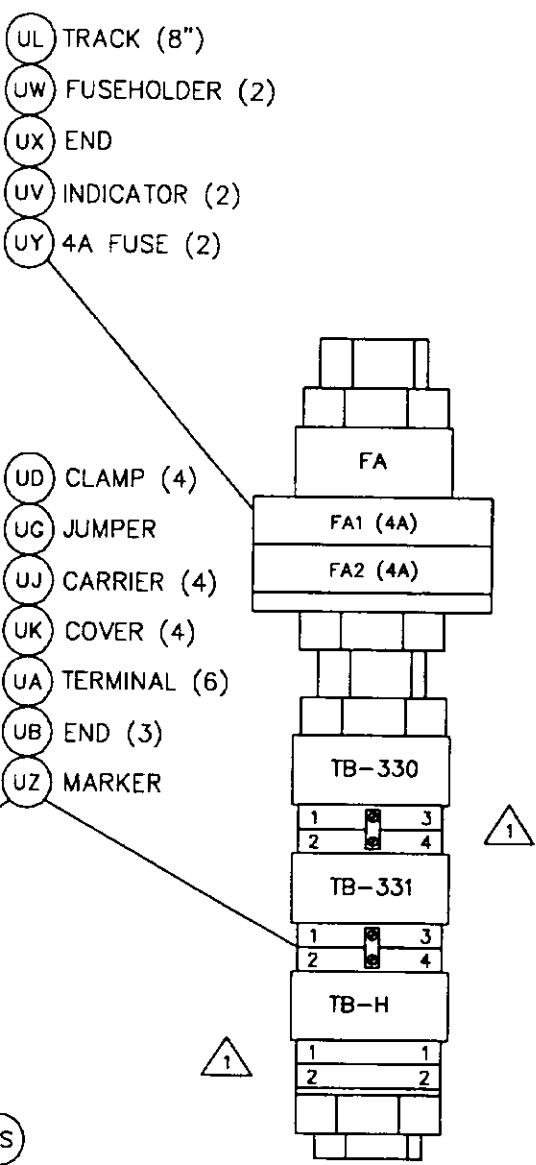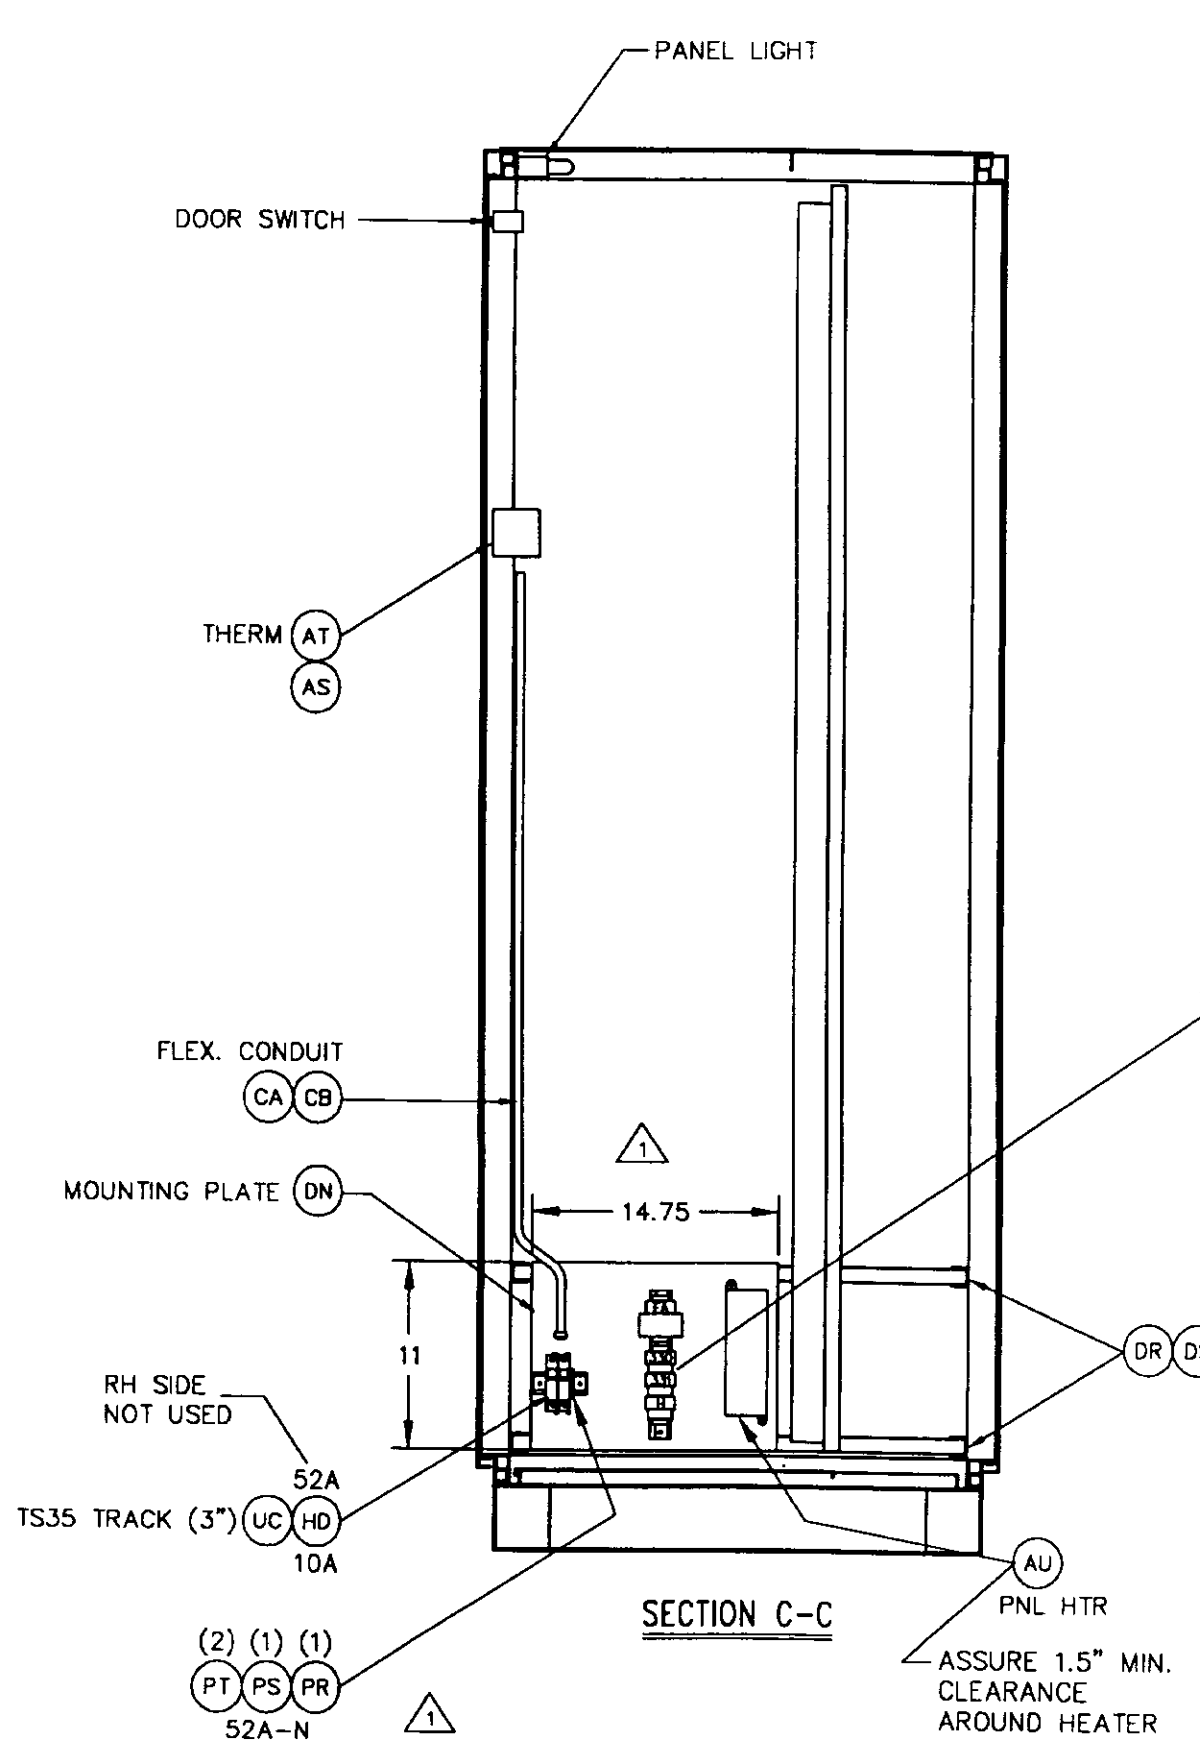

CONFIDENTIAL PRINT		SO-4940 ESO-59-C881-2 DATE: AUG 18 1995		PTT THAILAND GSP-3 TURBINE GENERATOR PROTECTIVE RELAY PANEL		STATUS PRELIMINARY APPROVAL DRAWINGS FINAL CERTIFIED AS BUILT X AS INSTALLED		COOPER EN-TRONIC CONTROLS COOPER ENERGY SERVICES COMPUTER GRAPHICS DRAWING		CABINET CONTROL-ASSEMBLY (PROTECTIVE RELAY PANEL) DRAWN JAG CHD. RVT 031695 APPR. JFS 031695 SHEET 3 OF 3 FILE: AB200103 SCALE: SEE BAR G582-001A			
THIS PRINT IS PROPERTY OF COOPER ENERGY SERVICES "EN-TRONIC CONTROLS" AND MUST NOT BE USED IN ANY MANNER DETRIMENTAL TO THE INTEREST OF THIS COMPANY.		THIS DRAWING HAS BEEN PREPARED IN ACCORDANCE WITH THE SPECIFICATIONS OF OUR CONTRACT. THE EQUIPMENT WILL BE CONSTRUCTED IN ACCORDANCE WITH THIS DRAWING. ANY CHANGES WILL BE FOR THE PURCHASER'S ACCOUNT.											
1 JAG <i>ML</i> 8/18/95		REV BY VAPR DATE											
ISSUE DATE: 3-16-95													

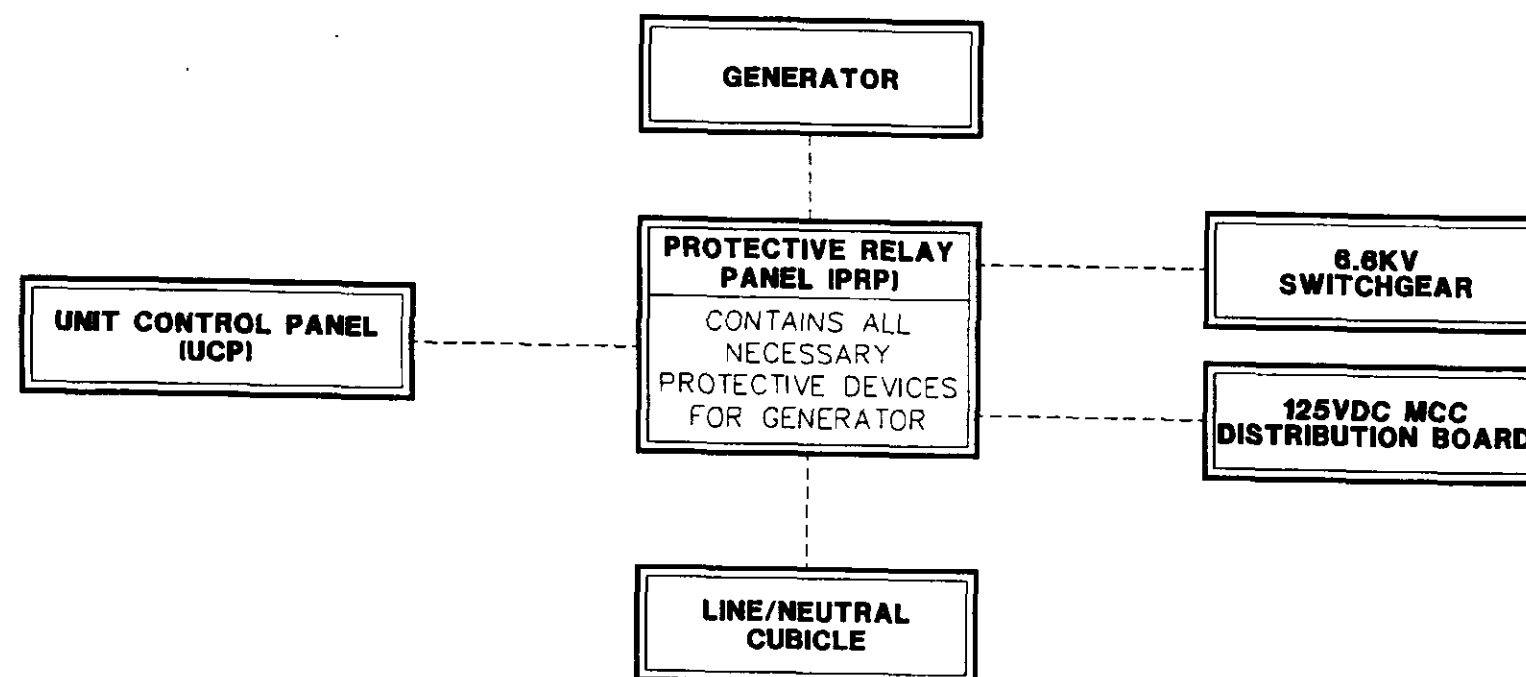

REFERENCE DRAWINGS

PROTECTIVE RELAY PANEL (PRP)

PRP OUTLINE	G582-001G
PRP ASSEMBLY	G582-001A
HV ONE LINE	G582-001N

UNIT CONTROL PANEL (UCP)

UCP OUTLINE	G552-001G
UCP ASSEMBLY	G552-001A
UCP SCHEMATIC	G552-001S

POWER MANAGEMENT PANEL (PMP)

PMP PANEL OUTLINE	G510-001G
PMP PANEL ASSEMBLY	G510-001A
PMP PANEL SCHEMATIC	G510-001S

GAS SEPARATION PLANT UNIT 3 PROJECT
PETROLEUM AUTHORITY OF THAILAND
RAYONG, THAILAND
HITACHI ZOSEN CORPORATION
TOKYO & OSAKA JAPAN

JOB. NO.

REQ. NO.

ITEM. NO.

DWG. NO.

ISSUE: SO-4940 11-17-84

SEQUENCE SCHEMATIC (SYSTEM BLOCK DIAGRAM)

DRAWN	JAG	FILE	DATE	SHEET	OF
CHD. RVT	111784	58200101	11/17/84	1	9
APPR. TLB	111784				

G582-001S

NO CHANGE THIS SHEET

CONFIDENTIAL PRINT

THIS PRINT IS PROPERTY OF COOPER ENERGY SERVICES "EN-TRONIC CONTROLS" AND MUST NOT BE USED IN ANY MANNER DETRIMENTAL TO THE INTEREST OF THIS COMPANY.

REV	BY	APR	DATE
4	MTD	11/14/97	
3	TSH	JFS	10-11-95
2	JAG	JFS	8-18-95
1	TSH	JFS	3-16-95

SO-4940 ESO-59-CB81-2
AS INSTALLED CERTIFIED PRINT - NO PRINTS TO BE RETURNED

THIS DRAWING IS EN-TRONIC CONTROLS INTERPRETATION OF WHAT IS REQUIRED BY THE SPECIFICATION OF OUR CONTRACT. ALL RETURNED DRAWINGS MARKED WITH CHANGES MADE TO THE SUPPLIED EQUIPMENT DURING SITE INSTALLATION HAVE BEEN INCORPORATED AS THE LATEST REVISION TO THIS DRAWING.


NOV 25 1997



PTT THAILAND GSP-3 TURBINE GENERATOR PROTECTIVE RELAY PANEL

STATUS	
PRELIMINARY	
APPROVAL DRAWINGS	
FINAL CERTIFIED	
AS BUILT	
AS INSTALLED	X

COOPER

EN-TRONIC CONTROLS
COOPER ENERGY SERVICES
COMPUTER GRAPHICS DRAWING

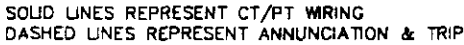

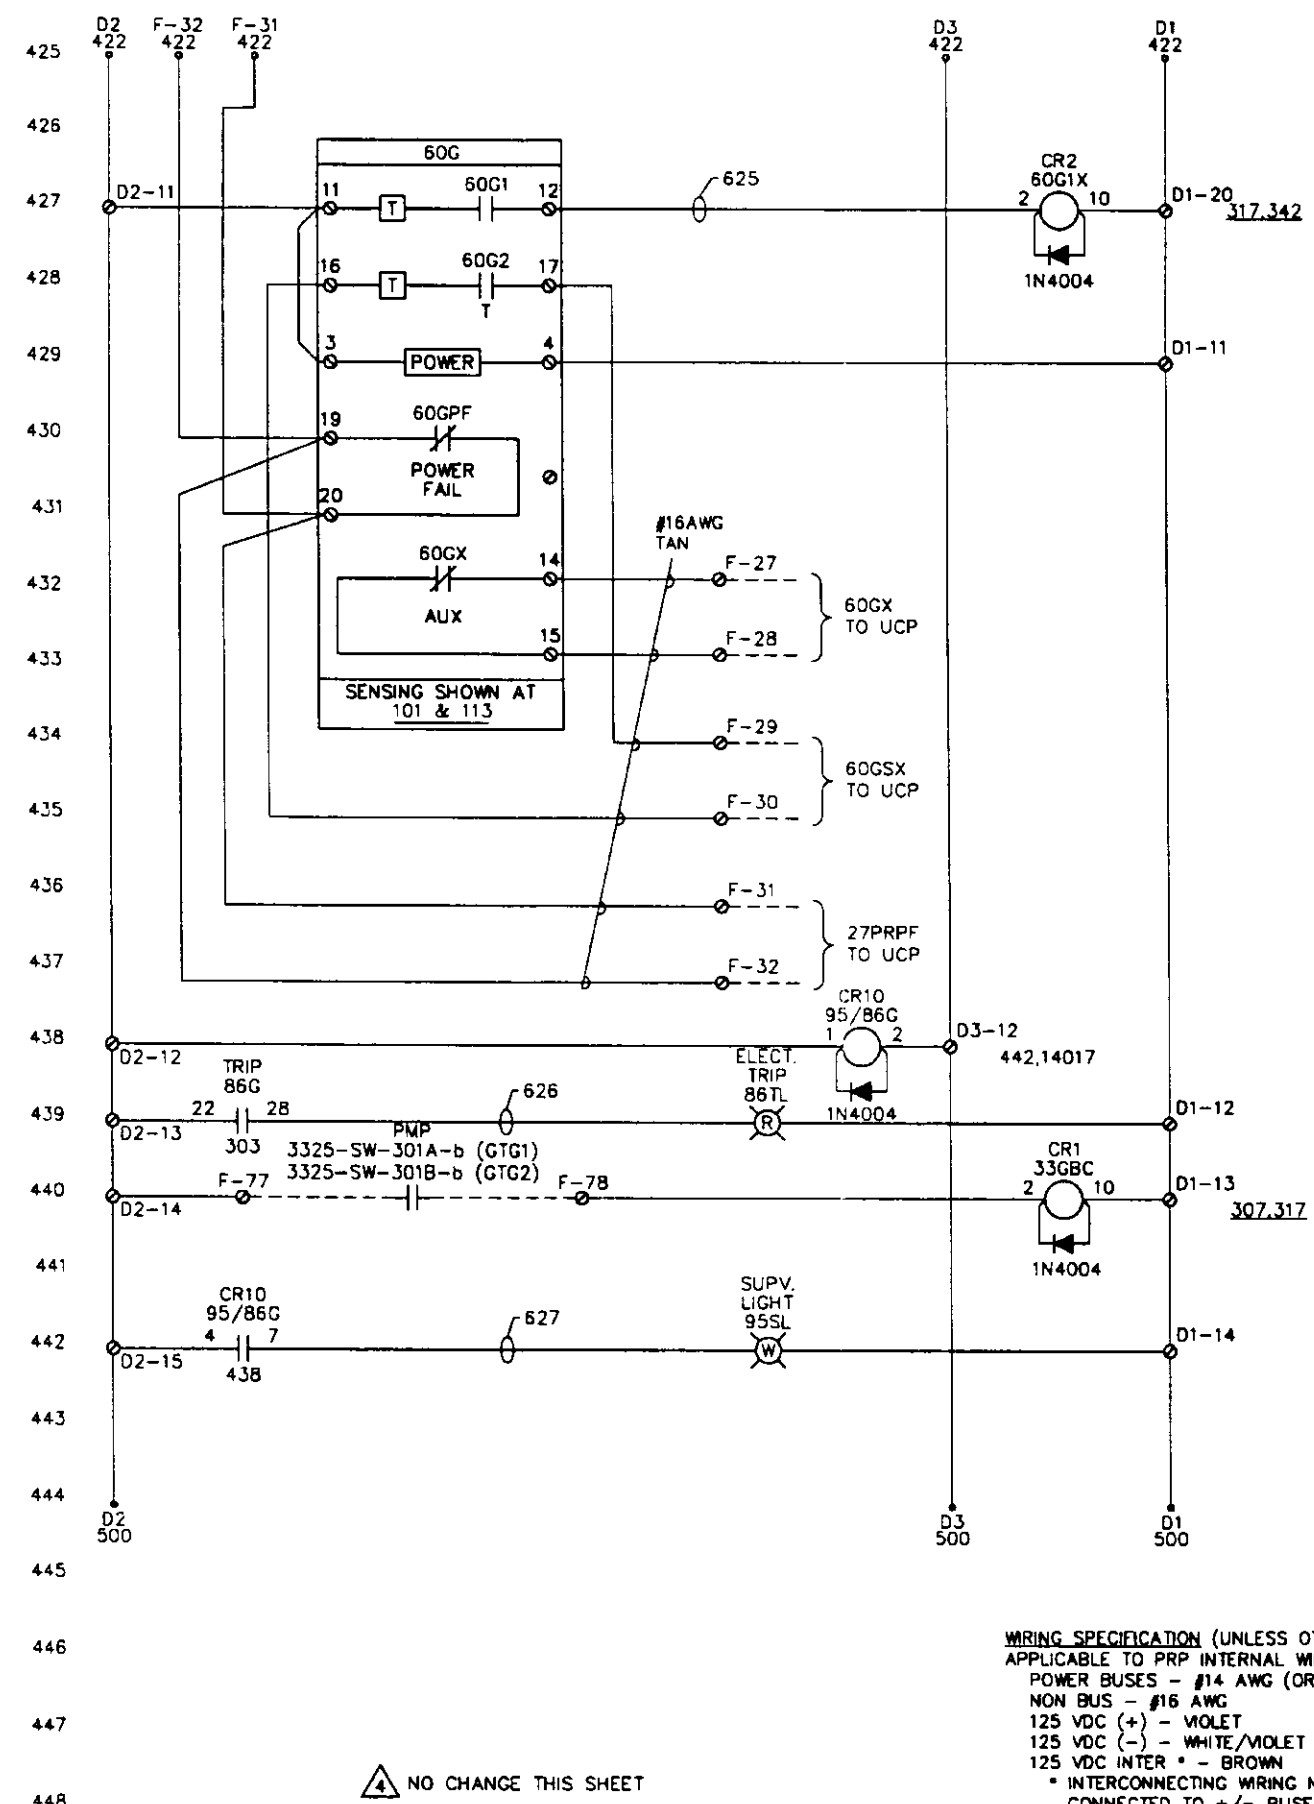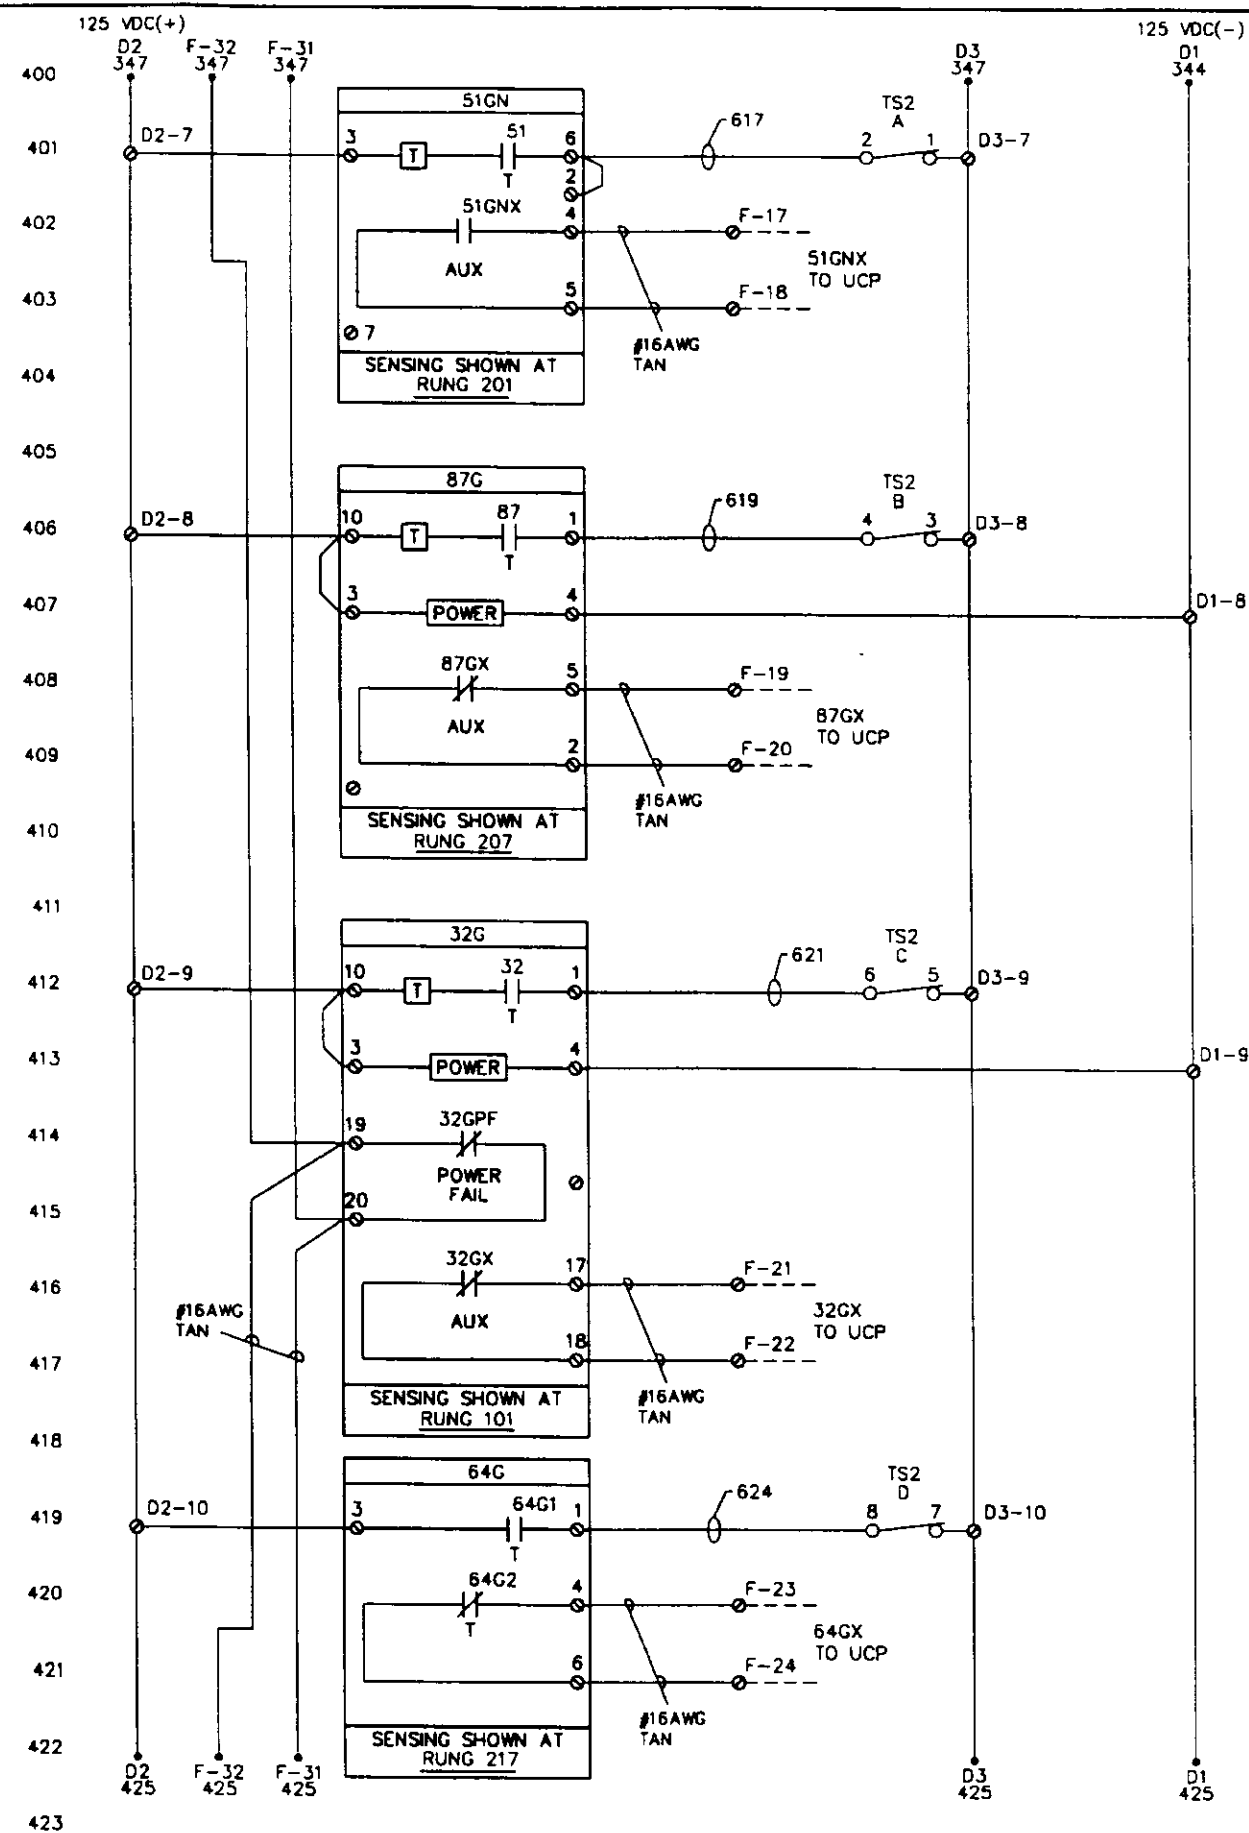

WIRING SPECIFICATION (UNLESS OTHERWISE NOTED)
 APPLICABLE TO PRP INTERNAL WIRING, THIS SHEET ONLY.
 POWER BUSES - #14 AWG (OR JUMPER BAR)
 NON BUS - #16 AWG
 125 VDC (+) - VIOLET
 125 VDC (-) - WHITE/VIOLET
 125 VDC INTER - BROWN
 * INTERCONNECTING WIRING NOT DIRECTLY
 CONNECTED TO +/- BUSES

NO CHANGE THIS SHEET

CONFIDENTIAL PRINT
 THIS PRINT IS PROPERTY OF COOPER ENERGY SERVICES "EN-TRONIC CONTROLS" AND MUST NOT BE USED IN ANY MANNER DETRIMENTAL TO THE INTEREST OF THIS COMPANY.

REV	BY	APR	DATE
4	MTD	JFS	10-11-95
3	TSH	JFS	8-18-95
2	JAG	JFS	3-16-95
1	TSH	JFS	3-16-95


SO-4940 ESO-59-C881-2
 AS INSTALLED CERTIFIED PRINT - NO PRINTS TO BE RETURNED
 NOV 25 1997
 THIS DRAWING IS EN-TRONIC CONTROLS INTERPRETATION OF WHAT IS REQUIRED BY THE SPECIFICATION OF OUR CONTRACT. ALL RETURNED DRAWINGS MARKED WITH CHANGES MADE TO THE SUPPLIED EQUIPMENT DURING SITE INSTALLATION HAVE BEEN INCORPORATED AS THE LATEST REVISION TO THIS DRAWING.

**PTT THAILAND GSP-3
 TURBINE GENERATOR
 PROTECTIVE RELAY PANEL**

STATUS	
PRELIMINARY	
APPROVAL DRAWINGS	
FINAL CERTIFIED	
AS BUILT	
AS INSTALLED	X

COOPER
 EN-TRONIC CONTROLS
 COOPER ENERGY SERVICES
 COMPUTER GRAPHICS DRAWING

ISSUE: SO-4940	11-17-94
SEQUENCE SCHEMATIC CONTROL CIRCUIT	
DRAWN JAG	RUNGS 400-448
CHKD. RVT	111784
FILE	58200106
SHEET	6 OF 9
APPR. TJB	111784
G582-001S	

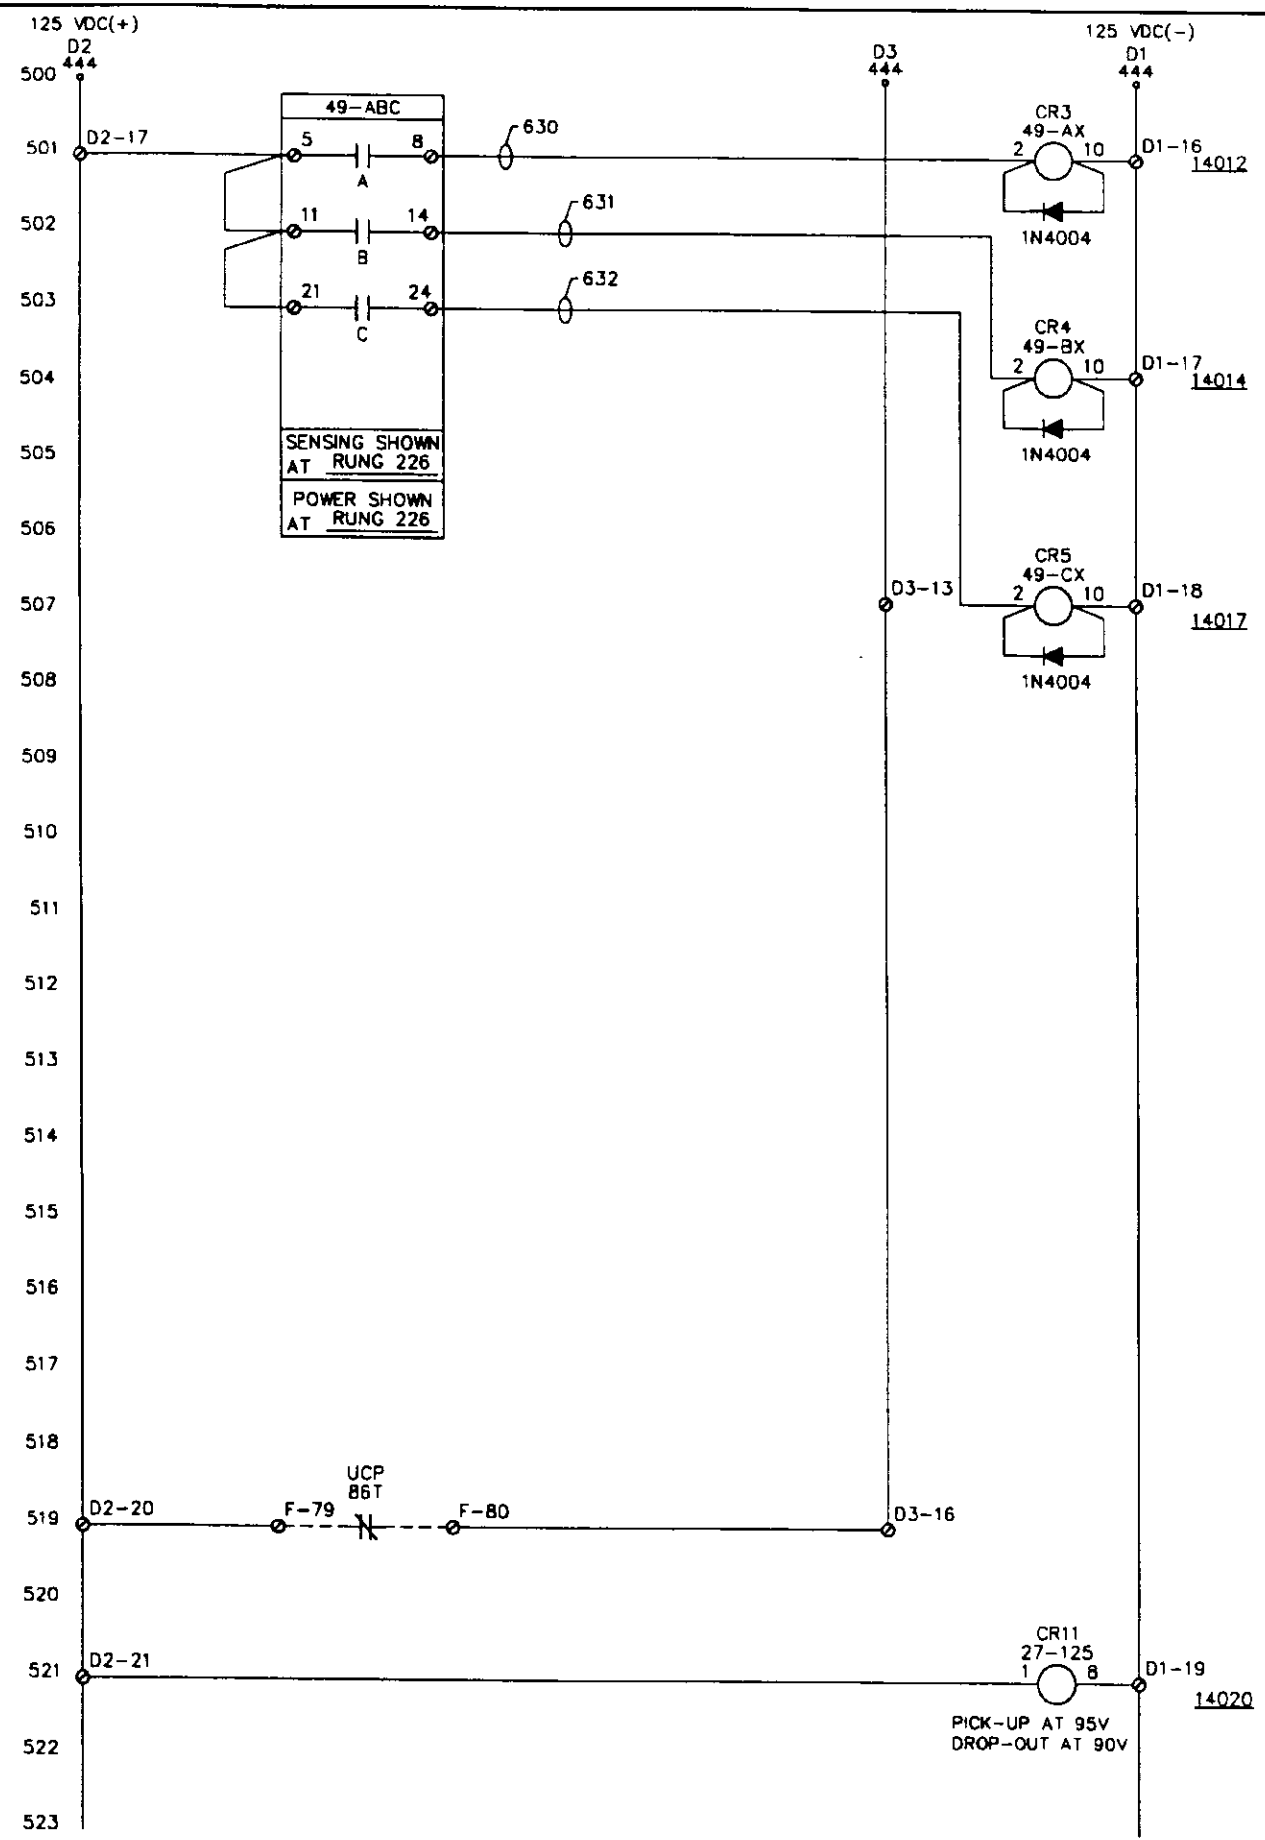

525
526
527
WIRING SPECIFICATION (UNLESS OTHERWISE NOTED)
APPLICABLE TO PRP INTERNAL WIRING, THIS SHEET ONLY.
POWER BUSES - #14 AWG (OR JUMPER BAR)
NON BUS - #16 AWG
125 VDC (+) - VIOLET
125 VDC (-) - WHITE/VIOLET
125 VDC INTER - BROWN
* INTERCONNECTING WIRING NOT DIRECTLY
CONNECTED TO +/- BUSES

NO CHANGE THIS SHEET

CONFIDENTIAL PRINT

4	MTD	NA	11/21/92
3	TSH	JFS	10-11-95
2	JAG	JFS	8-18-95
1	TSH	JFS	3-16-95
REV	BY	APR	DATE

THIS PRINT IS PROPERTY OF COOPER ENERGY SERVICES "EN-TRONIC CONTROLS" AND MUST NOT BE USED IN ANY MANNER DETRIMENTAL TO THE INTEREST OF THIS COMPANY.

SO-4940 ESO-59-C881-2
AS INSTALLED CONTROL PRINT - NO PRINTS TO BE RETURNED

NOV 25 1997

THIS DRAWING IS EN-TRONIC CONTROLS INTERPRETATION OF WHAT IS REQUIRED BY THE SPECIFICATION OF OUR CONTRACT. ALL RETURNED DRAWINGS MARKED WITH CHANGES MADE TO THE SUPPLIED EQUIPMENT DURING SITE INSTALLATION HAVE BEEN INCORPORATED AS THE LATEST REVISION TO THIS DRAWING.

PTT THAILAND GSP-3
TURBINE GENERATOR
PROTECTIVE RELAY PANEL

STATUS	
PRELIMINARY	
APPROVAL DRAWINGS	
FINAL CERTIFIED	
AS BUILT	
AS INSTALLED	X


COOPER

EN-TRONIC CONTROLS
COOPER ENERGY SERVICES

COMPUTER GRAPHICS DRAWING

ISSUE: SO-4940		11-17-94	
SEQUENCE SCHEMATIC SENSING CIRCUITS			
DRAWN	JAG	FILE	58200107
CHECKED	RYT	FILE	111794
APPR	TJB	FILE	111794

C582-001S

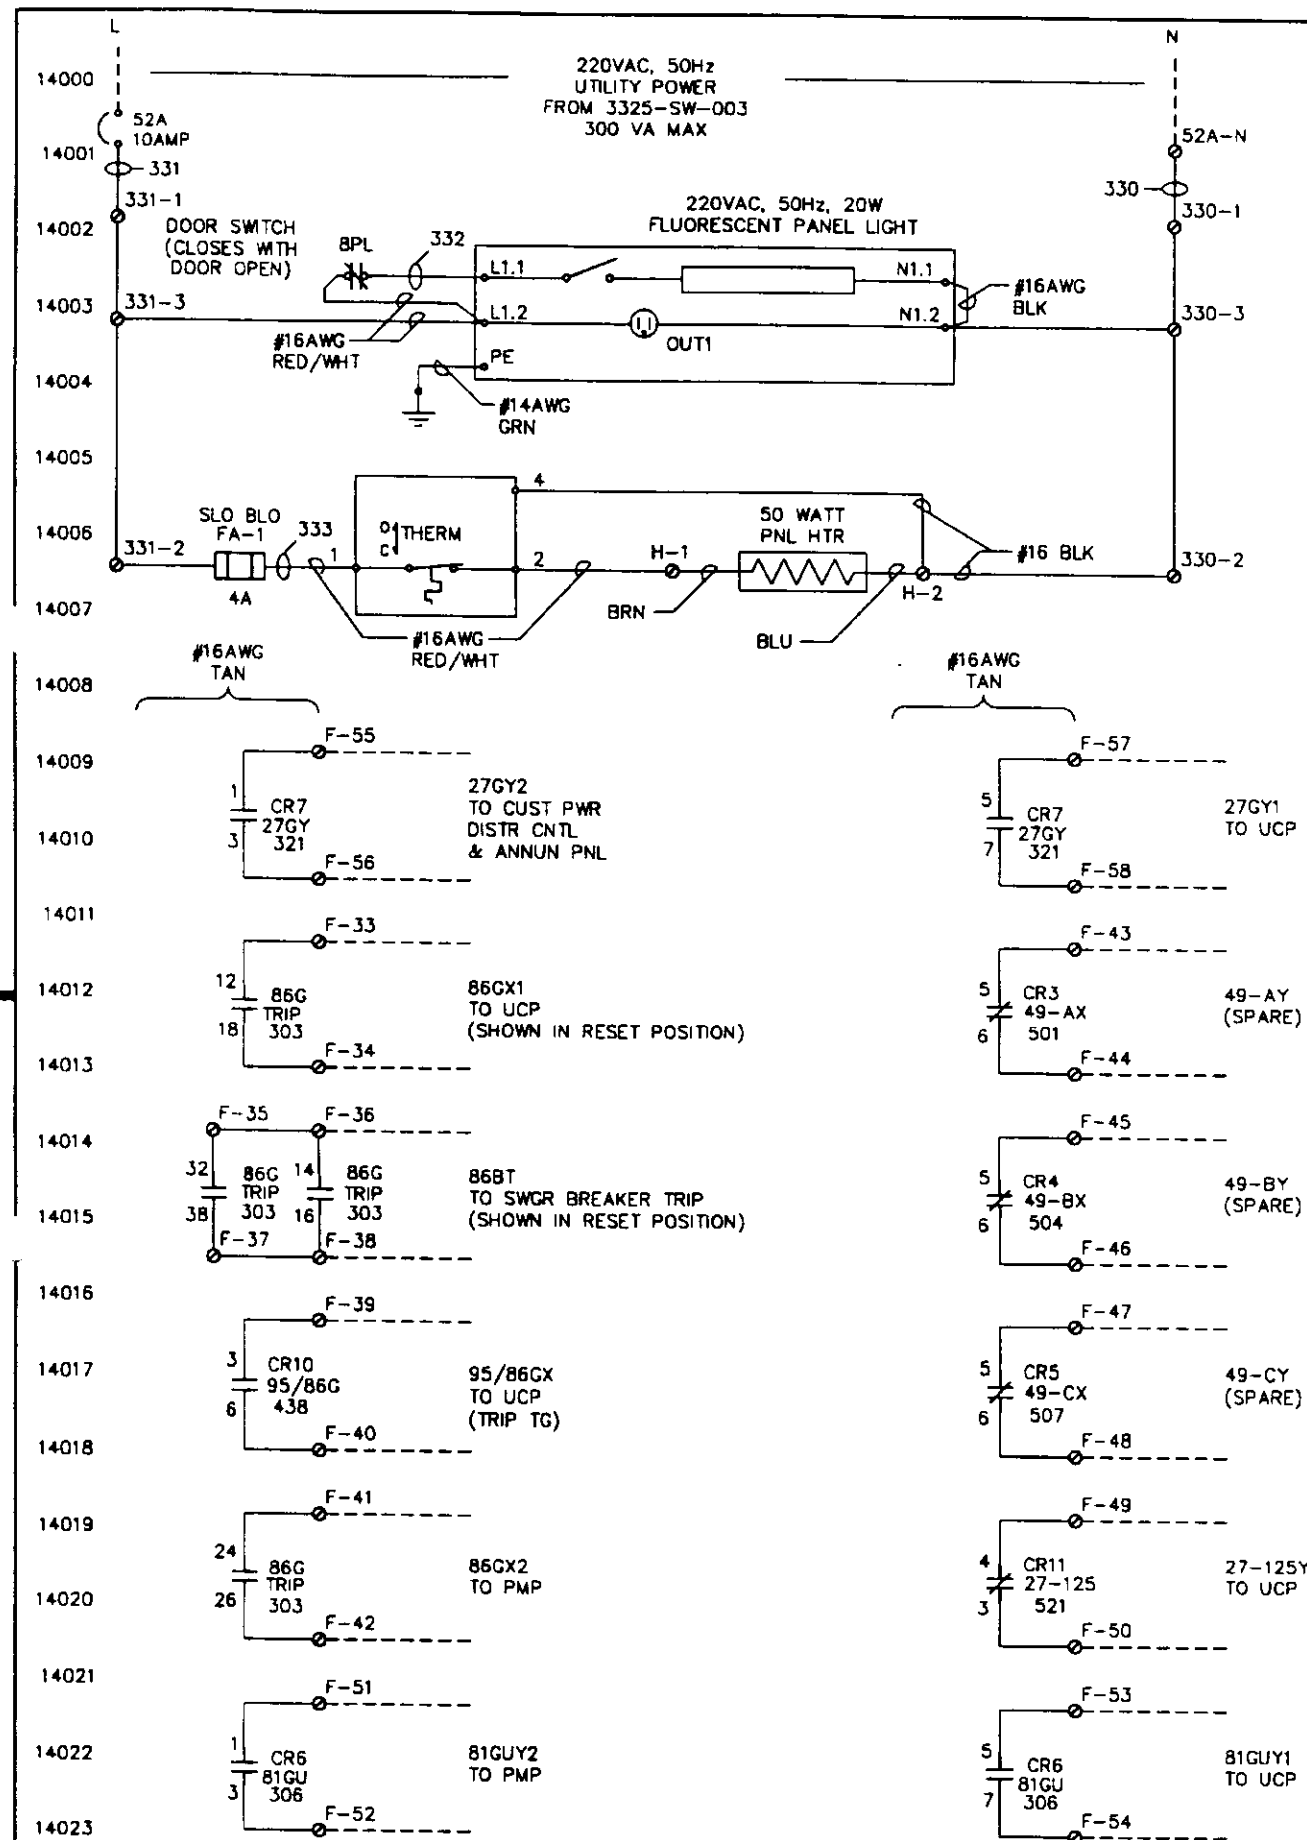

14025
14026
14027
RELAYS

RELAYS			SCHEMATIC LOC. FOR CONTACTS		
LOC.	POSITION	MNEMONIC	3-1-4	7-1-5-6	9-1-11-8
501	CR3	49-AX	507		14011
504	CR4	49-BX	510		14014
507	CR5	49-CX	513		14017
427	CR2	60G1X	342	317	
440	CR1	33GBC	307	317	
306	CR6	81GU	14022	14022	
321	CR7	27GY	14010	14010	

RELAYS

RELAYS			LOCATION FOR CONTACTS	
LOC.	POSITION	MNEMONIC	6-1-3-5	7-1-4-8
438	CR10	95/86G	14017	442

UNDERVOLTAGE RELAYS (DC)

UNDERVOLTAGE RELAYS (DC)			LOCATION FOR CONTACTS	
LOC.	POSITION	MNEMONIC	2-1-3-4	7-1-6-5
521	CR11	27-125	14020	

TS1 SWITCH DEVELOPMENT

CONTACTS	LOCATION
A 2 1	303
B 4 3	310
C 6 5	317
D 8 7	328
E 10 9	335
F 12 11	342
G 14 13	
H 16 15	
I 18 17	
J 20 19	

TS2 SWITCH DEVELOPMENT

CONTACTS	LOCATION
A 2 1	401
B 4 3	406
C 6 5	412
D 8 7	419
E 10 9	
F 12 11	
G 14 13	
H 16 15	
I 18 17	
J 20 19	

- LEGEND
- PROTECTIVE RELAY PANEL WIRING
 - WIRING REMOTE FROM PRP
 - CONTROL PANEL TERMINAL
 - INDICATOR LIGHT
 - NORMALLY OPEN CONTACT
 - NORMALLY CLOSED CONTACT
 - NORMALLY OPEN CONTACT FOR A SELECTOR SWITCH
 - NORMALLY CLOSED CONTACT FOR A SELECTOR SWITCH
 - TIMED RELAY
 - CONTROL RELAY
 - EARTH GROUND

86G SWITCH DEVELOPMENT

DECK	CONTACTS	TRIP	RESET	LOCATION
1	11 13		X	
1	12 18	X		14012
1	15 17		X	
1	14 16	X		14014
2	21 23		X	
2	22 28	X		439
2	25 27		X	
2	24 26	X		14020
3	31 33		X	
3	32 38	X		14014
3	35 37		X	
3	34 36	X		
4	41 43		X	
4	42 48	X		
4	45 47		X	
4	44 46	X		
5	51 53		X	
5	52 58	X		
5	55 57		X	
5	54 56	X		

WIRING SPECIFICATION (UNLESS OTHERWISE NOTED)
 APPLICABLE TO PRP INTERNAL WIRING, THIS SHEET ONLY.
 POWER BUSES - #14 AWG (OR JUMPER BAR)
 NON BUS - #16 AWG
 220 VAC (L1) - RED/WHITE
 220 VAC (L2) - BLACK
 220 VAC INTER - RED/WHITE
 * INTERCONNECTING WIRING NOT DIRECTLY
 CONNECTED TO +/- BUSES
 GROUNDS - #14 AWG GREEN

NO CHANGE THIS SHEET

CONFIDENTIAL PRINT

THIS PRINT IS PROPERTY OF COOPER ENERGY SERVICES "EN-TRONIC CONTROLS" AND MUST NOT BE USED IN ANY MANNER DETRIMENTAL TO THE INTEREST OF THIS COMPANY.

REV	BY	APR	DATE
4	MTD	11/24/97	
3	TSH	JFS	10-11-95
2	JAG	JFS	8-18-95
1	TSH	JFS	3-16-95

NOV 25 1997

SO-4940 ESO-59-C881-2
 AS INSTALLED CERTIFIED PRINT - NO PRINTS TO BE RETURNED


THIS DRAWING IS EN-TRONIC CONTROLS INTERPRETATION OF WHAT IS REQUIRED BY THE SPECIFICATION OF OUR CONTRACT. ALL RETURNED DRAWINGS MARKED WITH CHANGES MADE TO THE SUPPLIED EQUIPMENT DURING SITE INSTALLATION HAVE BEEN INCORPORATED AS THE LATEST REVISION TO THIS DRAWING.

PTT THAILAND GSP-3 TURBINE GENERATOR PROTECTIVE RELAY PANEL


STATUS		SEQUENCE SCHEMATIC MISC. CIRCUITS	
PRELIMINARY		DRAWN	JAG
APPROVAL DRAWINGS		CHECKED	111794
FINAL CERTIFIED		FILE	58200108
AS BUILT		SHEET	8 OF 9
AS INSTALLED	X	APPROVED	111794
COMPUTER GRAPHICS DRAWING		G582-001S	

ISSUE: SO-4940 11-17-94

เอกสารแนบที่ 5 Drawing สำหรับ GTG4 and GTG5

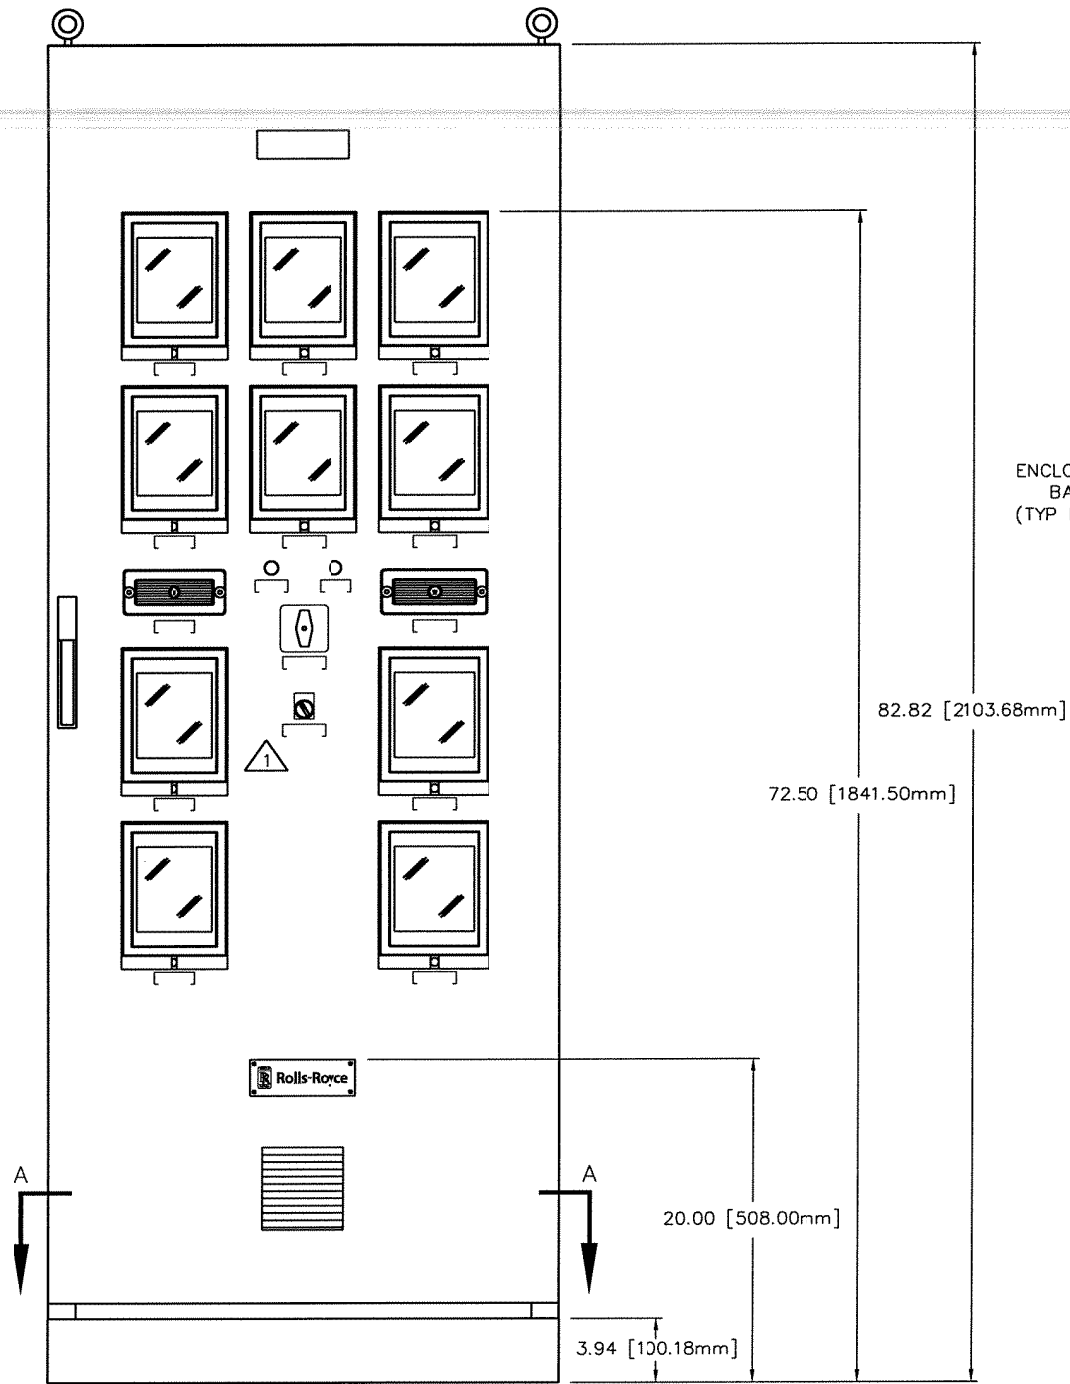

FRONT VIEW

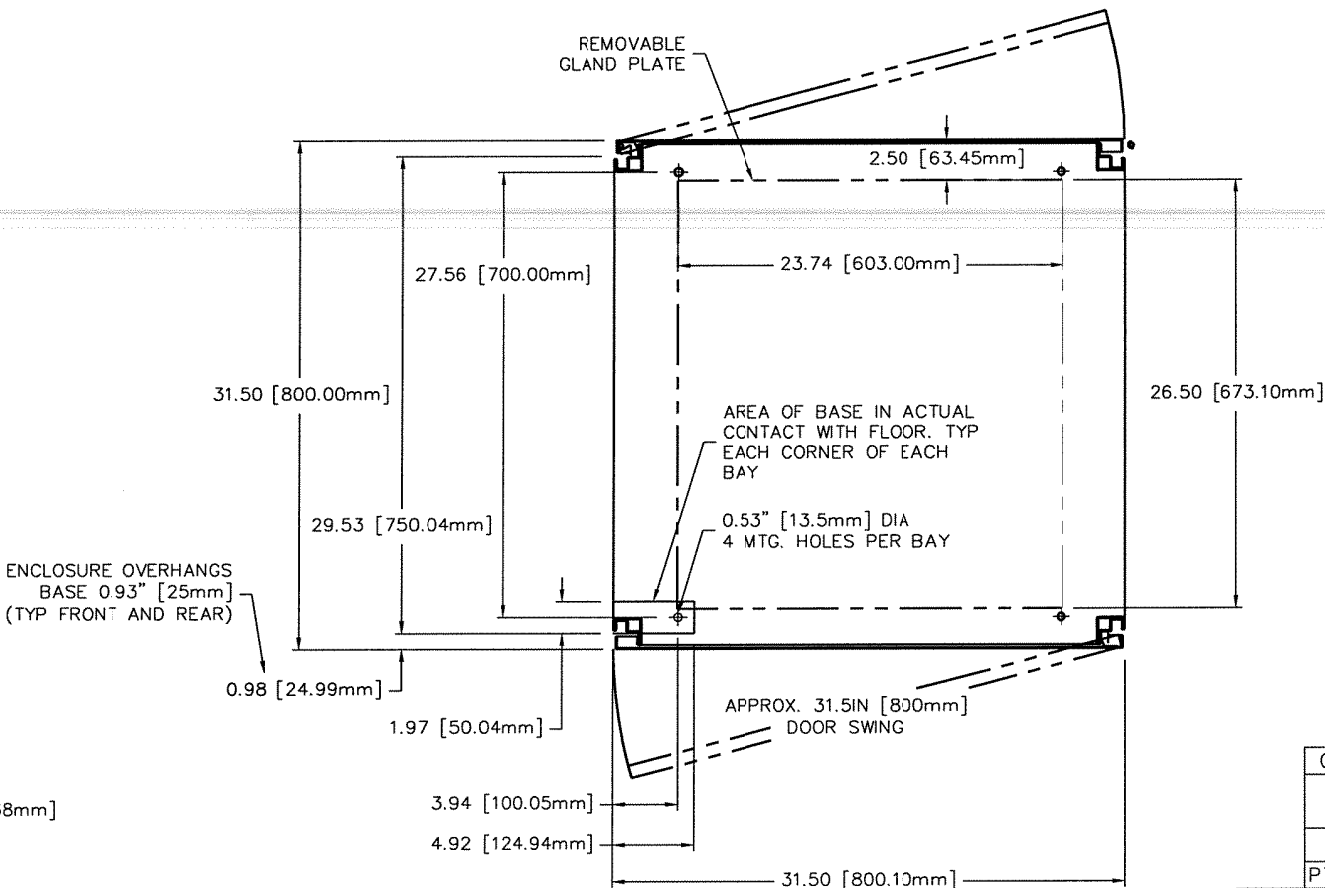

SECTION "A-A"

GAS SEPARATION PLANT UNIT 5 PROJECT	
PETROLEUM AUTHORITY OF THAILAND RAYONG, THAILAND	
SAMSUNG ENGINEERING	
PTT DOC No.:	CDS #016

ENVIRONMENTAL SPECIFICATIONS:

CLASSIFICATION: IEC IP40
ATMOSPHERE: NON-CORROSIVE, NON-HAZARDOUS
AIR CONDITIONED CONTROL ROOM

REFERENCE DRAWINGS:

PROTECTIVE RELAY PANEL (PRP)	
PRP SCHEMATIC	G582-003S
PRP ASSEMBLY	G582-003A
HV ONE LINE	G582-003N
UNIT CONTROL PANEL (UCP)	
UCP OUTLINE	G552-044G
UCP ASSEMBLY	G552-044A
UCP SCHEMATIC	G552-044S
POWER MANAGEMENT PANEL (PMS)	
PMS PANEL OUTLINE	G510-005G
PMS PANEL ASSEMBLY	G510-005A
PMS PANEL SCHEMATIC	G510-005N

CABINET WEIGHT:

APPROXIMATELY 800lbs (383kg)

CABINET DETAILS:


ALL DOORS HAVE "KEY LOCK" HANDLES.
MATERIAL:
DOORS - 2.0 mm (14 GA) STL.
SIDES (ENDS) - 1.5 mm (16 GA) STL.

POWER REQUIREMENTS:

2 x 220 VAC, 50 Hz, 300VA (500 VA MAX.)

PAINT SPECIFICATIONS:

EXTERNAL: RITTAL LIGHT GREY (RAL 7032)
INTERNAL:

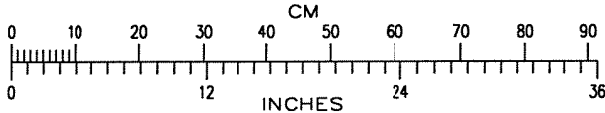

CONFIDENTIAL PRINT

THIS PRINT IS THE PROPERTY OF
ROLLS-ROYCE ENERGY SYSTEMS INC.
"EN-TRONIC CONTROLS" AND MUST NOT
BE USED IN ANY MANNER DETRIMENTAL
TO THE INTEREST OF THE COMPANY.

REV	BY	APR	DATE
1	JAG	MM	4/15/04
REVISIONS			

S0-5182 ESO-59-A1153, 1154
AS BUILT CERTIFIED PRINT - NO PRINTS TO BE RETURNED

THIS DRAWING IS EN-TRONIC CONTROLS INTERPRETATION OF WHAT IS
REQUIRED BY THE SPECIFICATION OF OUR CONTRACT. ALL CHANGES
MADE TO THE SUPPLIED EQUIPMENT DURING THE MANUFACTURING PHASE
HAVE BEEN INCORPORATED AS THE LATEST REVISION OF THIS DRAWING.

PTT THAILAND GSP-5 AVON GENERATOR
TURBINE GEN. POWER MANAGEMENT PANEL
S0-5182, MO-A1153, 1154

DRAWING STATUS

PRELIMINARY	
APPROVAL	
FINAL CERTIFIED	
AS BUILT	X
AS INSTALLED	


EN-TRONIC®
CONTROLS



Rolls-Royce

PANEL OUTLINE
PROTECTIVE RELAY PANEL

DRAWN D.LANNOY	ISSUE DATE: 4-14-03	REVISION 1
CHKD.	CAD FILE: G8/003-001	
APPR. M.NOLL	G582-003G	
SHEET 1 OF 2		

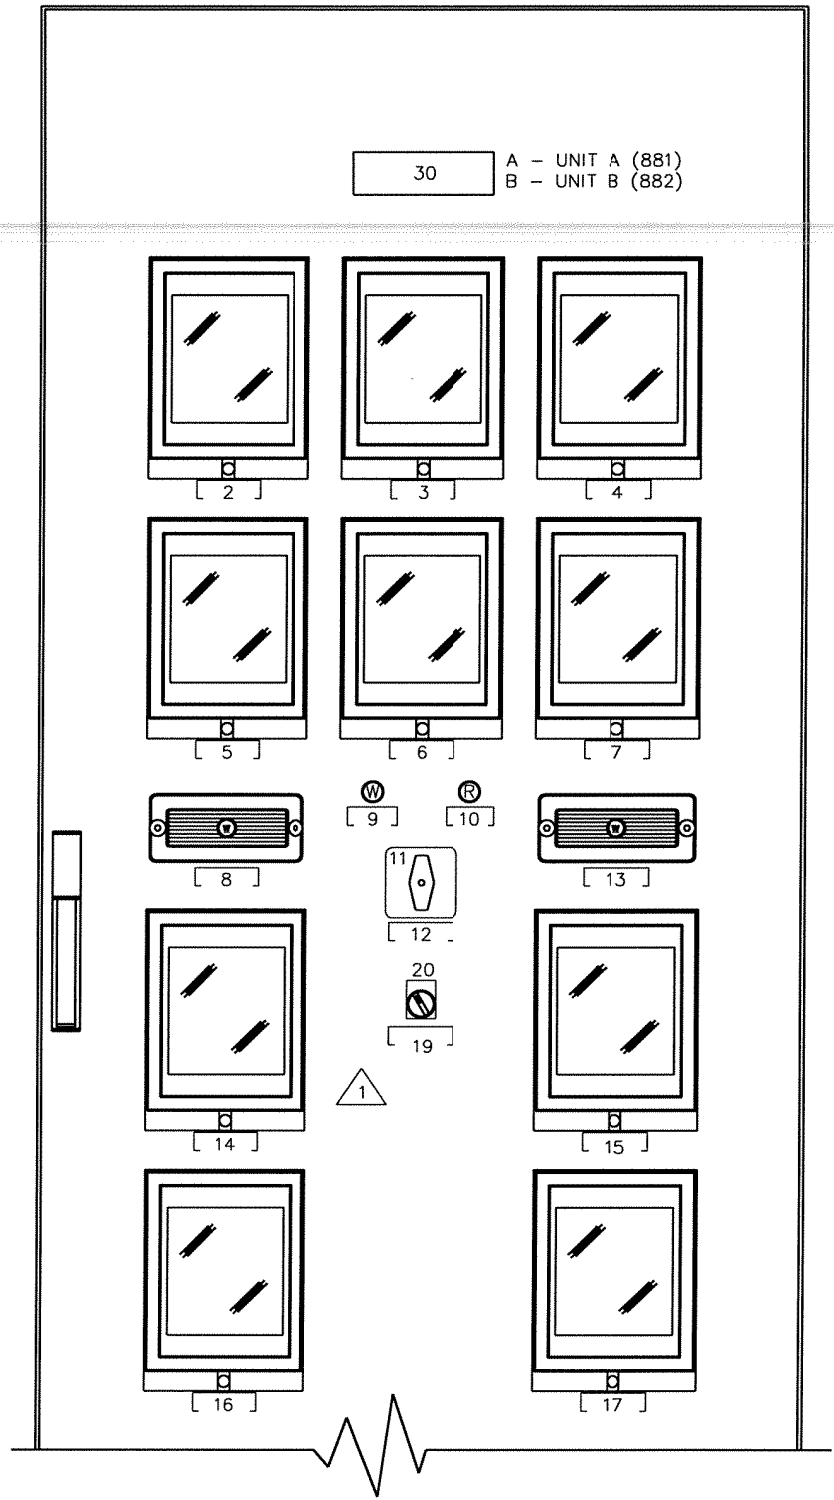


FRONT VIEW

LEGEND PLATES

NO.	PART NUMBER	LEGEND		LINE ONE	LINE TWO
		MATL			
1					
2	2-99P-011-063	B		TG UNDERVOLTAGE	
3	2-99P-011-063	B		TG OVERVOLTAGE	
4	2-99P-011-063	B		TG OVER/UNDER	FREQUENCY
5	2-99P-011-063	B		TG LOSS OF FIELD	
6	2-99P-011-063	B		TG NEGATIVE	PHASE SEQUENCE
7	2-99P-011-063	B		TG OVERCURRENT	VOLTAGE RESTRAINED
8	2-99P-011-063	B		TEST SWITCH 1	
9	2-99P-011-063	B		86G SUPERVISION	LIGHT
10	2-99P-011-063	B		TG ELECTRICAL TRIP	LIGHT
11	-	F		(SEE DETAIL 11)	
12	2-99P-011-063	B		TG ELECTRICAL	LOCKOUT
13	2-99P-011-063	B		TEST SWITCH 2	
14	2-99P-011-063	B		TG NEUTRAL	OVERCURRENT
15	2-99P-011-063	B		TG DIFFERENTIAL	
16	2-99P-011-063	B		TG REVERSE POWER	
17	2-99P-011-063	B		TG LOSS OF PHASE	
18					
19	2-99P-011-063	B		GENERATOR TRIP RESET	
20	-	E		(BLANK) / RESET	
30A	G582-001A#L30A	C		GEN PRP-A (SEE DETAIL 30A)	
30B	G582-001A#L30B	C		GEN PRP-B (SEE DETAIL 30B)	

NAMEPLATE MATERIAL / STYLE


- A. MYLAR INSERTED INTO FT100 STANDARD LEGEND POCKET (TRANSPARENT PLASTIC OUTER COVER)
B. ENGRAVED LAMINATED PLASTIC (WHITE WITH BLACK LETTERING) PER G5-103. SECURED WITH 316 S.STL. SCREWS.
C. ENGRAVED LAMINATED PLASTIC (WHITE WITH BLACK LETTERING) SIZE PER DETAILS. SECURED WITH 316 S.STL. SCREWS.
D. ENGRAVED LAMINATED PLASTIC (RED WITH WHITE LETTERING) SIZE PER DETAILS. SECURED WITH 316 S.STL. SCREWS.
E. ENGRAVED LAMINATED PLASTIC (WHITE WITH BLACK LETTERING) (USE 2-04S-521-302 BLANK)
F. INCLUDED WITH COMPONENT

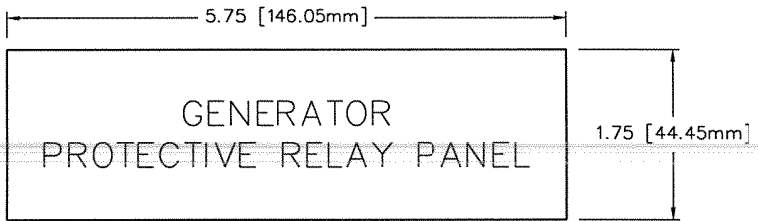

DETAIL 30A



DETAIL 30B

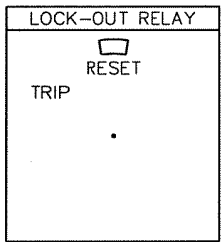

LEGEND PLATE 11

CONFIDENTIAL PRINT

THIS PRINT IS THE PROPERTY OF ROLLS-ROYCE ENERGY SYSTEMS INC. "EN-TRONIC CONTROLS" AND MUST NOT BE USED IN ANY MANNER DETRIMENTAL TO THE INTEREST OF THE COMPANY.

SC-5182 ESO-A1153, 1154
AS BUILT CERTIFIED PRINT - NO PRINTS TO BE RETURNED

THIS DRAWING IS EN-TRONIC CONTROLS INTERPRETATION OF WHAT IS REQUIRED BY THE SPECIFICATION OF OUR CONTRACT. ALL CHANGES MADE TO THE SUPPLIED EQUIPMENT DURING THE MANUFACTURING PHASE HAVE BEEN INCORPORATED AS THE LATEST REVISION OF THIS DRAWING.

PTT THAILAND GSP-5 AVON GENERATOR
TURBINE GEN. POWER MANAGEMENT PANEL
SO-5182, MO-A1153, 1154

DRAWING STATUS	
PRELIMINARY	
APPROVAL	
FINAL CERTIFIED	
AS BUILT	X
AS INSTALLED	

EN-TRONIC®
CONTROLS



Rolls-Royce

PANEL OUTLINE
PROTECTIVE RELAY PANEL

DRAWN D.LANNOY	ISSUE DATE: 4-14-03	REVISION 1
CHKD.	CAD FILE: G82003-002	
APPR. M. NOLL		
SHEET 2 OF 2		

C582-003G



SHIP LOOSE ITEMS
(BAG & SECURE TO INTERNAL FRAME)

- (SC) PROTECTIVE RELAY TEST PLUGS (2)
(SD) PROTECTIVE RELAY EXTENDER BOARD

NOTES
1 - ALL 220 VAC TO RUN IN
EMT OR FLEXIBLE CONDUIT
TO NEAREST PRACTICAL POINT.


REFERENCE DRAWINGS
OUTLINE G582-003G
SCHEMATIC G582-003S
BILL OF MAT'L D1153, 1154

WIRE	
#12 SIS	ITEM WA
#14 SIS	ITEM WB
#12 GREEN	ITEM WC
#14 GRN/YEL	ITEM WD
#18 3C SHLD	ITEM WE
#14 RED/WHT	ITEM WF
#14 BLK	ITEM WG
#16 RED/WHT	ITEM WH
#14 VIO	ITEM WP
#16 VIO	ITEM WQ
#14 WHT/VIO	ITEM WR
#16 WHT/VIO	ITEM WS
#16 BRN	ITEM WT
#16 TAN	ITEM WU

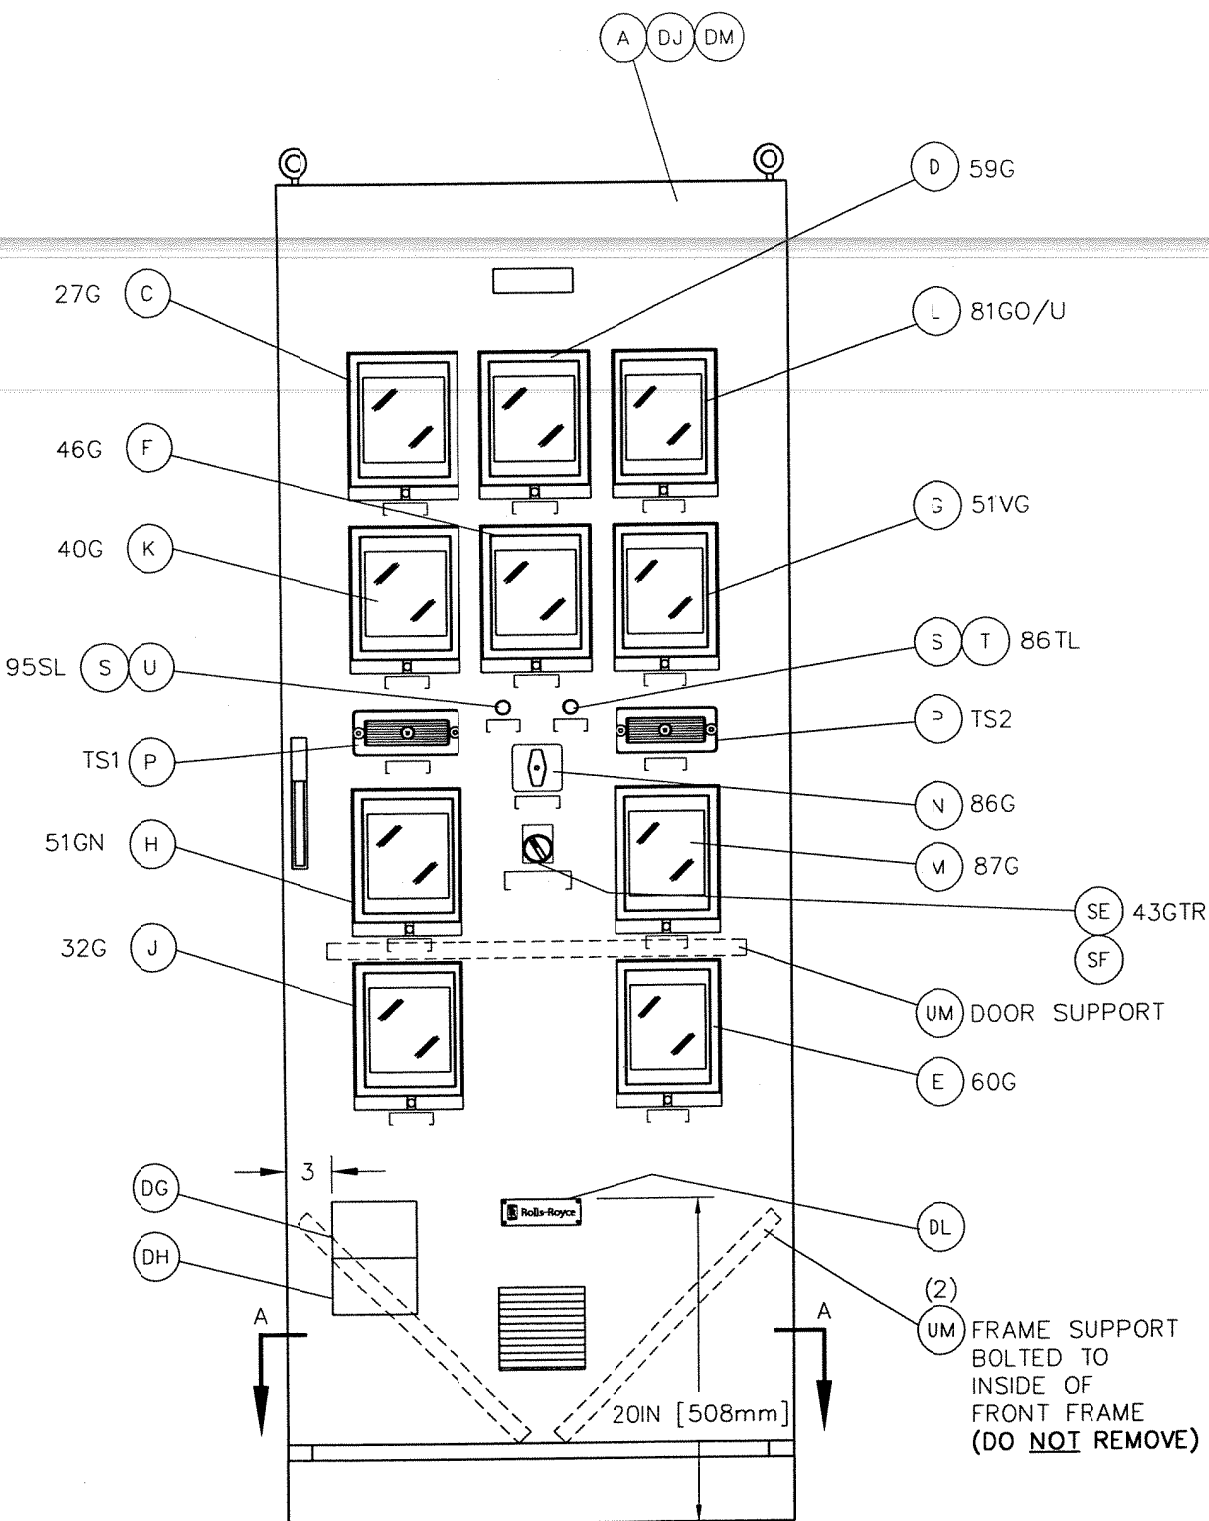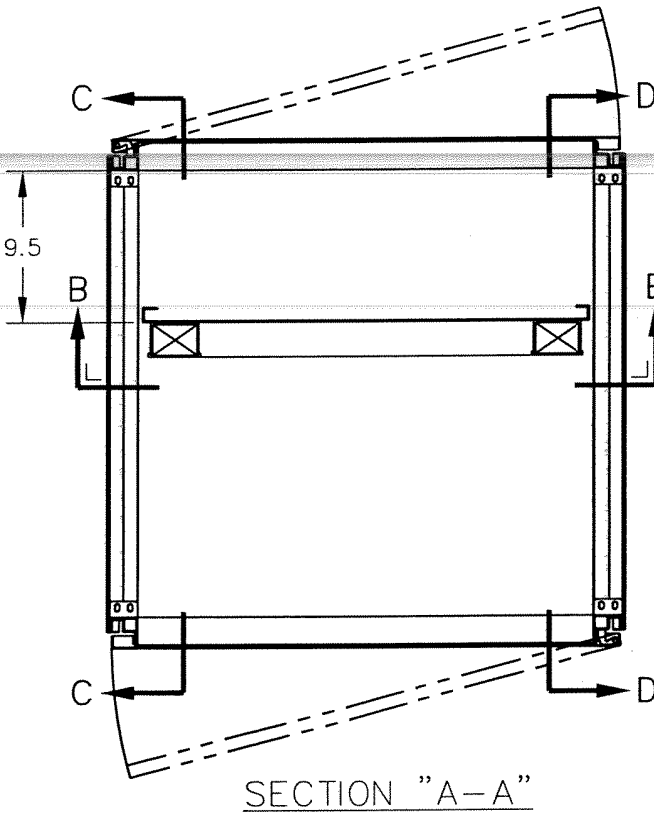

DC 125 VOLTS 10 AMPS
AC 220 VOLTS 1 PH. 10 AMPS 50 HZ.
AC VOLTS PH. AMPS HZ.
SERIAL NO. D1153.4 DWG. NO. G582-003A
YEAR OF MFG. 2003 MFG. LOC. U.S.A.
Rolls-Royce
2-07P-645-001

DP
CENTER OUTSIDE
REAR DOOR
APPROX 60" ABOVE
FLOOR

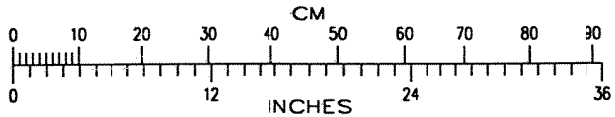

UNCONTROLLED
COPY

GAS SEPARATION PLANT UNIT 5 PROJECT	
PETROLEUM AUTHORITY OF THAILAND RAYONG, THAILAND	
SAMSUNG ENGINEERING	
PTT DCC No.:	CDS #

CONFIDENTIAL PRINT

THIS PRINT IS THE PROPERTY OF
ROLLS-ROYCE ENERGY SYSTEMS INC.
"EN-TRONIC CONTROLS" AND MUST NOT
BE USED IN ANY MANNER DETRIMENTAL
TO THE INTEREST OF THE COMPANY.

REV	BY	DATE
1	KMO	3/30/04
REVISIONS		

AS BUILT CERTIFIED PRINT - NO PRINTS TO BE RETURNED


THIS DRAWING IS EN-TRONIC CONTROLS INTERPRETATION OF WHAT IS
REQUIRED BY THE SPECIFICATION OF OUR CONTRACT. ALL CHANGES
MADE TO THE SUPPLIED EQUIPMENT DURING THE MANUFACTURING PHASE
HAVE BEEN INCORPORATED AS THE LATEST REVISION OF THIS DRAWING.

PTT THAILAND GSP-5 AVON GENERATOR
TURBINE GEN. PROTECTIVE RELAY PANEL
SO-5182, MO-D1153, 1154

DRAWING STATUS	
PRELIMINARY	
APPROVAL	
FINAL CERTIFIED	
AS BUILT	X
AS INSTALLED	

EN-TRONIC®
CONTROLS
Rolls-Royce

PANEL ASSEMBLY PROTECTIVE RELAY PANEL		
DRAWN D.LANNON	ISSUE DATE: 6/19/03	REVISION 1
CHKD.	CAD FILE: A82003-001	
APPR. M.JN		
SHEET 1 OF 3	C582-003A	

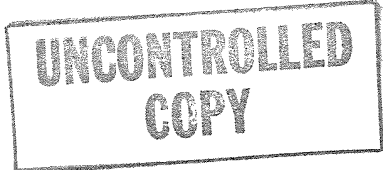

THIS PRINT IS THE PROPERTY OF ROLLS-ROYCE ENERGY
SYSTEMS INC. "EN-TRONIC CONTROLS" AND MUST NOT BE
USED IN ANY MANNER DETRIMENTAL TO THE INTEREST
OF THE COMPANY.

THIS DRAWING IS EN-TRONIC CONTROLS INTERPRETATION OF WHAT IS
REQUIRED BY THE SPECIFICATION OF OUR CONTRACT. ALL CHANGES
MADE TO THE SUPPLIED EQUIPMENT DURING THE MANUFACTURING PHASE
HAVE BEEN INCORPORATED AS THE LATEST REVISION OF THIS DRAWING.

DRAWING STATUS	
PRELIMINARY	
APPROVAL	
FINAL CERTIFIED	
AS BUILT	
AS INSTALLED	






Rolls-Royce

REVISION 1

APPR. MJN

SHEET 2 OF 3

G582-003A

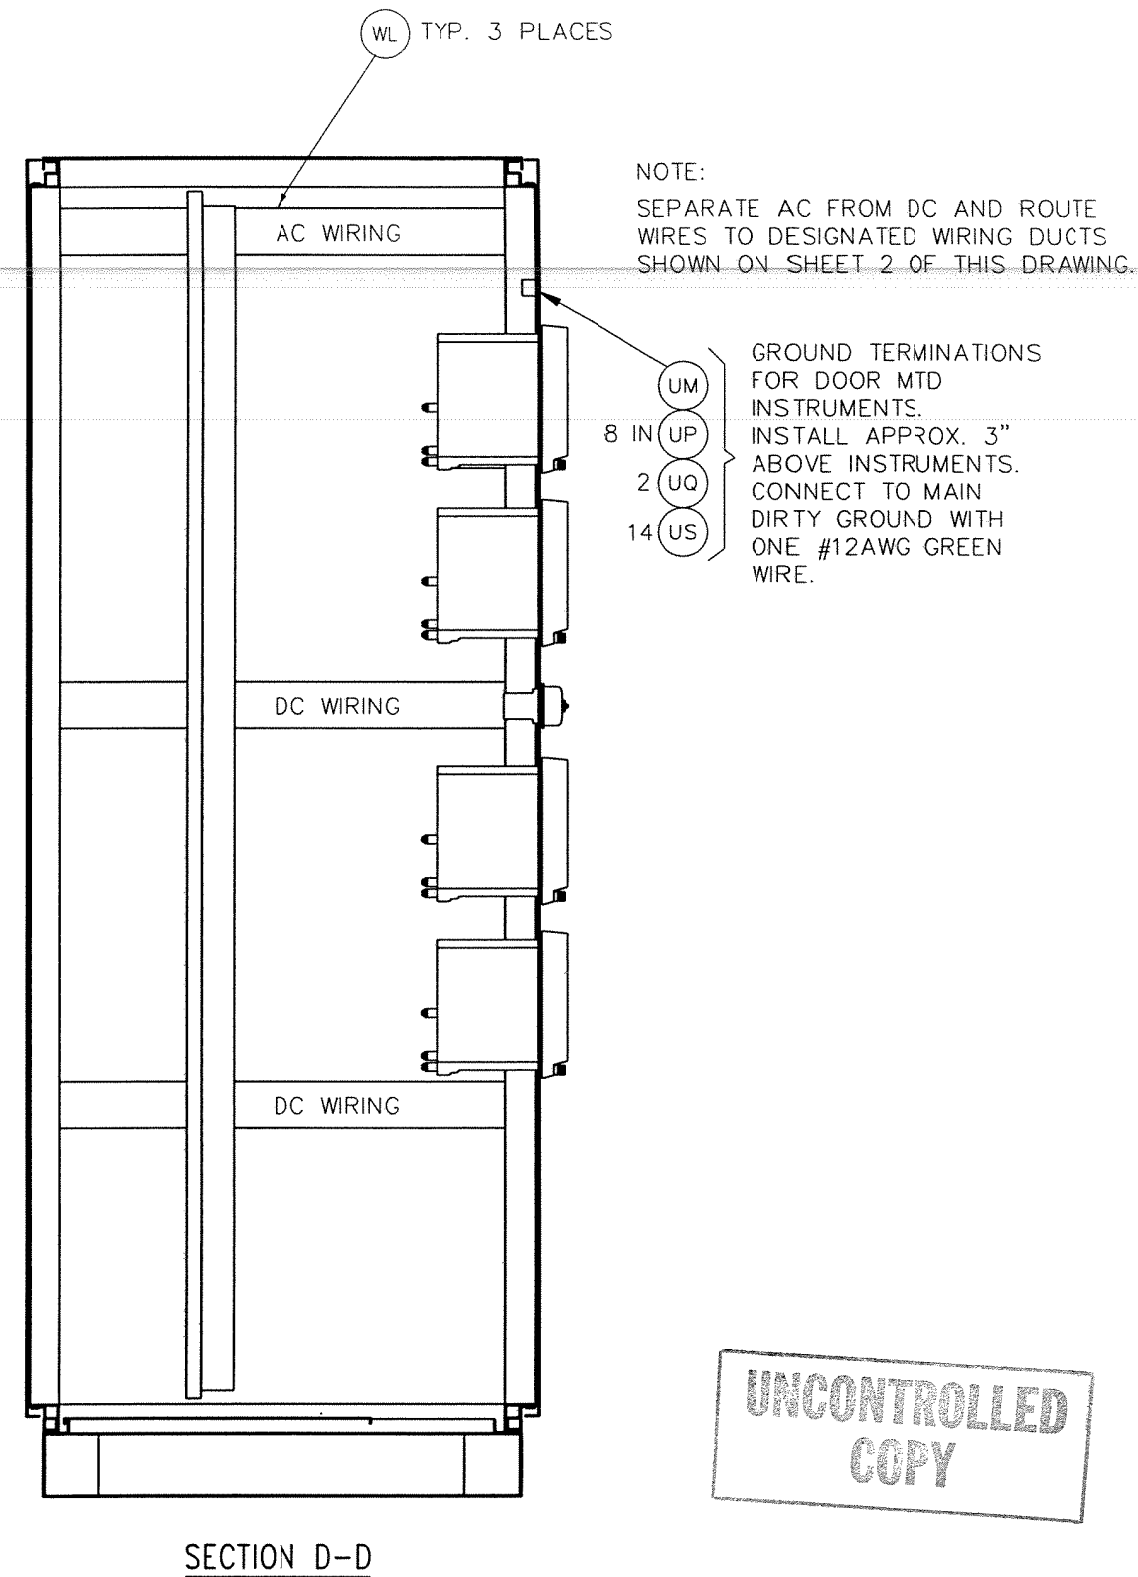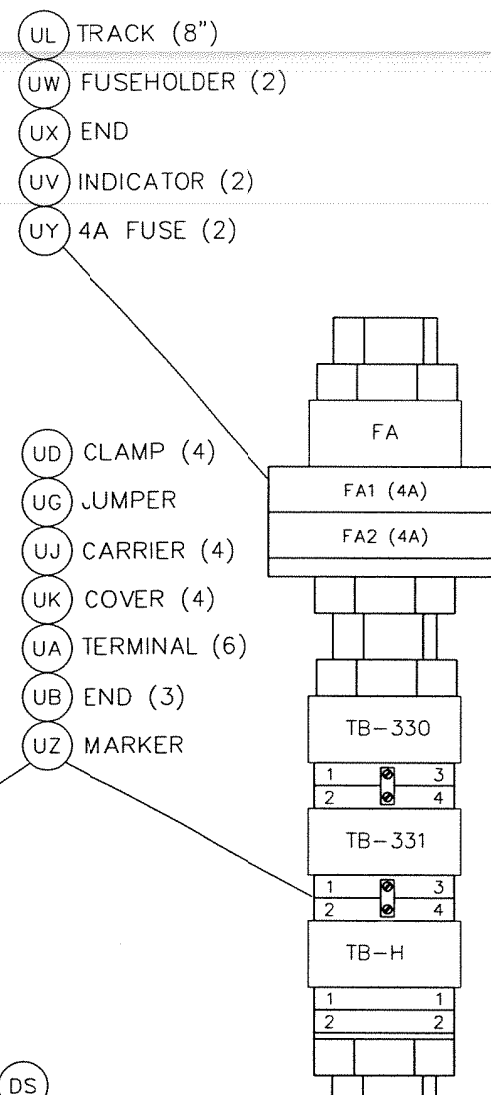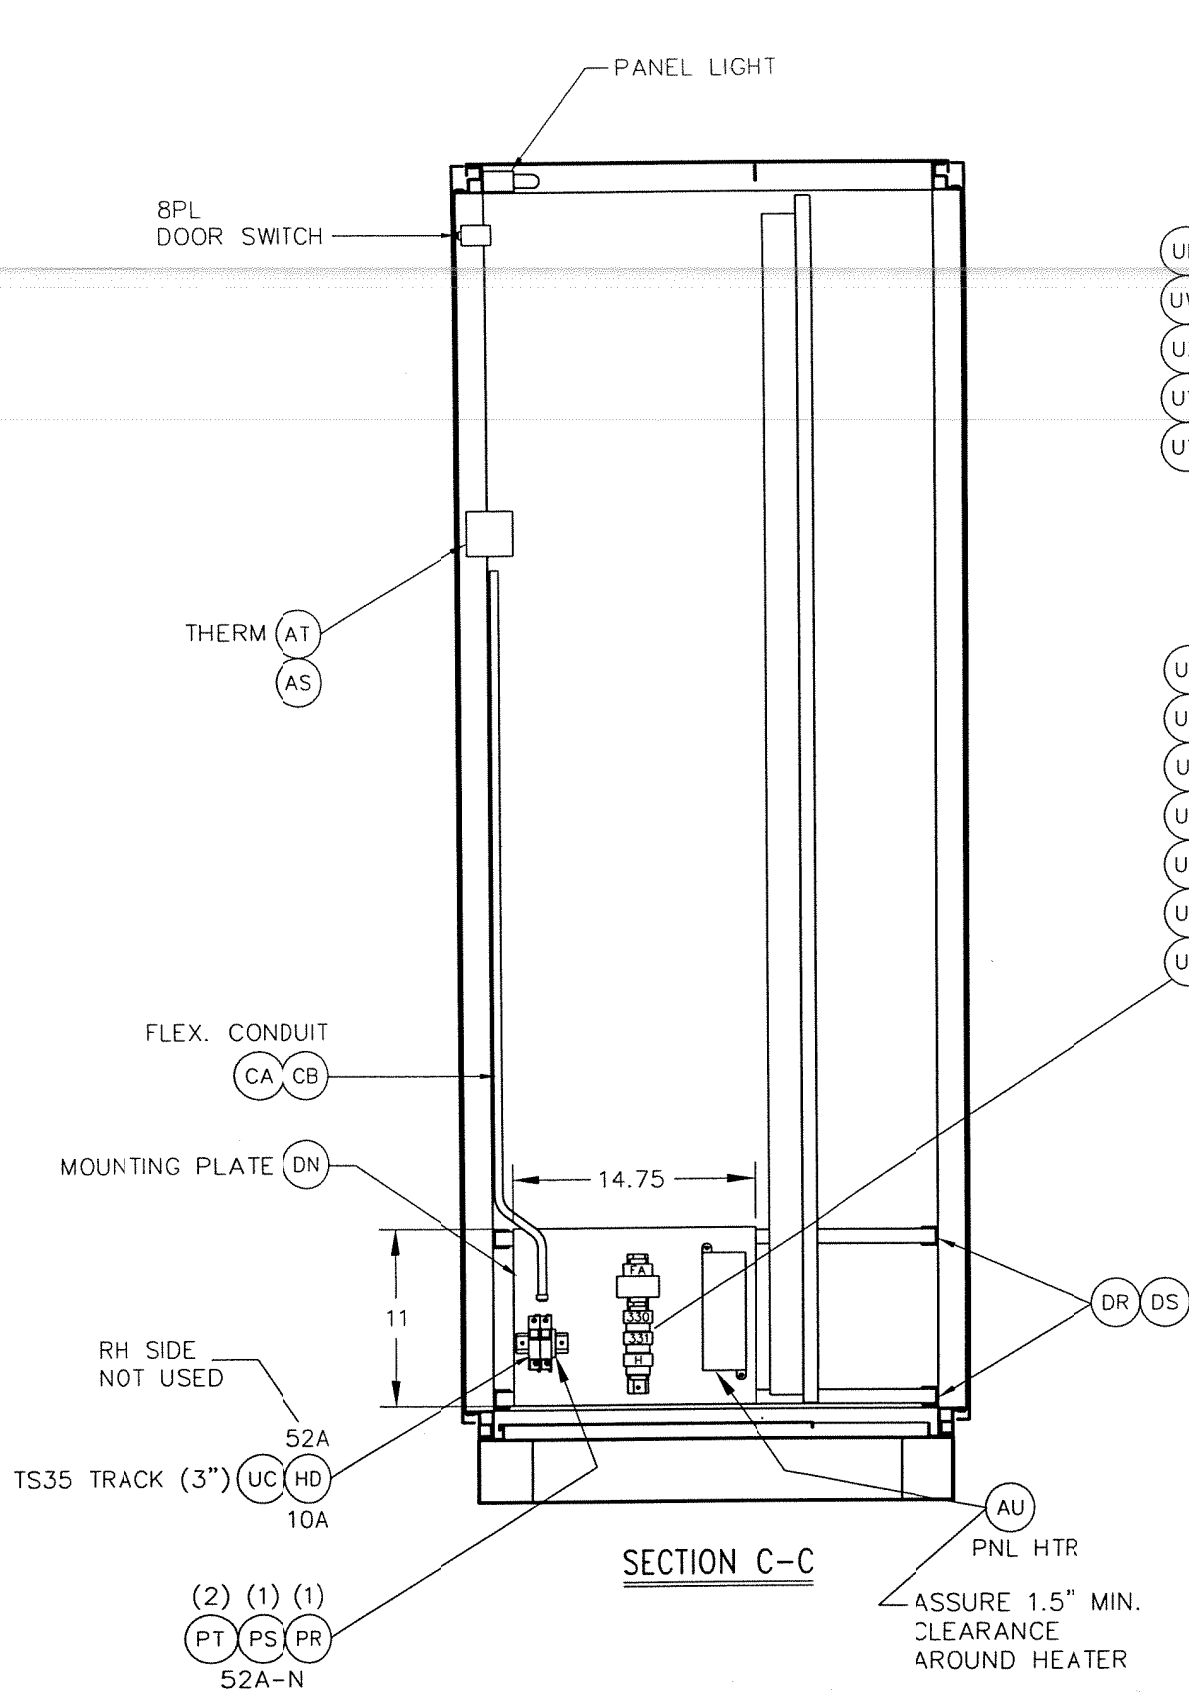

CONFIDENTIAL PRINT

THIS PRINT IS THE PROPERTY OF ROLLS-ROYCE ENERGY SYSTEMS INC. "EN-TRONIC CONTROLS" AND MUST NOT BE USED IN ANY MANNER DETRIMENTAL TO THE INTEREST OF THE COMPANY.

AS BUILT CERTIFIED PRINT - NO PRINTS TO BE RETURNED

THIS DRAWING IS EN-TRONIC CONTROLS INTERPRETATION OF WHAT IS REQUIRED BY THE SPECIFICATION OF OUR CONTRACT. ALL CHANGES MADE TO THE SUPPLIED EQUIPMENT DURING THE MANUFACTURING PHASE HAVE BEEN INCORPORATED AS THE LATEST REVISION OF THIS DRAWING

PTT THAILAND GSP-5 AVON GENERATOR
TURBINE GEN. PROTECTIVE RELAY PANEL
SO-5182, MO-D1153, 1154

DRAWING STATUS	
PRELIMINARY	
APPROVAL	
FINAL CERTIFIED	
AS BUILT	X
AS INSTALLED	


EN-TRONIC®
CONTROLS



Rolls-Royce

PANEL ASSEMBLY
PROTECTIVE RELAY PANEL

DRAWN D.LANNOY		ISSUE DATE: 06/19/03	REVISION
CHKD.		CAD FILE: A82003-003	
APPR. M.J.N.		C582-003A	
SHEET 3 OF 3			

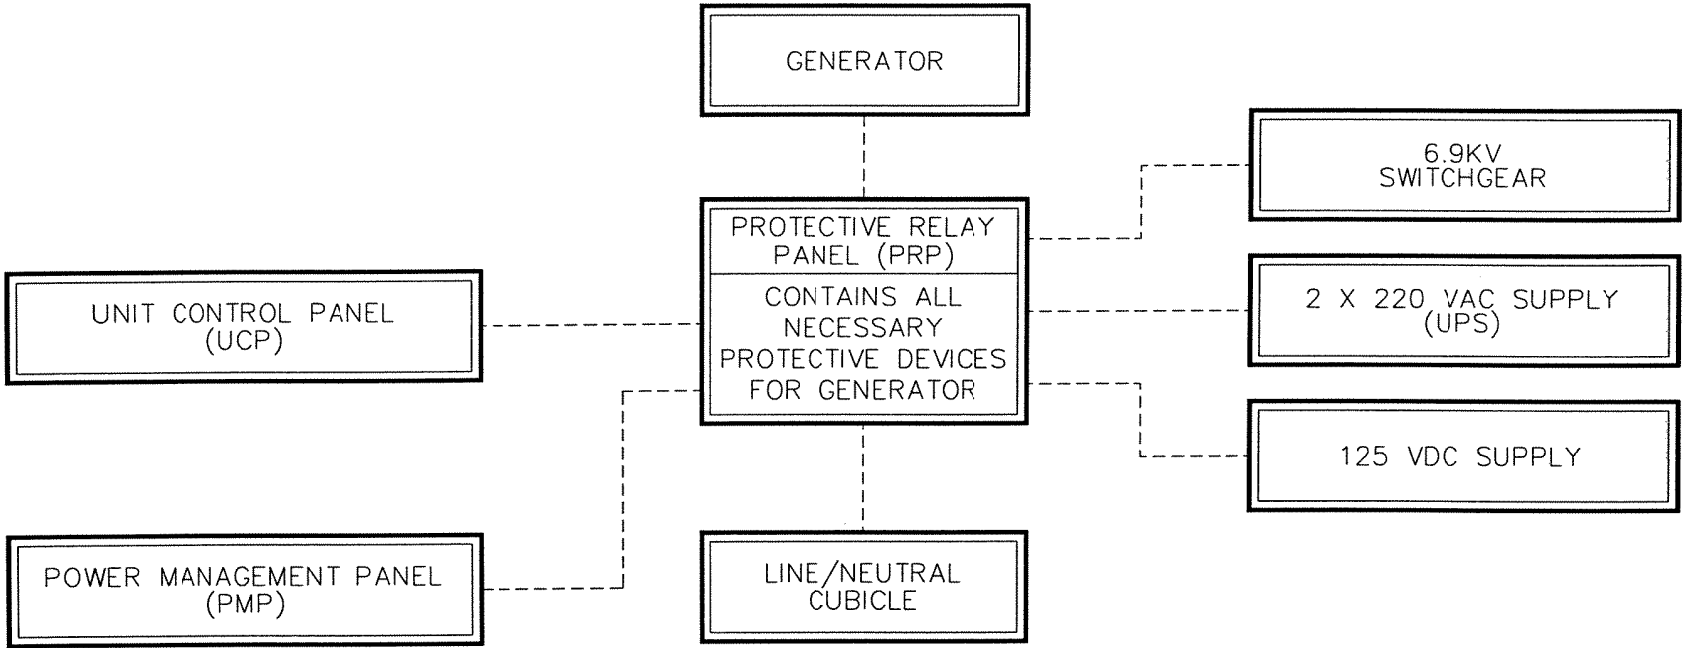

Master Print
DO NOT REMOVE

REFERENCE DRAWINGS	
PROTECTIVE RELAY PANEL (PRP)	
PRP OUTLINE	G582-0C3G
PRP ASSEMBLY	G582-0C3A
HV ONE LINE	G582-0C3N
UNIT CONTROL PANEL (UCP)	
UCP OUTLINE	G552-044G
UCP ASSEMBLY	G552-044A
UCP SCHEMATIC	G552-044S
POWER MANAGEMENT PANEL (PMP)	
PMP PANEL OUTLINE	G510-005G
PMP PANEL ASSEMBLY	G510-005A
PMP PANEL SCHEMATIC	G510-005S

GAS SEPARATION PLANT UNIT 5 PROJECT	
PETROLEUM AUTHORITY OF THAILAND RAYONG, THAILAND	
SAMSUNG ENGINEERING	
PTT DOC No.:	CDS #

CONFIDENTIAL PRINT

THIS PRINT IS THE PROPERTY OF ROLLS-ROYCE ENERGY SYSTEMS INC. "EN-TRONIC CONTROLS" AND MUST NOT BE USED IN ANY MANNER DETRIMENTAL TO THE INTEREST OF THE COMPANY.

2	KMO	MJM	3/25/04
1	TSH	MJN	09/19/03
REV	BY	AFR	DATE

REVISIONS

AS BUILT CERTIFIED PRINT - NO PRINTS TO BE RETURNED

MAR 26 2004

THIS DRAWING IS EN-TRONIC CONTROLS INTERPRETATION OF WHAT IS REQUIRED BY THE SPECIFICATION OF OUR CONTRACT. ALL CHANGES MADE TO THE SUPPLIED EQUIPMENT DURING THE MANUFACTURING PHASE HAVE BEEN INCORPORATED AS THE LATEST REVISION OF THIS DRAWING.

PTT THAILAND AVON TURBINE GEN
PROTECTIVE RELAY PANEL GSP-5
SO-5182, MO-A1153, 1154

DRAWING STATUS	
PRELIMINARY	
APPROVAL	
FINAL CERTIFIED	
AS BUILT	X
AS INSTALLED	

Rolls-Royce

EN-TRONIC® CONTROLS	
DRAWN D.LANNOY	ISSUE DATE: 6/16/03
CHKD.	CAD FILE: G5K2003S-001
APPR. MJN	
SHEET 1 OF 9	

UNIT SEQUENCE SCHEMATIC SYSTEM BLOCK DIAGRAM	
REVISION 2	
G582-003S	



THIS PRINT IS THE PROPERTY OF ROLLS-ROYCE ENERGY
SYSTEMS INC. "EN-TRONIC CONTROLS" AND MUST NOT BE
USED IN ANY MANNER DETRIMENTAL TO THE INTEREST
OF THE COMPANY.

THIS DRAWING IS EN-TRONIC CONTROLS INTERPRETATION OF WHAT IS
REQUIRED BY THE SPECIFICATION OF OUR CONTRACT. ALL CHANGES
MADE TO THE SUPPLIED EQUIPMENT DURING THE MANUFACTURING PHASE
HAVE BEEN INCORPORATED AS THE LATEST REVISION OF THIS DRAWING.

PTT THAILAND AVON TURBINE GEN
PROTECTIVE RELAY PANEL GSP-5
SO-5182, MO-A1153, 1154


DRAWING STATUS	
PRELIMINARY	
APPROVAL	
FINAL CERTIFIED	
AS BUILT	
AS INSTALLED	

EN-TRONIC®
CONTROLS



Rolls-Royce

UNIT SEQUENCE SCHEMATIC PROTECTION ONE LINE			
DRAWN D.LANNOY		ISSUE DATE: 6/16/03	REVISION 2
CHKD.		CAD FILE: G5E2003S-002	
APPR. M.JN		G582-003S	
SHEET 2 OF 9			

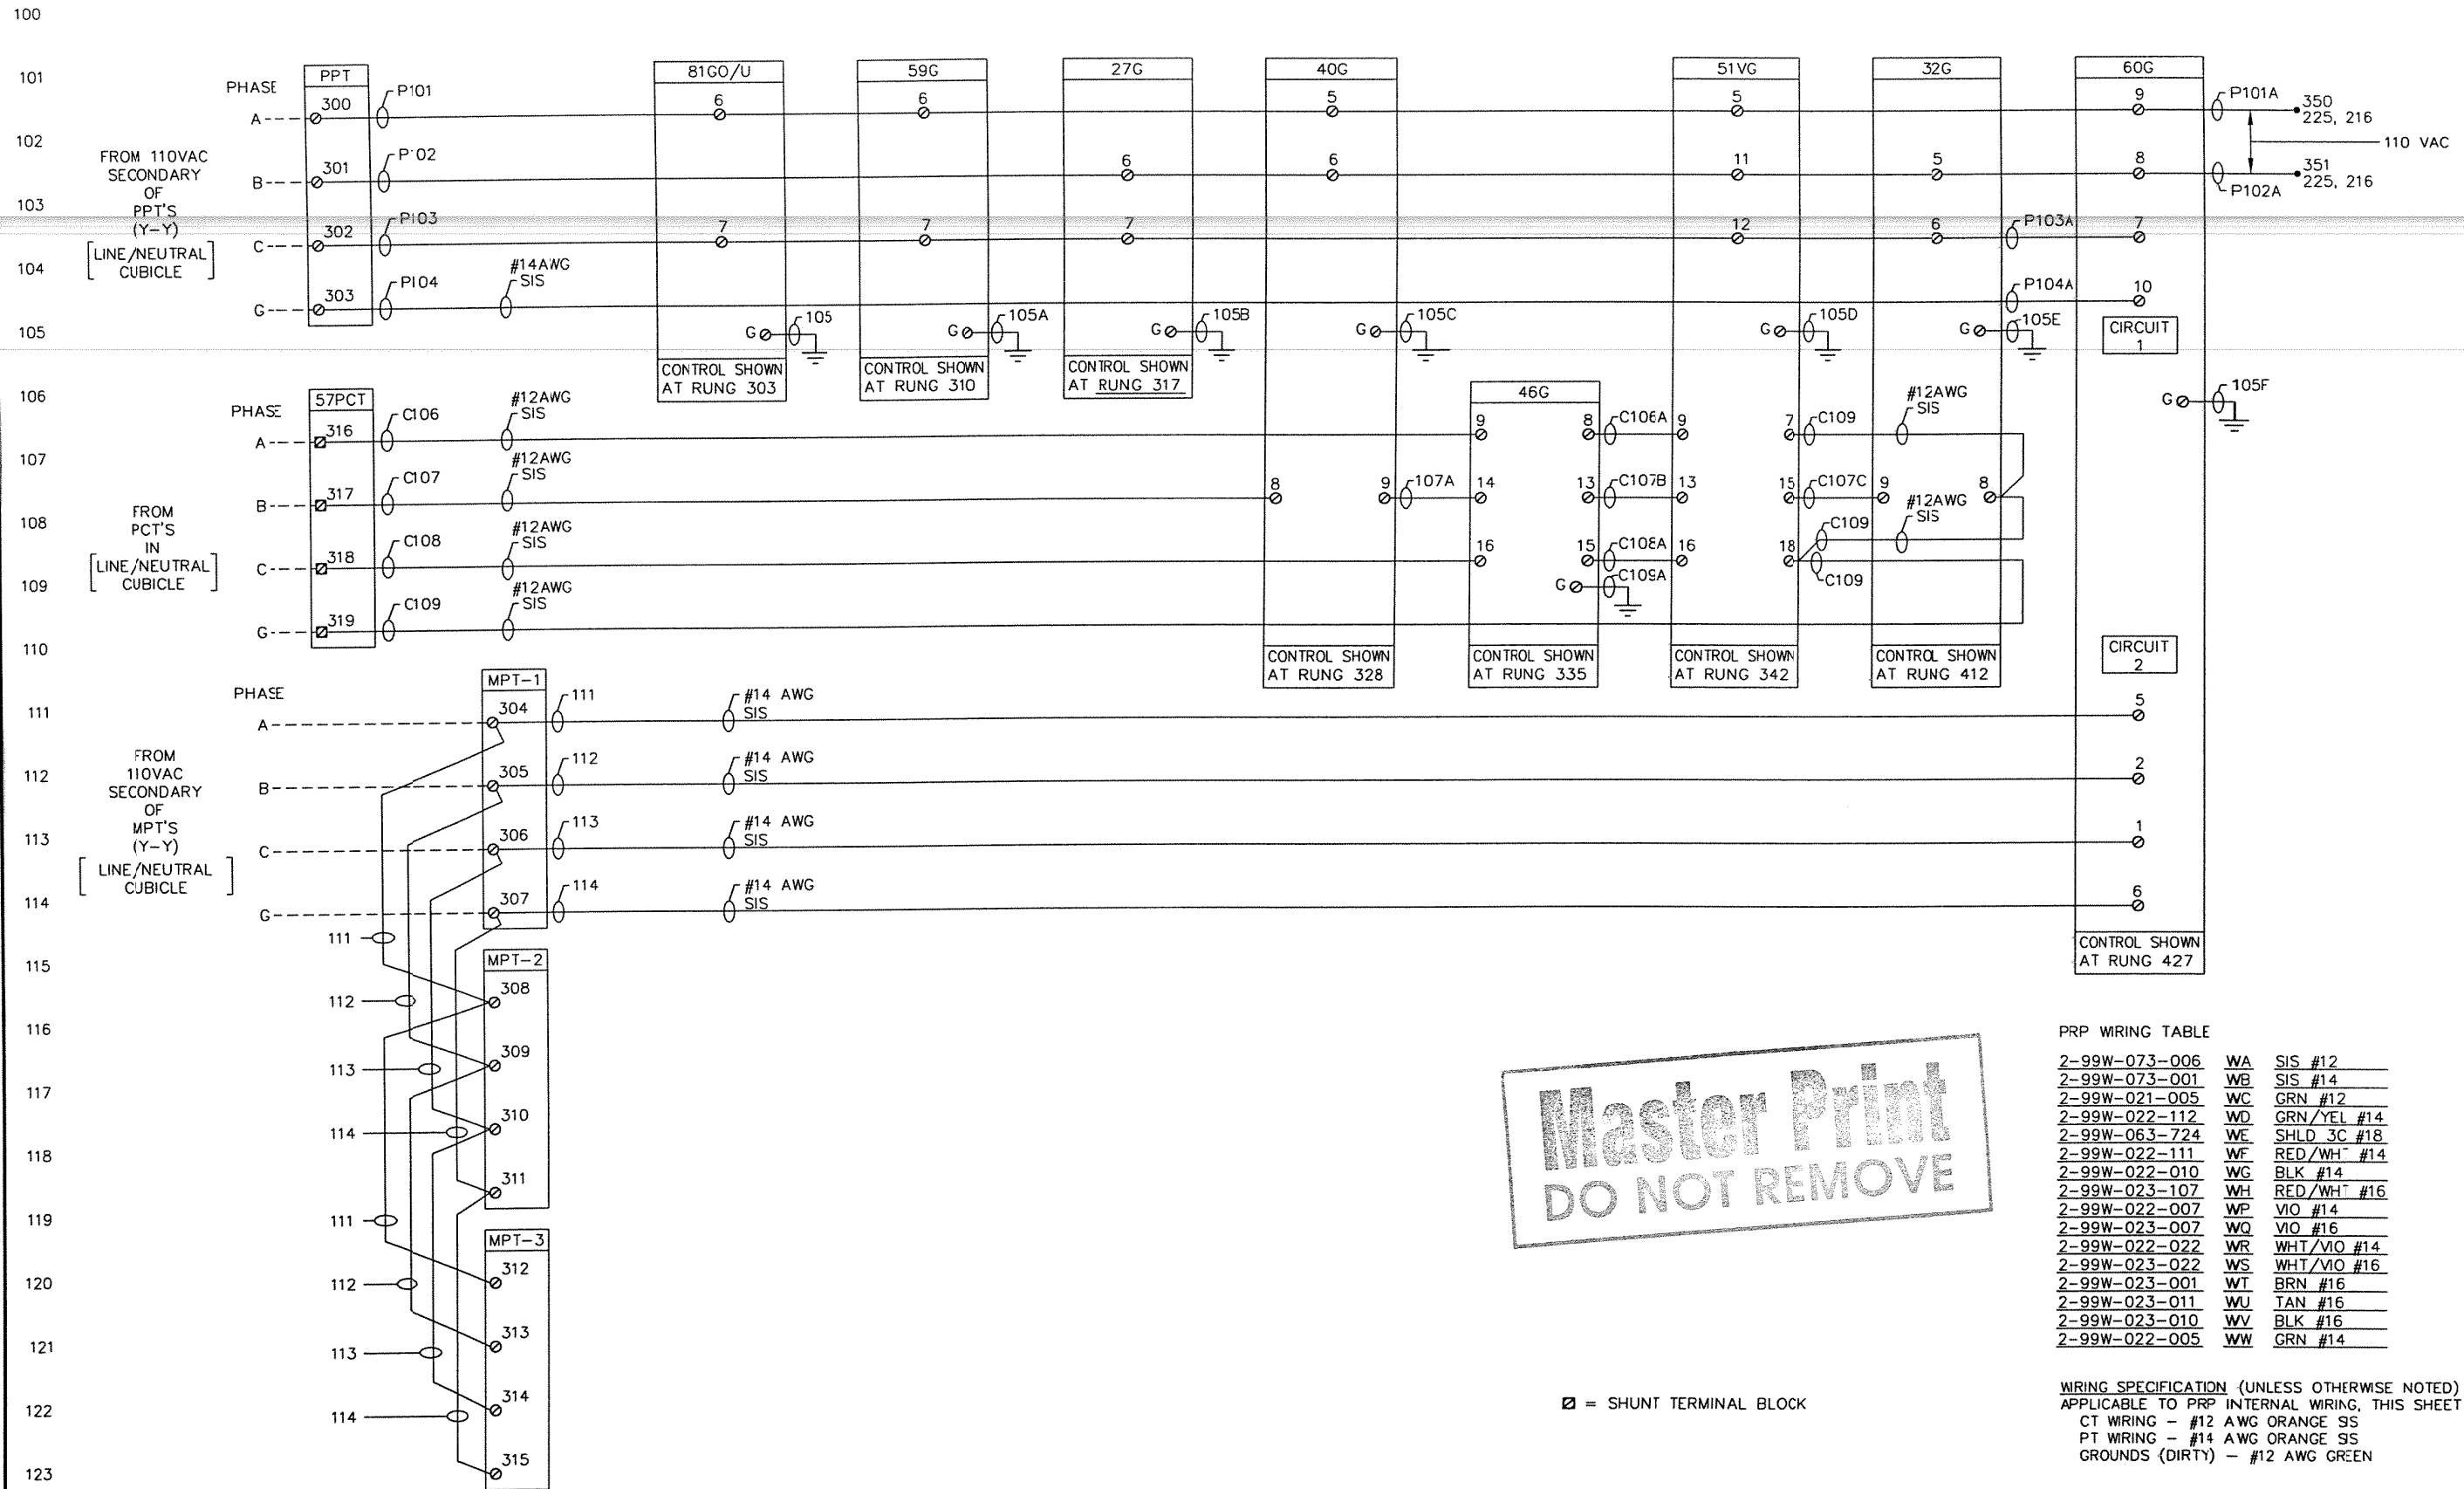

CONFIDENTIAL PRINT

THIS PRINT IS THE PROPERTY OF ROLLS-ROYCE ENERGY SYSTEMS INC. "EN-TRONIC CONTROLS" AND MUST NOT BE USED IN ANY MANNER DETRIMENTAL TO THE INTEREST OF THE COMPANY.

AS BUILT CERTIFIED PRINT - NO PRINTS TO BE RETURNED MAR 26 2004

THIS DRAWING IS EN-TRONIC CONTROLS INTERPRETATION OF WHAT IS REQUIRED BY THE SPECIFICATION OF OUR CONTRACT. ALL CHANGES MADE TO THE SUPPLIED EQUIPMENT DURING THE MANUFACTURING PHASE HAVE BEEN INCORPORATED AS THE LATEST REVISION OF THIS DRAWING.

PTT THAILAND AVON TURBINE GEN
PROTECTIVE RELAY PANEL GSP-5
SO-5182, MO-A1153, 1154

DRAWING STATUS	
PRELIMINARY	
APPROVAL	
FINAL CERTIFIED	
AS BUILT	X
AS INSTALLED	


EN-TRONIC[®]
CONTROLS



Rolls-Royce

UNIT SEQUENCE SCHEMATIC
SENSING CIRCUIT

DRAWN D.LANNOY	ISSUE DATE: 6/16/03	REVISION 2
CHKD.	CAD FILE: G582003S-003	
APPR. M.J.N	G582-003S	
SHEET 3 OF 9		

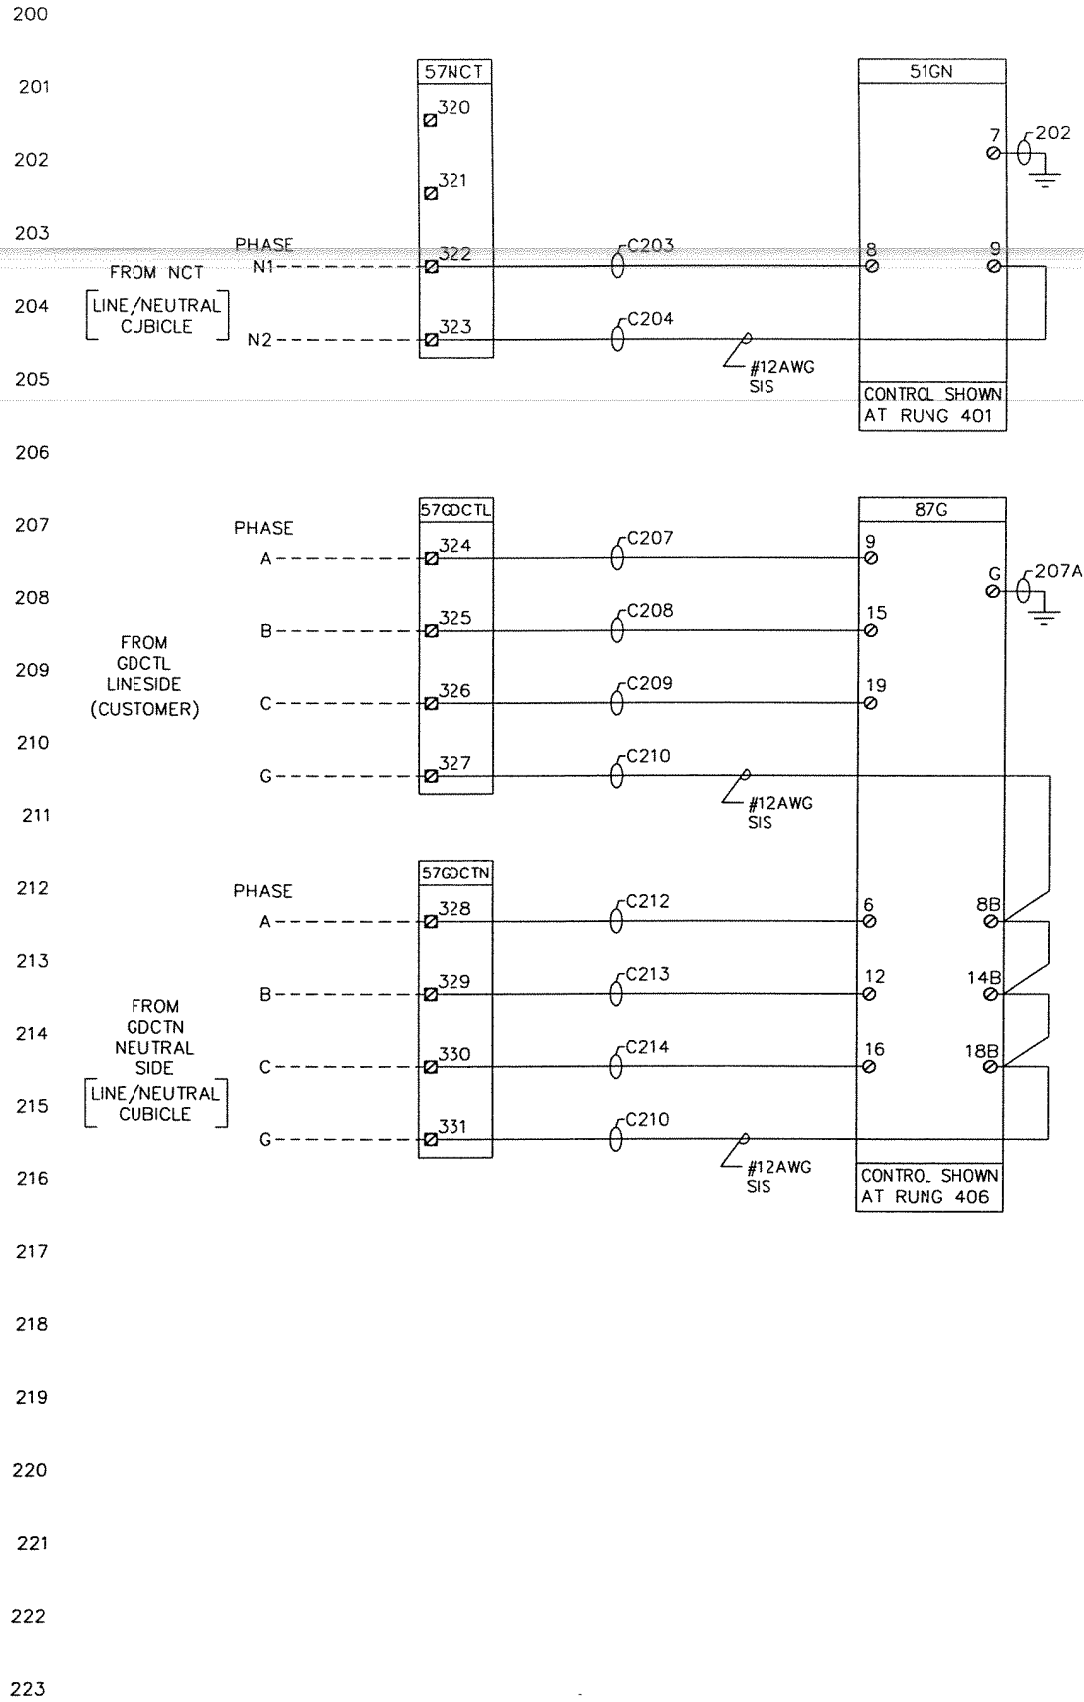

Master Print
DO NOT REMOVE

WIRING SPECIFICATION (UNLESS OTHERWISE NOTED)
APPLICABLE TO PRP INTERNAL WIRING, THIS SHEET ONLY.
CT WIRING - #12 AWG ORANGE SIS
PT WIRING - #14 AWG ORANGE SIS
SHIELDED - #18 AWG RED (+)/BLACK(-)
GROUNDS (DIRTY) - #12 AWG GREEN
GROUNDS (CLEAN) - #12 AWG GREEN/YELLOW

☐ = SHUNT TERMINAL BLOCK

CONFIDENTIAL PRINT

THIS PRINT IS THE PROPERTY OF ROLLS-ROYCE ENERGY SYSTEMS INC. "EN-TRONIC CONTROLS" AND MUST NOT BE USED IN ANY MANNER DETRIMENTAL TO THE INTEREST OF THE COMPANY.

AS BUILT CERTIFIED PRINT - NO PRINTS TO BE RETURNED

THIS DRAWING IS EN-TRONIC CONTROLS INTERPRETATION OF WHAT IS REQUIRED BY THE SPECIFICATION OF OUR CONTRACT. ALL CHANGES MADE TO THE SUPPLIED EQUIPMENT DURING THE MANUFACTURING PHASE HAVE BEEN INCORPORATED AS THE LATEST REVISION OF THIS DRAWING



MAR 26 2004

PTT THAILAND AVON TURBINE GEN
PROTECTIVE RELAY PANEL GSP-5
SO-5182, MO-A1153, 1154

DRAWING STATUS	
PRELIMINARY	
APPROVAL	
FINAL CERTIFIED	
AS BUILT	X
AS INSTALLED	



UNIT SEQUENCE SCHEMATIC SENSING CIRCUIT		
DRAWN D.LANNOY	ISSUE DATE: 6/16/03	REVISION 2
CHKD.	CAD FILE: G582003S-004	
APPR. M.J.N.	C582-003S	
SHEET 4 OF 9		

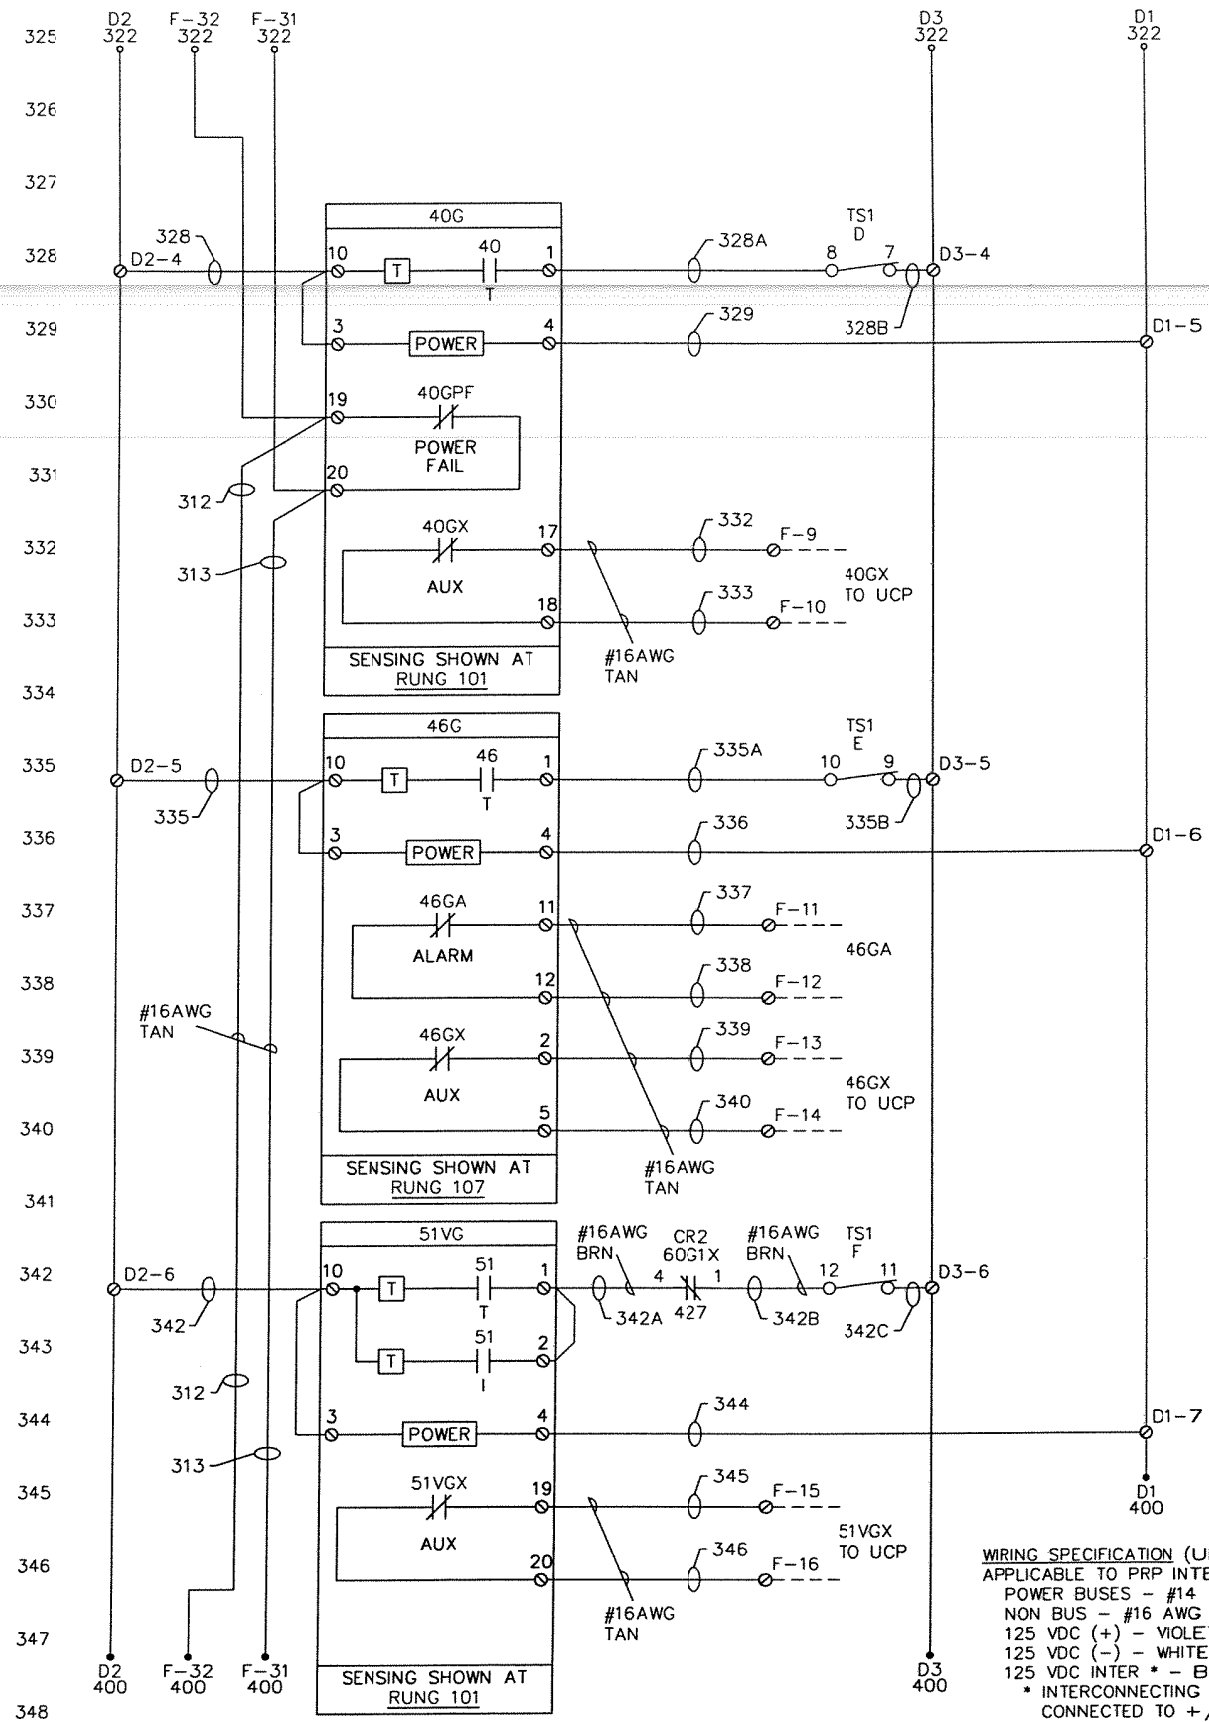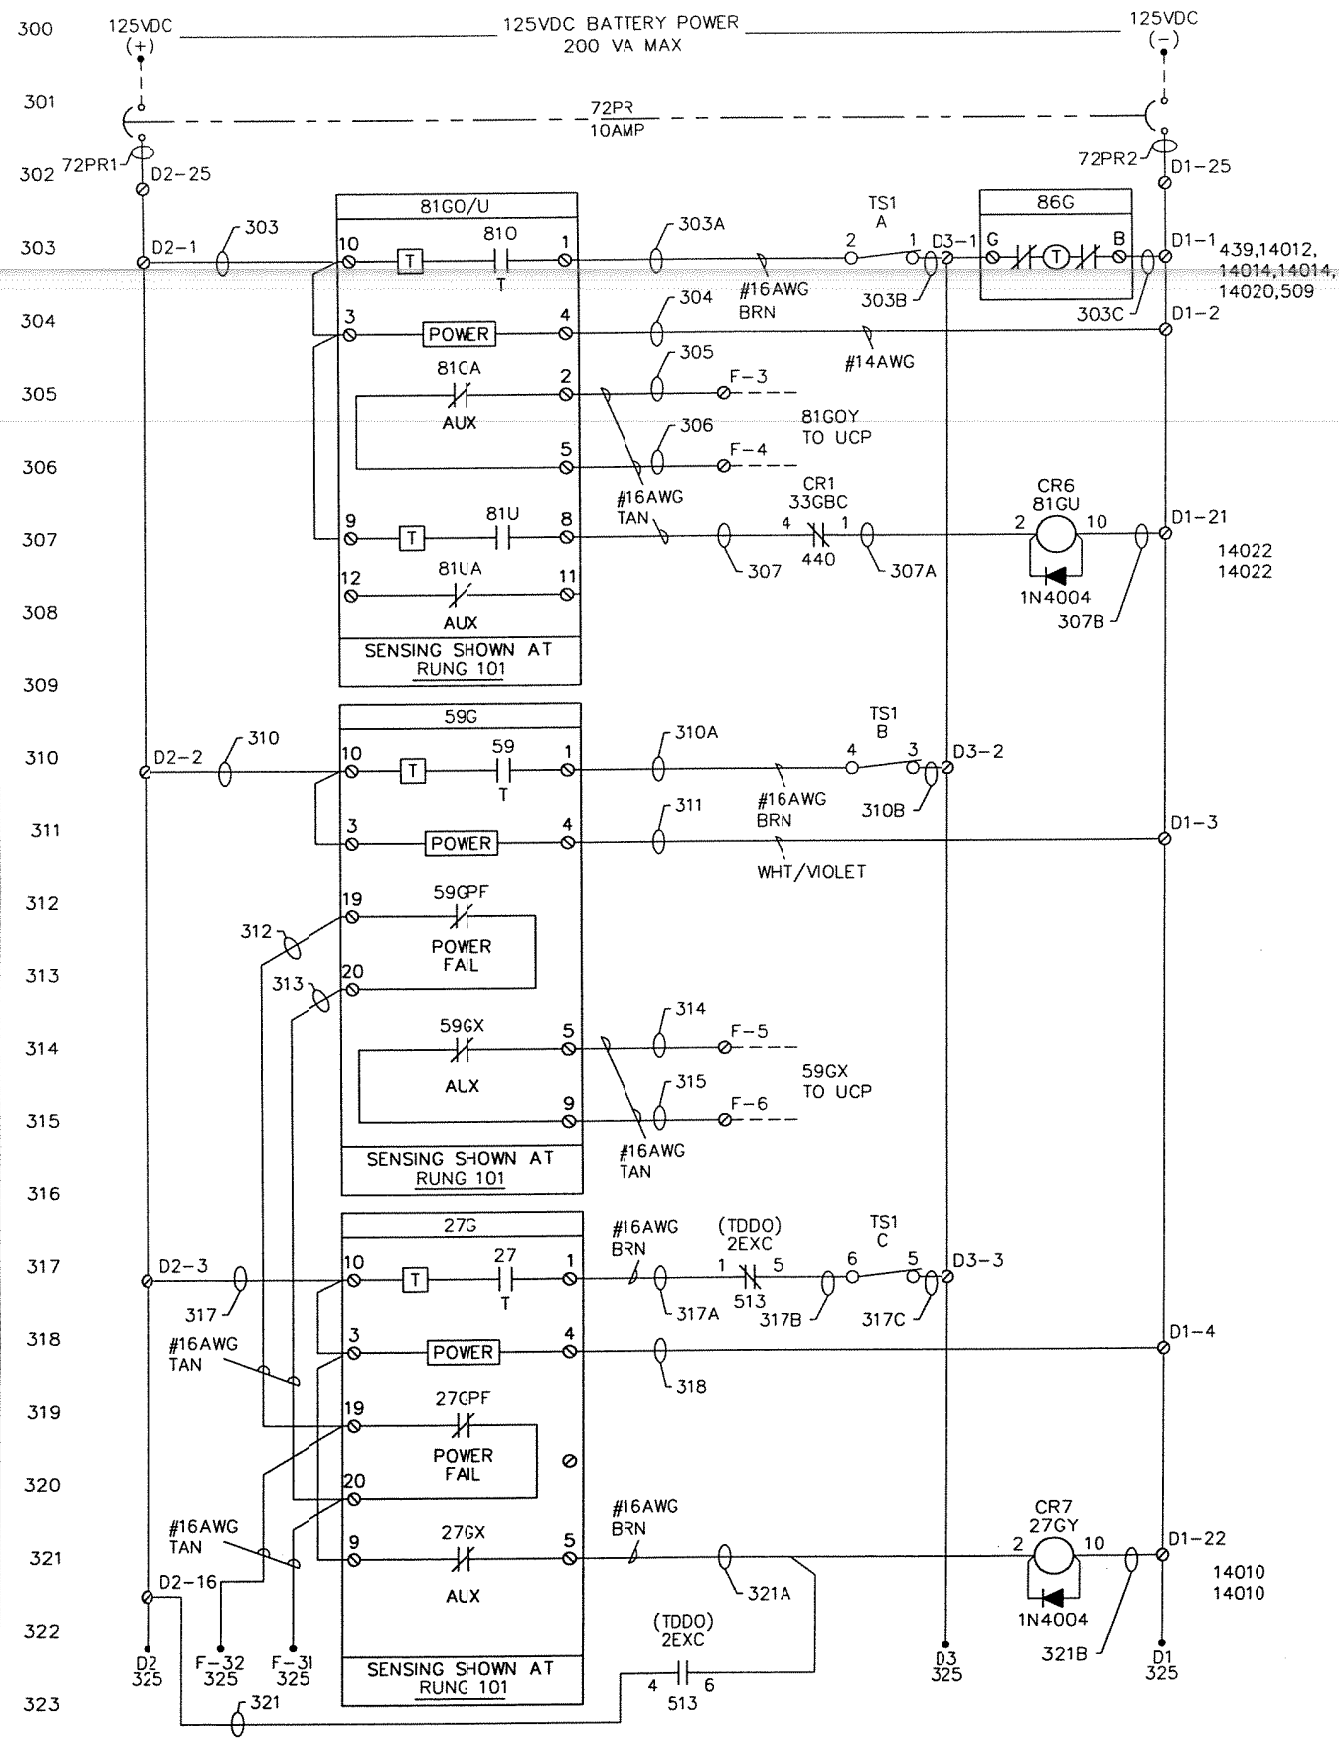

WIRING SPECIFICATION (UNLESS OTHERWISE NOTED)
APPLICABLE TO PRP INTERNAL WIRING, THIS SHEET ONLY.
POWER BUSES - #14 AWG (OR JUMPER BAR)
NON BUS - #16 AWG
125 VDC (+) - VIOLET
125 VDC (-) - WHITE/VIOLET
125 VDC INTER * - BROWN
* INTERCONNECTING WIRING NOT DIRECTLY
CONNECTED TO +/- BUSES

Master Print
DO NOT REMOVE

CONFIDENTIAL PRINT

THIS PRINT IS THE PROPERTY OF ROLLS-ROYCE ENERGY SYSTEMS INC. "EN-TRONIC CONTROLS" AND MUST NOT BE USED IN ANY MANNER DETRIMENTAL TO THE INTEREST OF THE COMPANY.

AS BUILT CERTIFIED PRINT - NO PRINTS TO BE RETURNED MAR 26 2004



THIS DRAWING IS EN-TRONIC CONTROLS INTERPRETATION OF WHAT IS REQUIRED BY THE SPECIFICATION OF OUR CONTRACT. ALL CHANGES MADE TO THE SUPPLIED EQUIPMENT DURING THE MANUFACTURING PHASE HAVE BEEN INCORPORATED AS THE LATEST REVISION OF THIS DRAWING.

PTT THAILAND AVON TURBINE GEN
PROTECTIVE RELAY PANEL GSP-5
SO-5182, MO-A1153, 1154

DRAWING STATUS	
PRELIMINARY	
APPROVAL	
FINAL CERTIFIED	
AS BUILT	X
AS INSTALLED	

EN-TRONIC®
CONTROLS
Rolls-Royce

UNIT SEQUENCE SCHEMATIC CONTROL CIRCUIT		
DRAWN D.LANNOY	ISSUE DATE: 6/16/03	REVISION 2
CHKD.	CAD FILE: G532003S-005	
APPR. M.J.N	G582-003S	
SHEET 5 OF 9		

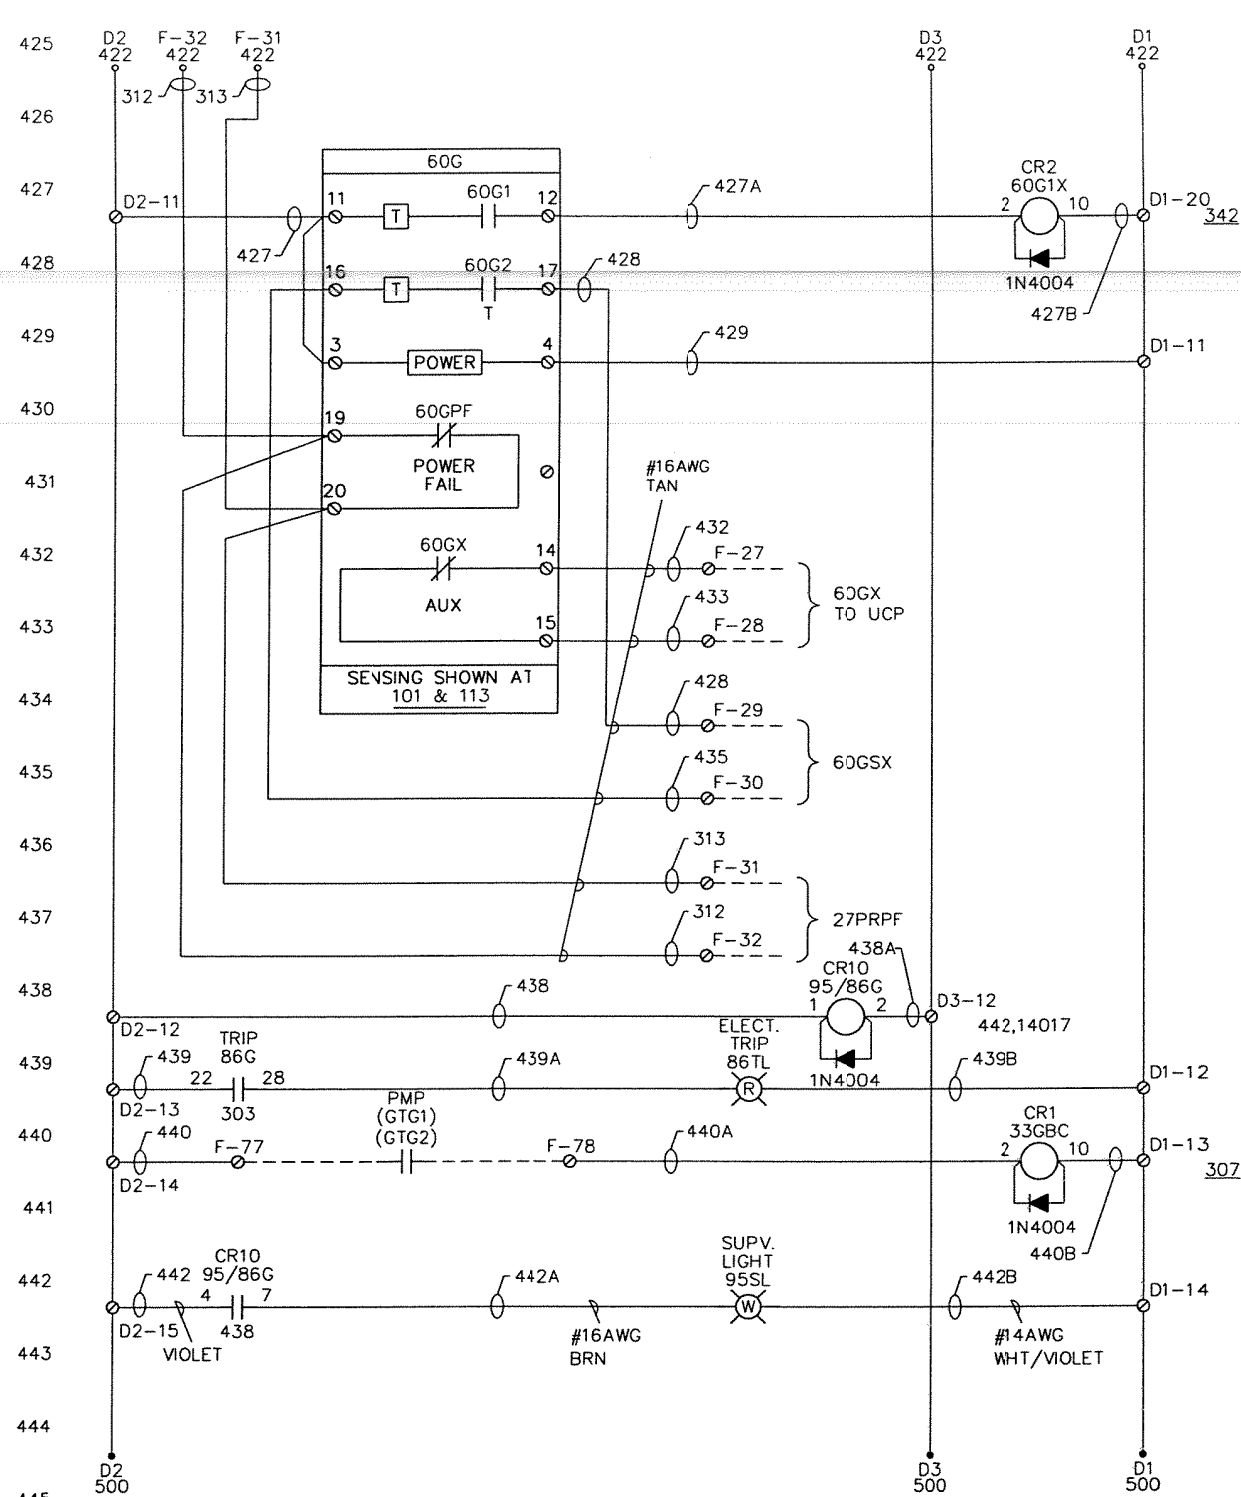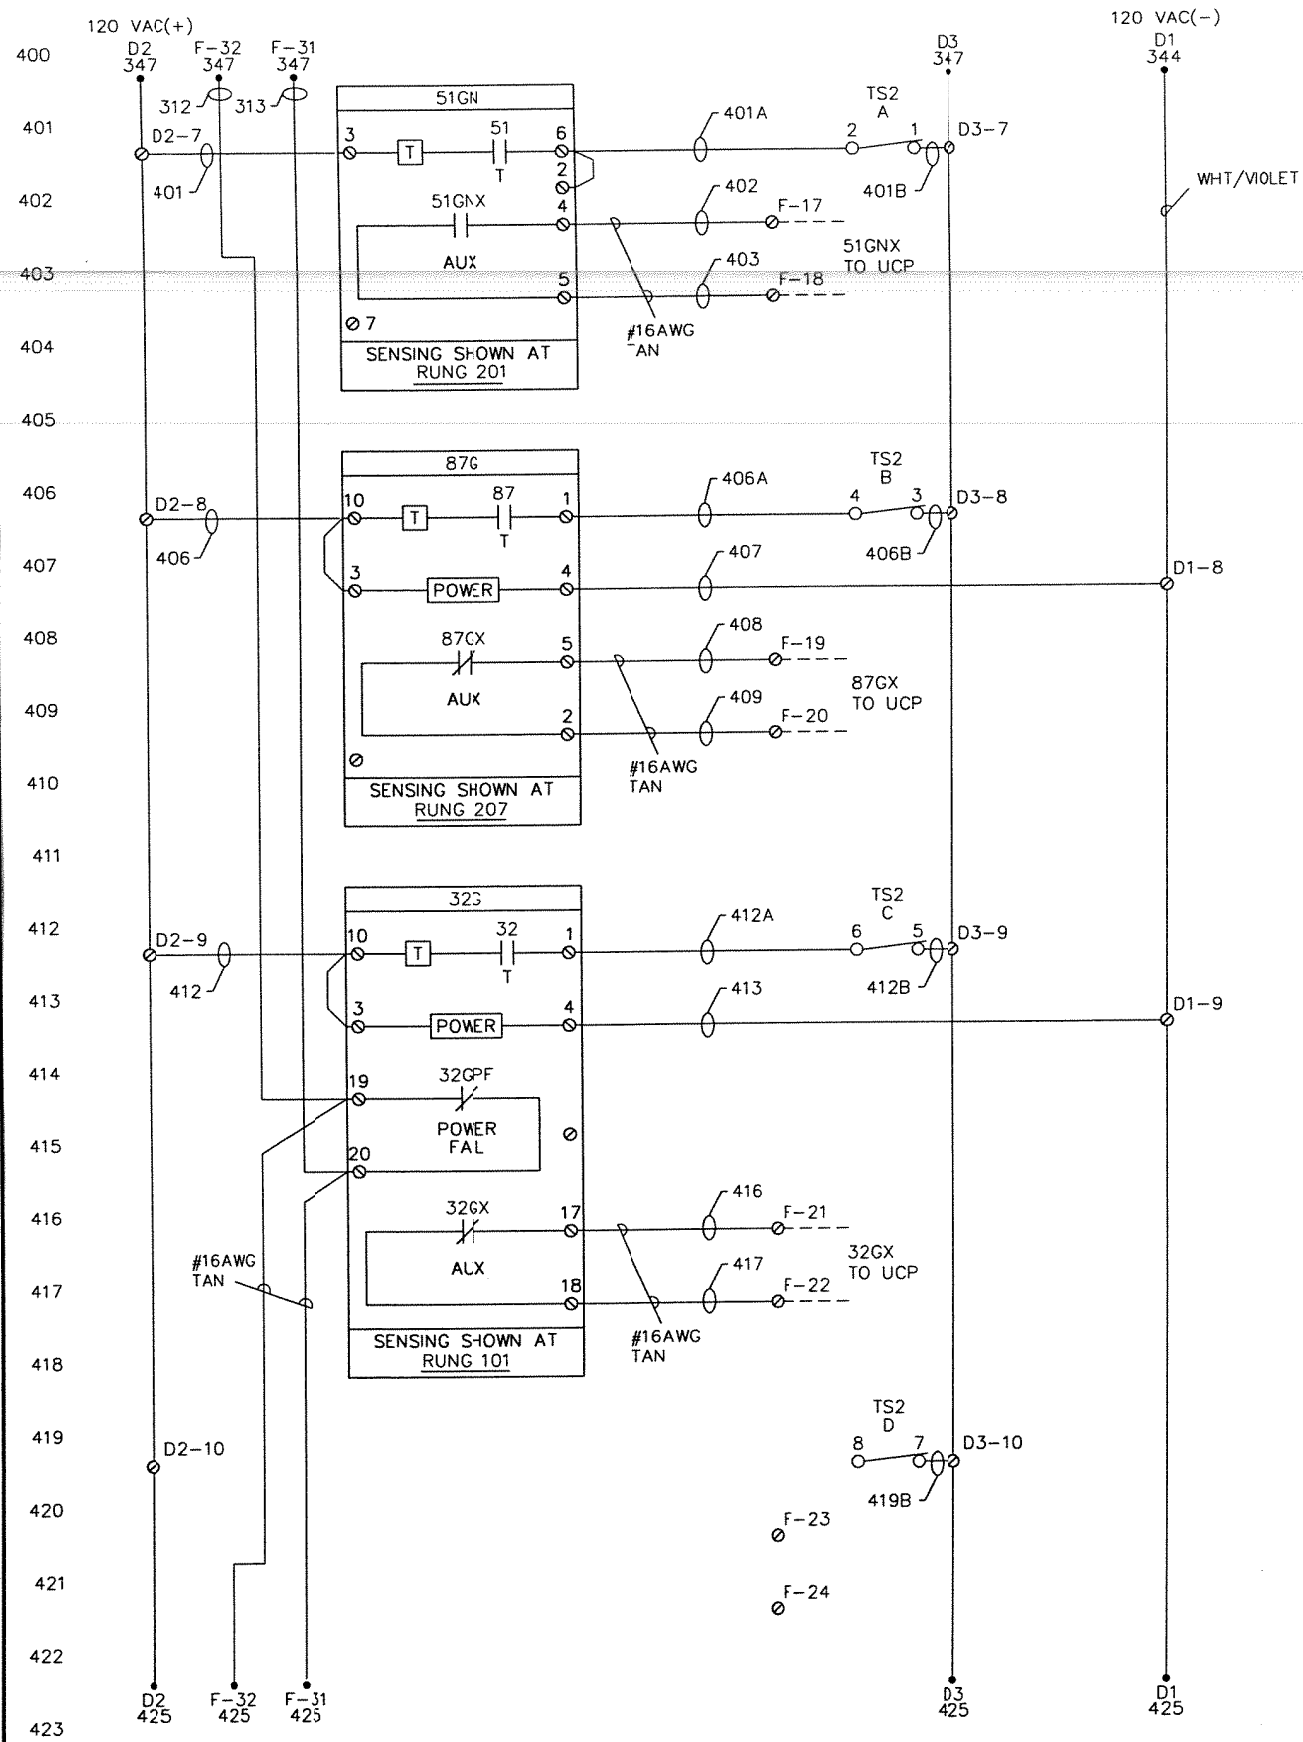

Master Print
DO NOT REMOVE

WIRING SPECIFICATION (UNLESS OTHERWISE NOTED)
APPLICABLE TO PRP INTERNAL WIRING, THIS SHEET ONLY.
POWER BUSES - #14 AWG (OR JUMPER BAR)
NON BUS - #16 AWG
125 VDC (+) - VIOLET
125 VDC (-) - WHITE/VIOLET
125 VDC INTER * - BROWN
* INTERCONNECTING WIRING NOT DIRECTLY
CONNECTED TO +/- BUSES

CONFIDENTIAL PRINT

THIS PRINT IS THE PROPERTY OF ROLLS-ROYCE ENERGY
SYSTEMS INC. "EN-TRONIC CONTROLS" AND MUST NOT BE
USED IN ANY MANNER DETRIMENTAL TO THE INTEREST
OF THE COMPANY.

AS BUILT CERTIFIED PRINT - NO PRINTS TO BE RETURNED MAR 26 2004

THIS DRAWING IS EN-TRONIC CONTROLS INTERPRETATION OF WHAT IS
REQUIRED BY THE SPECIFICATION OF OUR CONTRACT. ALL CHANGES
MADE TO THE SUPPLIED EQUIPMENT DURING THE MANUFACTURING PHASE
HAVE BEEN INCORPORATED AS THE LATEST REVISION OF THIS DRAWING.

PTT THAILAND AVON TURBINE GEN
PROTECTIVE RELAY PANEL GSP-5
SO-5182, MO-A1153, 1154

DRAWING STATUS	
PRELIMINARY	
APPROVAL	
FINAL CERTIFIED	
AS BUILT	X
AS INSTALLED	

EN-TRONIC®
CONTROLS



Rolls-Royce

UNIT SEQUENCE SCHEMATIC
CONTROL CIRCUIT

DRAWN D.LANNON	ISSUE DATE: 6/16/03	REVISION 2
CHKD.	CAD FILE: G5E2003S-006	
APPR. M.J.N		
SHEET 6 OF 9		G582-003S



CONFIDENTIAL PRINT

AS BUILT CERTIFIED PRINT - NO PRINTS TO BE RETURNED


THIS DRAWING IS EN-TRONIC CONTROLS INTERPRETATION OF WHAT IS
REQUIRED BY THE SPECIFICATION OF OUR CONTRACT. ALL CHANGES
MADE TO THE SUPPLIED EQUIPMENT DURING THE MANUFACTURING PHASE
HAVE BEEN INCORPORATED AS THE LATEST REVISION OF THIS DRAWING.

MAR 26 2004

PTT THAILAND AVON TURBINE GEN
PROTECTIVE RELAY PANEL GSP-5
SO-5182, MO-A1153, 1154

DRAWING STATUS		 EN-TRONIC® CONTROLS Rolls-Royce	UNIT SEQUENCE SCHEMATIC SENSING CIRCUIT		
PRELIMINARY			DRAWN: D.LANNOY	ISSUE DATE: 6/16/03	REVISION 2
APPROVAL			CHKD.	CAD FILE: G582003S-007	
FINAL CERTIFIED			APPR. M.J.N		
AS BUILT	X		G582-003S		
AS INSTALLED					
		SHEET 7 OF 9			

Electronically Verified by TOR Committee on 14/01/2025
Electronically Approved by 110114107311 on 09/04/2025

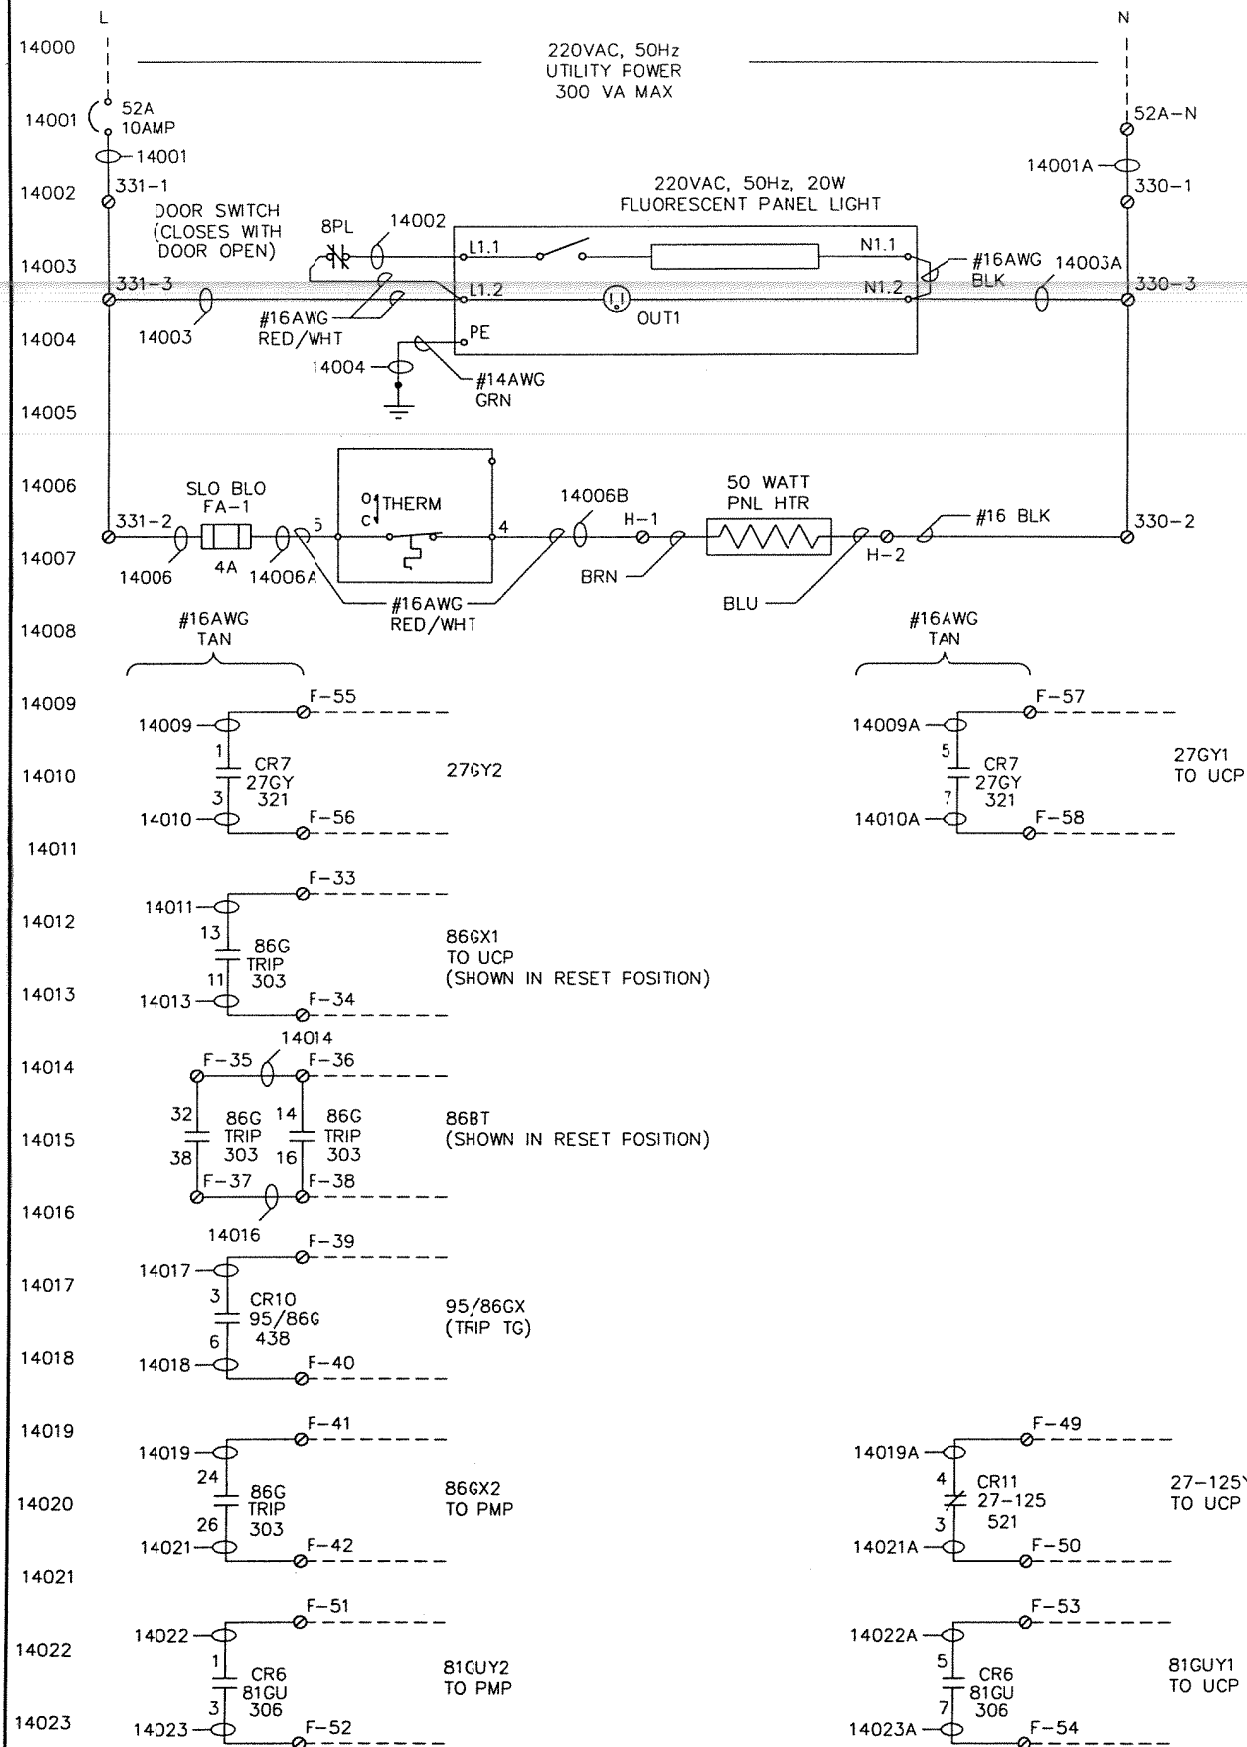

RELAYS

LEGEND

(+) 2 10 (-)

RELAYS			SCHEMATIC LOC. FOR CONTACTS		
LOC.	POSITION	MNEMONIC	3 1 4	7 5 6	9 11 8
501	CR3	49-AX	507		
504	CR4	49-BX	510		
507	CR5	49-CX	513		
427	CR2	60G1X	342		
440	CR1	33GBC	307		
306	CR6	81GU	14022	14022	
321	CR7	27GY	14010	14010	
509	CR8	86GLX	51		

(+) 1 2 (-)

RELAYS			LOCATION FOR CONTACTS	
LOC.	POSITION	MNEMONIC	6 3 5	7 4 8
438	CR10	95/86G	14017	442

(+) 1 8 (-)

UNDERVOLTAGE RELAYS (DC)			LOCATION FOR CONTACTS	
LOC.	POSITION	MNEMONIC	2 3 4	7 6 5
521	CR11	27-125	14020	

(+) M TR M (-)

TIME DELAY RELAYS (TDDO)			LOCATION FOR CONTACTS	
LOC.	POSITION	MNEMONIC	3 5 1	4 6 2
513	-	2EXC	317	322

TS1 SWITCH DEVELOPMENT

TS	CONTACTS	LOCATION
A	2 1	303
B	4 3	310
C	6 5	317
D	8 7	328
E	10 9	335
F	12 11	342
G	14 13	
H	16 15	
I	18 17	
J	20 19	

TS2 SWITCH DEVELOPMENT

SET	CONTACTS	LOCATION
A	2 1	401
B	4 3	406
C	6 5	412
D	8 7	419
E	10 9	
F	12 11	
G	14 13	
H	16 15	
I	18 17	
J	20 19	

86G SWITCH DEVELOPMENT

DECK	CONTACTS	POSITION		LOCATION
		TRIP	RESET	
1	11 13		X	
	12 18	X		14012
	15 17		X	
	14 16	X		14014
2	21 23		X	
	22 28	X		439
	25 27		X	
	24 26	X		14020
3	31 33		X	
	32 38	X		14014
	35 37		X	
	34 36	X		509
4	41 43		X	
	42 48	X		
	45 47		X	
	44 46	X		
5	51 53		X	
	52 58	X		
	55 57		X	
	54 56	X		

WIRING SPECIFICATION (UNLESS OTHERWISE NOTED)
APPLICABLE TO PRP INTERNAL WIRING, THIS SHEET ONLY.
POWER BUSES - #14 AWG (OR JUMPER BAR)
NON BUS - #16 AWG
220 VAC (L1) - RED/WHITE
220 VAC (L2) - BLACK
220 VAC INTER * - RED/WHITE
* INTERCONNECTING WIRING NOT DIRECTLY
CONNECTED TO +/- BUSES
GROUNDS - #14 AWG GREEN

CONFIDENTIAL PRINT

THIS PRINT IS THE PROPERTY OF ROLLS-ROYCE ENERGY SYSTEMS INC. "EN-TRONIC CONTROLS" AND MUST NOT BE USED IN ANY MANNER DETRIMENTAL TO THE INTEREST OF THE COMPANY.

AS BUILT CERTIFIED PRINT - NO PRINTS TO BE RETURNED

THIS DRAWING IS EN-TRONIC CONTROLS INTERPRETATION OF WHAT IS REQUIRED BY THE SPECIFICATION OF OUR CONTRACT. ALL CHANGES MADE TO THE SUPPLIED EQUIPMENT DURING THE MANUFACTURING PHASE HAVE BEEN INCORPORATED AS THE LATEST REVISION OF THIS DRAWING.

MAR 26 2004

PTT THAILAND AVON TURBINE GEN
PROTECTIVE RELAY PANEL GSP-5
SO-5182, MO-A1153, 1154

DRAWING STATUS	
PRELIMINARY	
APPROVAL	
FINAL CERTIFIED	
AS BUILT	X
AS INSTALLED	

EN-TRONIC®
CONTROLS



Rolls-Royce

UNIT SEQUENCE SCHEMATIC
SENSING CIRCUIT

DRAWN D.LANNY	ISSUE DATE: 6/16/03	REVISION 2
CHKD.	CAD FILE: G582003S-008	
APPR. M.J.N	G582-003S	
SHEET 8 OF 9		

Master Print
DO NOT REMOVE

MNEMONIC	SERVICE	SCHEM LOC	MNEMONIC	SERVICE	SCHEM LOC	MNEMONIC	SERVICE	SCHEM LOC
2EXC	GEN EXOTOR TIME DELAY RELAY	513	57GDCTL	GJCT-LINE SIDE CT SHORTING TERMINAL BLOCK	207	CCT	COMPOUNDING CT FOR GENERATOR	SHT 2
8PL	PANEL LGHT SWITCH	14003	57GDCTN	GJCT-NEUTRAL SDE CT SHORTING TERMINAL BLOCK	212	EXCY	GENERATOR EXCITOR CONTACTOR SIGNAL	513
26GNSA1	GENERATOR STATOR WINDING PHASE A #1 RTD	226	57NCT	NCT SHORTING TERMINAL BLOCK	201	FA-	AC FUSE	14005
26GNSB1	GENERATOR STATOR WINDING PHASE B #1 RTD	231	57PCT	PCT SHORTING TERMINAL BLOCK	106	GDCTL	GENERATOR DIFFERENTIAL CT - LINE SIDE	SHT 2
26GNSC1	GENERATOR STATOR WINDING PHASE C #1 RTD	235	59G	GEN OVERVOLTAGE PROTECTIVE RELAY	101/310	GDCTN	GENERATOR DIFFERENTIAL CT - NEUTRAL SIDE	SHT 2
27-125	125VDC POWER SUPPLY LOW VOLTAGE SENSING RELAY	14020	59GPF	GEN OVERVOLTAGE POWER FAILURE CONTACT	312	MCT	METERING CT's	SHT 2
27-125Y	125VDC POWER SUPPLY LOW VOLTAGE SIGNAL TO UCP	14020	59GX	GEN OVERVOLTAGE AUX CONTACT TO UCP	314	MPT1,2,3	METERING PT TERMINAL BLOCKS	110-119
27G	GENERATOR UNDERVOLTAGE PROTECTIVE RELAY	101/317	60G	GEN LOSS OF PHASE PROTECTIVE RELAY	101/427	NCT	NEUTRAL CT	SHT 2
27GPF	GENERATOR UNDERVOLTAGE POWER FAILURE CONTACT	319	60G1X	GEN LOSS OF PHASE AUX RELAY	427	NGR	NEUTRAL GROUNDING RESISTOR	SHT 2
27GX	GENERATOR UNDERVOLTAGE AUX CONTACT	321	60GSX	GEN LOSS OF SENSINGEN PHASE AUX CONTACT TO UCP	434	PCT	PRCTECTION CT's	SHT 2
27GY	GENERATOR UNDERVOLTAGE REPEATER RELAY	321	60GPF	GEN LOSS OF PHASE POWER FAILURE CONTACT	430	PMP	POWER MANAGEMENT PANEL (SYSTEM)	SHT 2
27GY1	GENERATOR UNDERVOLTAGE SIGNAL TO UCP	14009	60GX	GEN LOSS OF PHASE AUX CONTACT TO UCP	432	PMSCT	POWER MANAGEMENT SYS CKT	SHT 2
27GY2	GENERATOR UNDERVOLTAGE SIGNAL TO PWR & ANNUN PNL	14009	64G	GEN ROTOR GROUND PROTECTIVE RELAY	419	PNL_HTR	PANEL HEATER 50 WATT	14006
27PRPF	GENERATOR PROTECTIVE RELAY POWER FAILURE ALARM TO UCP	436	64GX	GEN ROTOR GROUND RELAY AUX CONTACT TO UCP	421	PNL_LGT	PANEL LIGHT	14003
32G	GENERATOR REVERSE POWER PROTECTIVE RELAY	101/412	72PR	120 VAC CONTROL POWER CIRCUIT BREAKER	301	PPT	PRCTECTION PT TERMINAL BLOCK	101
32GPF	GENERATOR REVERSE POWER, POWER FAILURE CONTACT	414	81GO/U	GEN FREQUENCY OVER/UNDER PROTECTIVE RELAY	101/303	THERM	PANEL THERMOSTAT	14006
32GX	GENERATOR REVERSE POWER AUX CONTACT TO UCP	416	81GOY	GEN OVERFREQUENCY SIGNAL TO UCP	14022	TS1	KNIFE SWITCH TEST BLOCK 1	14039
33GBC	GENERATOR BREAKER OPEN STATUS RELAY	440	81GU	GEN UNDERFREQUENCY REPEATER RELAY	306	TS2	KNIFE SWITCH TEST BLOCK 2	14039
3325-SW-301A-b	GTG 1 MAIN BREAKER OFEN SIG	440	81GUY1	GEN UNDERFREQUENCY SIGNAL TO UCP	14022			
3325-SW-301B-b	GTG 2 MAIN BREAKER OPEN SIG	440	81GUY2	GEN UNDERFREQUENCY SIGNAL TO PMP	14022			
3325-SW-301C-b	GTG 3 MAIN BREAKER OPEN SIG	440	81O	GEN FREQUENCY PROTECTIVE RELAY OVER FREQ CONTACT	303			
40G	GENERATOR LOSS OF FIELD PROTECTIVE RELAY	101/328	81OA	GEN FREQUENCY PROTECTIVE RELAY OVER FREQ AUX CONTACT	305			
40GPF	GENERATOR LOSS OF FIELD POWER FAILURE CONTACT	332	81U	GEN FREQUENCY PROTECTIVE RELAY UNDER FREQ CONTACT	306			
40GX	GENERATOR LOSS OF FIELD AUX CONTACT TO UCP	332	81UA	GEN FREQUENCY PROTECTIVE RELAY UNDER FREQ AUX CONTACT	307			
43GTR	GEN TRIP RESET KEYLOCK SWITCH	509	86BT	GEN BREAKER TRIP SIGNAL TO SWITCHGEAR	14014			
46G	GEN NEGATIVE PHASE SEQUENCE PROTECTIVE RELAY	106/335	86G	GEN ELECTRICAL LOCKOUT RELAY-MANUALLY RESET	303			
46GA	GEN NEGATIVE PHASE SEQUENCE ALM CONTACT TO UCP	337	86GLX	GEN ELECTRICAL LOCKOUT LATCH RELAY	509			
46GX	GEN NEGATIVE PHASE SEQUENCE TRIP CONTACT TO UCP	339	86GX1	GEN ELECTRICAL LOCKOUT RELAY AUX CONTACT TC UCP	14012			
51GN	GEN NELTRAL OVERCURRENT PROTECTIVE RELAY	201/401	86GX2	GEN ELECTRICAL LOCKOUT RELAY AUX CONTACT TC PMP	14022			
51GNX	GEN NELTRAL OVERCURRENT AUX CONTACT TO UCP	402	86TL	GEN ELECTRICAL LOCKOUT TRIP LIGHT	439			
51VG	GEN OVERCURRENT W/VOLTAGE RESTRAINT PROTECT. RELAY	101/342	87G	GEN DIFFERENTIAL PROTECTION RELAY	207/406			
51VGX	GEN OVERCURRENT W/ VOLTAGE RESTRAINT AUX CONTACT	345	87GX	GEN DIFFERENTIAL AUX CONTACT TO UCP	408			
52A	220 VAC UTILITY POWER CONTROL CIRCUIT BREAKER	14001	95/86G	GEN ELECTRICAL LOCKOUT RELAY SUPERVISION RELAY	438			
52G	GENERATOR MAIN BREAKER	SHT 2	95/86GX	GEN LOCKOUT RELAY SUPERVISION AUX CONTACT TO UCP	14017			
52GN	??	SHT 2	95SL	GEN ELECTRICAL LOCKOUT RELAY SUPERVISION LIGHT	442			

(-)125 VDC TB-D1	LOCATION	(+)125 VDC TB-D2	LOCATION	86G TRIP BUS TB-D3	LOCATION	MPT/PCP TERMINALS	LOCATION
1	303	1	303	1	303	300	101
2	304	2	310	2	310	301	102
3	311	3	317	3	317	302	103
4	318	4	328	4	328	303	104
5	329	5	335	5	335	304	110
6	336	6	342	6	342	305	111
7	344	7	401	7	401	306	112
8	407	8	406	8	406	307	113
9	413	9	412	9	412	308	115
10		10	419	10	419	309	116
11	429	11	427	11		310	117
12	439	12	438	12	438	311	118
13	440	13	439	13	511	312	119
14	442	14	440	14		313	120
15		15	442	15		314	121
16	501	16	321	16	519	315	122
17	504	17	501	17		316	106
18	507	18	509	18		317	107
19	521	19	513	19		318	108
20	427	20	519	20		319	109
21	306	21	521	21		320	201
22	321	22		22		321	202
23	509	23		23		322	203
24	513	24		24		323	204
25	302	25	302	25		324	207
26		26		26		325	208
27		27		27		326	209
28		28		28		327	210
						328	212
						329	213
						330	214
						331	215
						332	
						333	

WIRE NO. LOCATION

WIRE NUMBERS HAVE BEEN ASSIGNED PER
RUNG NUMBER OF SCHEMATIC LOCATION.

FUSE	LOCATION	RATING
FA-1	14006	4A (SB)
FA-2	14006	4A (SB)

GROUND SENSOR TERMINALS TB-E	LOCATION
1	219
2	220

RELAY AUXILIARIES TB-F	LOCATION	RELAY AUXILIARIES TB-F	LOCATION	MILLIVOLT SIGNAL TB-S	LOCATION
1		51	14021	1	226
2		52	14023	2	227
3	305	53	14021	3	228
4	306	54	14023	4	229
5	314	55	14009	5	230
6	315	56	14010	6	23
7		57	14009	7	232
8		58	14010	8	233
9	332	59		9	234
10	333	60		10	235
11	337	61		11	236
12	338	62		12	236
13	339	63			
14	340	64			
15	345	65			
16	346	66			
17	402	67			
18	403	68			
19	408	69			
20	409	70			
21	416	71			
22	417	72			
23	420	73			
24	421	74			
25		75			
26		76			
27	432	77	440		
28	433	78	440		
29	434	79	519		
30	435	80	519		
31	436	81	513		
32	437	82	513		
33	14011	83			
34	14013	84			
35	14014	85			
36	14014	86			
37	14015	87			
38	14015	88			
39	14016	89			
40	14018	90			
41	14019				
42	14020				
43	14011				
44	14013				
45	14014				
46	14015				
47	14016				
48	14018				
49	14019				
50	14020				



CONFIDENTIAL PRINT

THIS PRINT IS THE PROPERTY OF ROLLS-ROYCE ENERGY
SYSTEMS INC. "EN-TRONIC CONTROLS" AND MUST NOT BE
USED IN ANY MANNER DETRIMENTAL TO THE INTEREST
OF THE COMPANY.

AS BUILT CERTIFIED PRINT - NO PRINTS TO BE RETURNED

THIS DRAWING IS EN-TRONIC CONTROLS INTERPRETATION OF WHAT IS
REQUIRED BY THE SPECIFICATION OF OUR CONTRACT. ALL CHANGES
MADE TO THE SUPPLIED EQUIPMENT DURING THE MANUFACTURING PHASE
HAVE BEEN INCORPORATED AS THE LATEST REVISION OF THIS DRAWING.

MAR 26 2004

PTT THAILAND AVON TURBINE GEN
PROTECTIVE RELAY PANEL GSP-5
SO-5182, MO-A1153, 1154

DRAWING STATUS
PRELIMINARY
APPROVAL
FINAL CERTIFIED
AS BUILT
AS INSTALLED



EN-TRONIC®
CONTROLS

Rolls-Royce

UNIT SEQUENCE SCHEMATIC
SENSING CIRCUIT

DRAWN D.LANNON	ISSUE DATE: 6/16/03	REVISION 2
CHKD.	CAD FILE: G582003S-009	
APPR. M.J.N		
SHEET 9 OF 9		G582-003S

เอกสารแนบที่ 6 รายละเอียดการส่งมอบงาน และการจ่ายเงิน

[illegible]

***หมายเหตุ : ปคท. สงวนสิทธิ์ในการปรับเปลี่ยนลำดับการแจ้งเข้าดำเนินงานสำหรับการส่งมอบงานงวดที่ 3 ถึงงวดที่ 6 ตามความเหมาะสม และเงื่อนไขของกระบวนการผลิต

เอกสารแนบที่ 7 เปรียบเทียบคุณสมบัติ Auxiliary Relay

Spec Description	Basic Requirement	New Relay Specification
Name	-	
Thermal (Carrying) Current	10A	
Maximum Switching Voltage	250V	
Operating Range	85% - 110%	
Operating Time	20 ms	
Dielectric Strength	1500V	
Degree of Protection	40	
Operating Temperature	-40 - 55 Degree-C	
Electrical Life Time (Operating at Rated Current)	100000	